


1. Pryžové těsnění
2. Spodní přitlačná lišta
3. Horní krycí lišta

VÝKRES SKUTEČNÉHO PROVEDENÍ

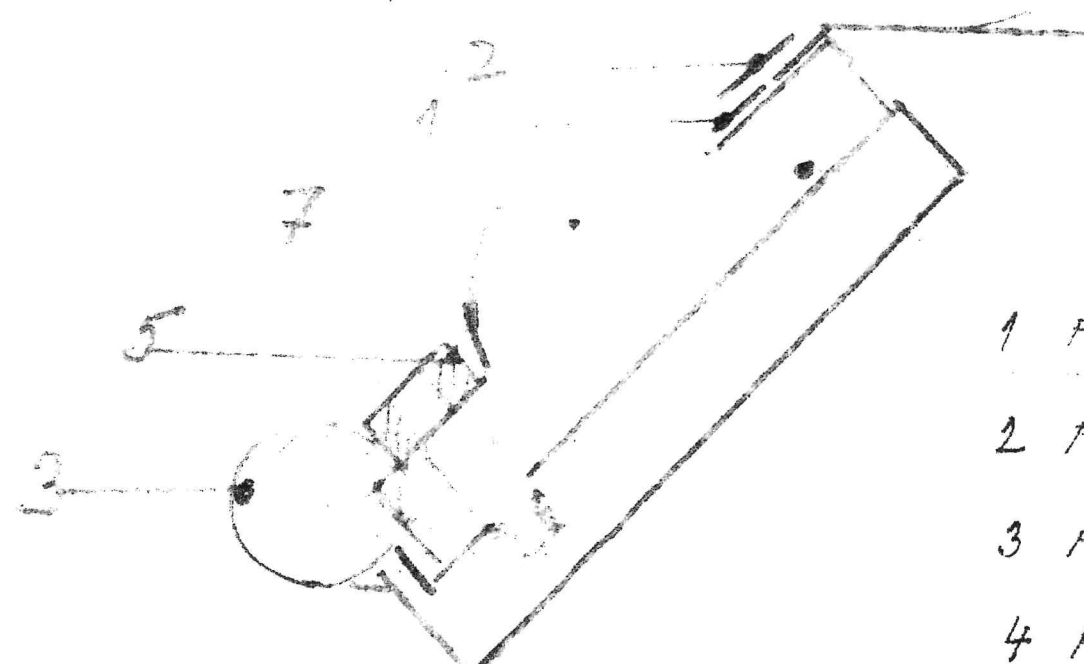

- 1 PODPĚRNÁ OCEL 20 x 5
- 2 PODPĚRNÁ OCEL 40 x 5
- 3 PODPĚRNÁ OCEL  $\phi 16$
- 4 PŘÍDAVNÉ PRYŽOVÉ TĚSNĚNÍ
- 5 PŘITLAČNÁ LIŠTA
- 6 HORNÍ PŘITL. LIŠTA PŮVODNÍ
- 7 PRYŽOVÉ TĚSNĚNÍ

PROFILOVÉ

5.11.2015

*[Signature]*

ZÁMEČNICTVÍ  
NÁSTROJÁRSTVÍ

**Bedřich KOUTNÝ**

ICO 126 93 341  
tel.: 603 217 476

e-mail: zamecnctvikoutny@seznam.cz



LEVA A STŘEDNÍ KLAPKA