




# PODÉLNÝ PROFIL M 1:200

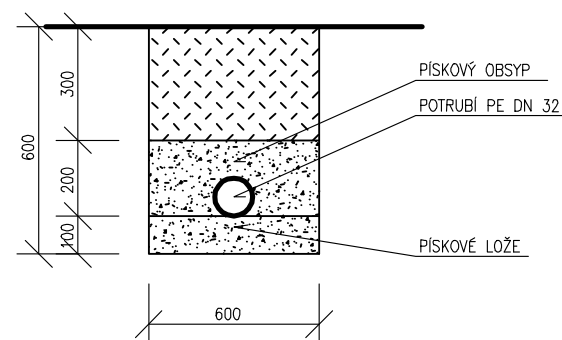

-	-	-	-
<i>Revízie</i>		<i>Datum revízie</i>	<i>Schválil</i>

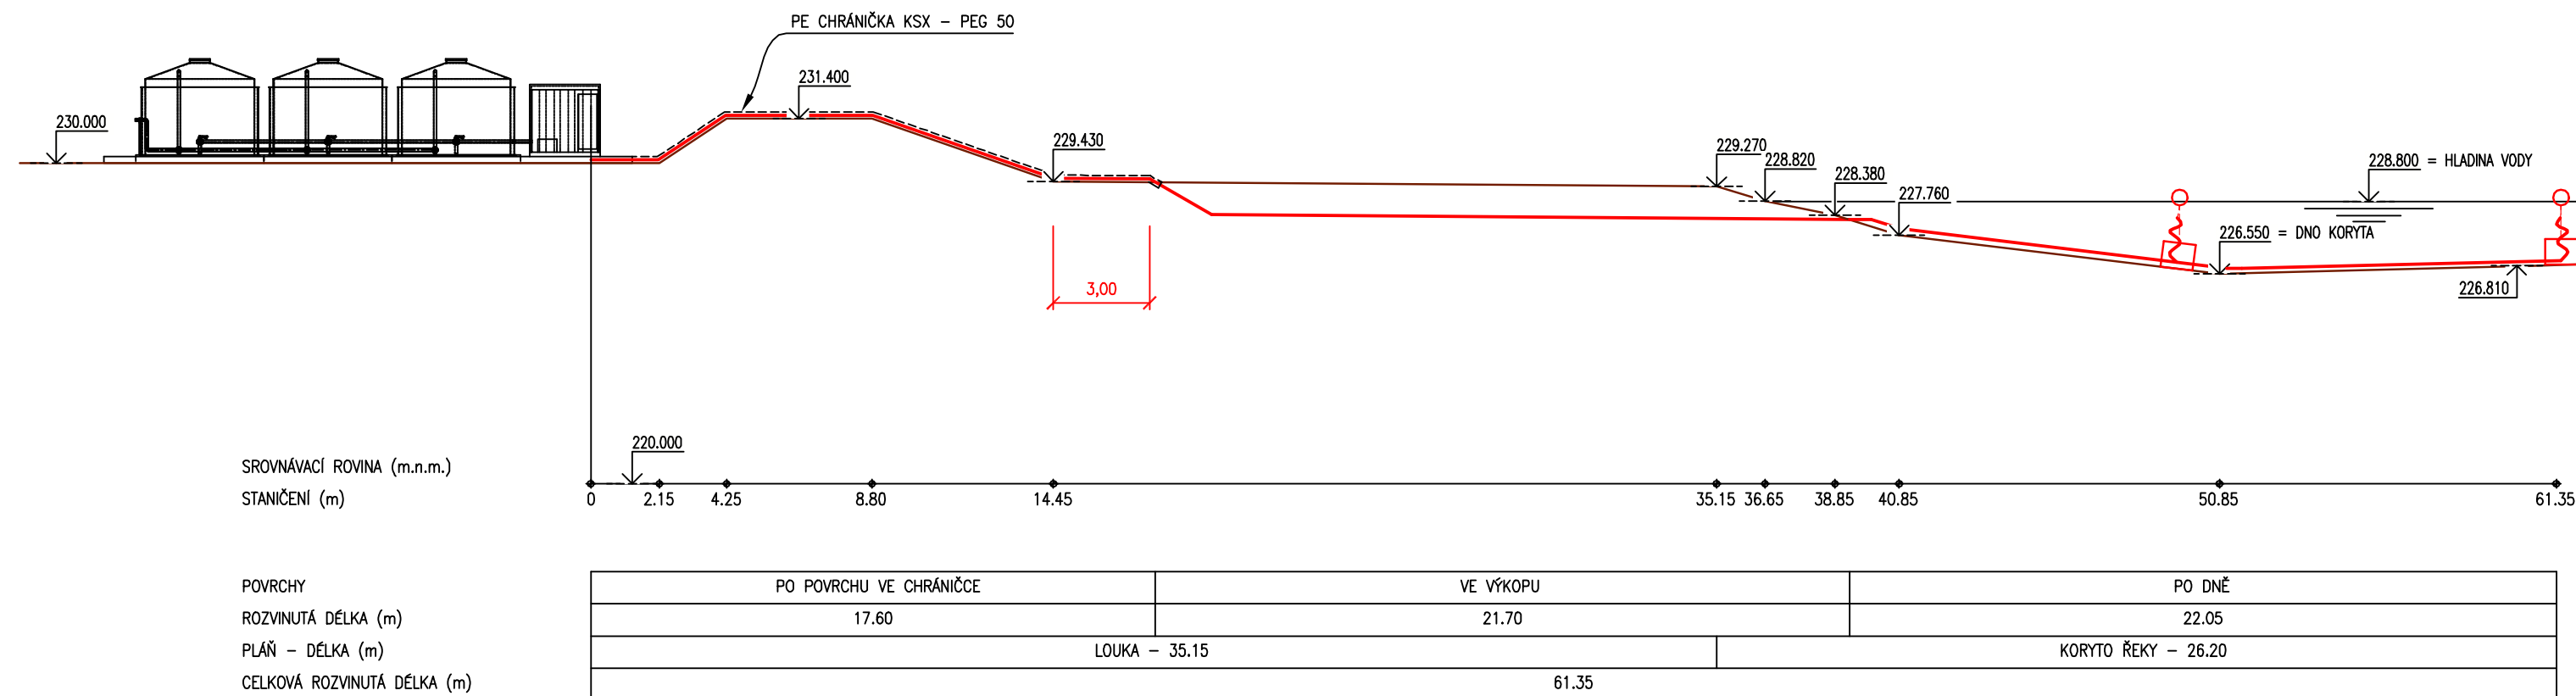

**IMOS Brno, a.s.**  
Olomoucká 174, 62700 Brno  
[www.imosbrno.eu](http://www.imosbrno.eu)  
tel.: 548 129 111  
fax.: 548 129 391

		<b>AQUA PROCON s.r.o.</b> Projektová a inženýrská společnost Palackého tř. 12, 612 00 Brno tel.: +420 541 426 011, fax: +420 541 426 012 E-mail: info@aquaprocon.cz www.aquaprocon.cz
<i>Vedoucí projektu</i>	Petr Piskoř	<i>Paré</i>
<i>Zástupce vedoucího projektu</i>	Pavel Kopáček	
<i>Zodpovědný projektant</i>	Ing. Vladimír Oppelt	
<i>Vypracoval</i>	Břetislav Tesař	
<i>Kontroloval</i>	Ing. Jaroslav Jarošim	
<i>Investor</i>	Povodí Moravy, s.p.	
<i>Objednatel</i>	Imos Brno, a.s.	
<i>Akce</i>	<b>REALIZACE OPATŘENÍ NA BRNĚNSKÉ ÚDOLNÍ NÁDRŽI</b>	<i>Zakázkové číslo</i> -
<i>Projekt SO/PS</i>	Část B.3 Ošetření přítoku do vodního díla Brno SO 01 Ošetření přítoku, PS 01 Ošetření přítoku	<i>Stupeň</i> Dokumentace skutečného provedení stavby
		<i>Datum</i> září 2012
		<i>Soubor</i> PodélnýProfil.dwg
		<i>Tiskový soubor</i> DSPS_B_3_3_0_630x297_oce
		<i>Formát</i> A4
		<i>Měřítko</i> 1:200
<i>Příloha</i>	Podélný profil přívodního potrubí	<div style="display: flex; justify-content: space-between;"> <div> <i>Číslo přílohy</i>  5         </div> <div> <i>Revize</i>  1         </div> </div>