

REKONSTRUKCE RYCHLOUZÁVĚRNÝCH TABULÍ

Projekt JOSEFŮV_DŮL_2021

Popis	VD JOSEFŮV DŮL – OVLÁDÁNÍ TABULÍ
Zakázka číslo	01-08-2021
Objekt	ASŘ
Kreslil	Ing.Jan Procházka
Datum	15.8.2021
Počet listů	59




Revize	Datum	Jméno	Jméno	Datum
a			Kreslil Ing.Jan Procházka	15.8.2021
b			Kontroloval Ing.Jan Procházka	19.8.2021
c			Zodp.projektant Ing. Jan Procházka	
d			Stupeň PROVÁDĚCÍ PROJEKT	

ELIS – inženýrské služby
Ječná 533
50003 HRADEC KRÁLOVÉ

TITULNÍ LIST

Název	VD JOSEFŮV DŮL – OVLÁDÁNÍ TABULÍ
Číslo zakázky	01-08-2021
Objekt	ASŘ

	≡
	+
List	1
z	59

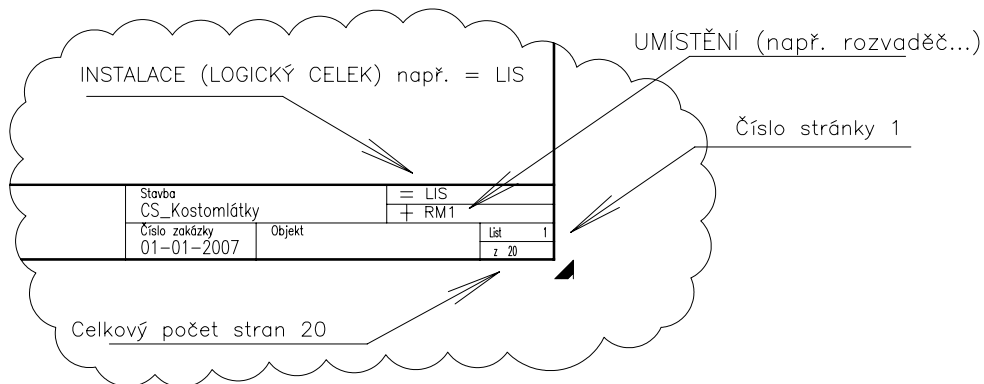


1. Odkazy vodičů na jiné stránky:

Příklad: L1_A/2.1 znamená, že vodič pokračuje z aktuální stránky na list 2, Sloupec listu 1


2. Kontakty relé na jiných stránkách:

Příklad: -KA22.1 PT570024 znamená, že kontakty relé KA22.1 najdeme na stránce 11, sloupec 1 a na stránce 9, sloupec 7

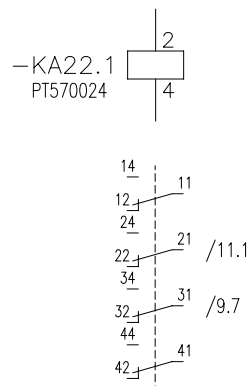

3. Kontakty přepínačů na jiných stránkách:

Příklad: -SB22.1.1 ZB5AA4+ZB5AZ105 znamená, že kontakty spínače SB22.1.1 najdeme na stránce 2, sloupec 1

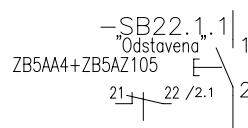


Revize	Datum	Jméno	Jméno	Datum
a		Kreslil	Ing. Jan Procházka	17.12.2011
b		Kontroloval	Ing. Josef Janák	
c		Zodp. projektant	Ing. Jan Procházka	
d		Stupeň	PROVÁDĚCÍ PROJEKT	


ELIS – inženýrské služby
Ječná 533
50003 HRADEC KRÁLOVÉ

PROJEKČNÍ ZNAČENÍ

Název	Číslo zakázky	Objekt
VD JOSEFŮV DŮL – OVLÁDÁNÍ TABULÍ	01-08-2021	ASŘ

List	Číslo	Počet
2	2	59

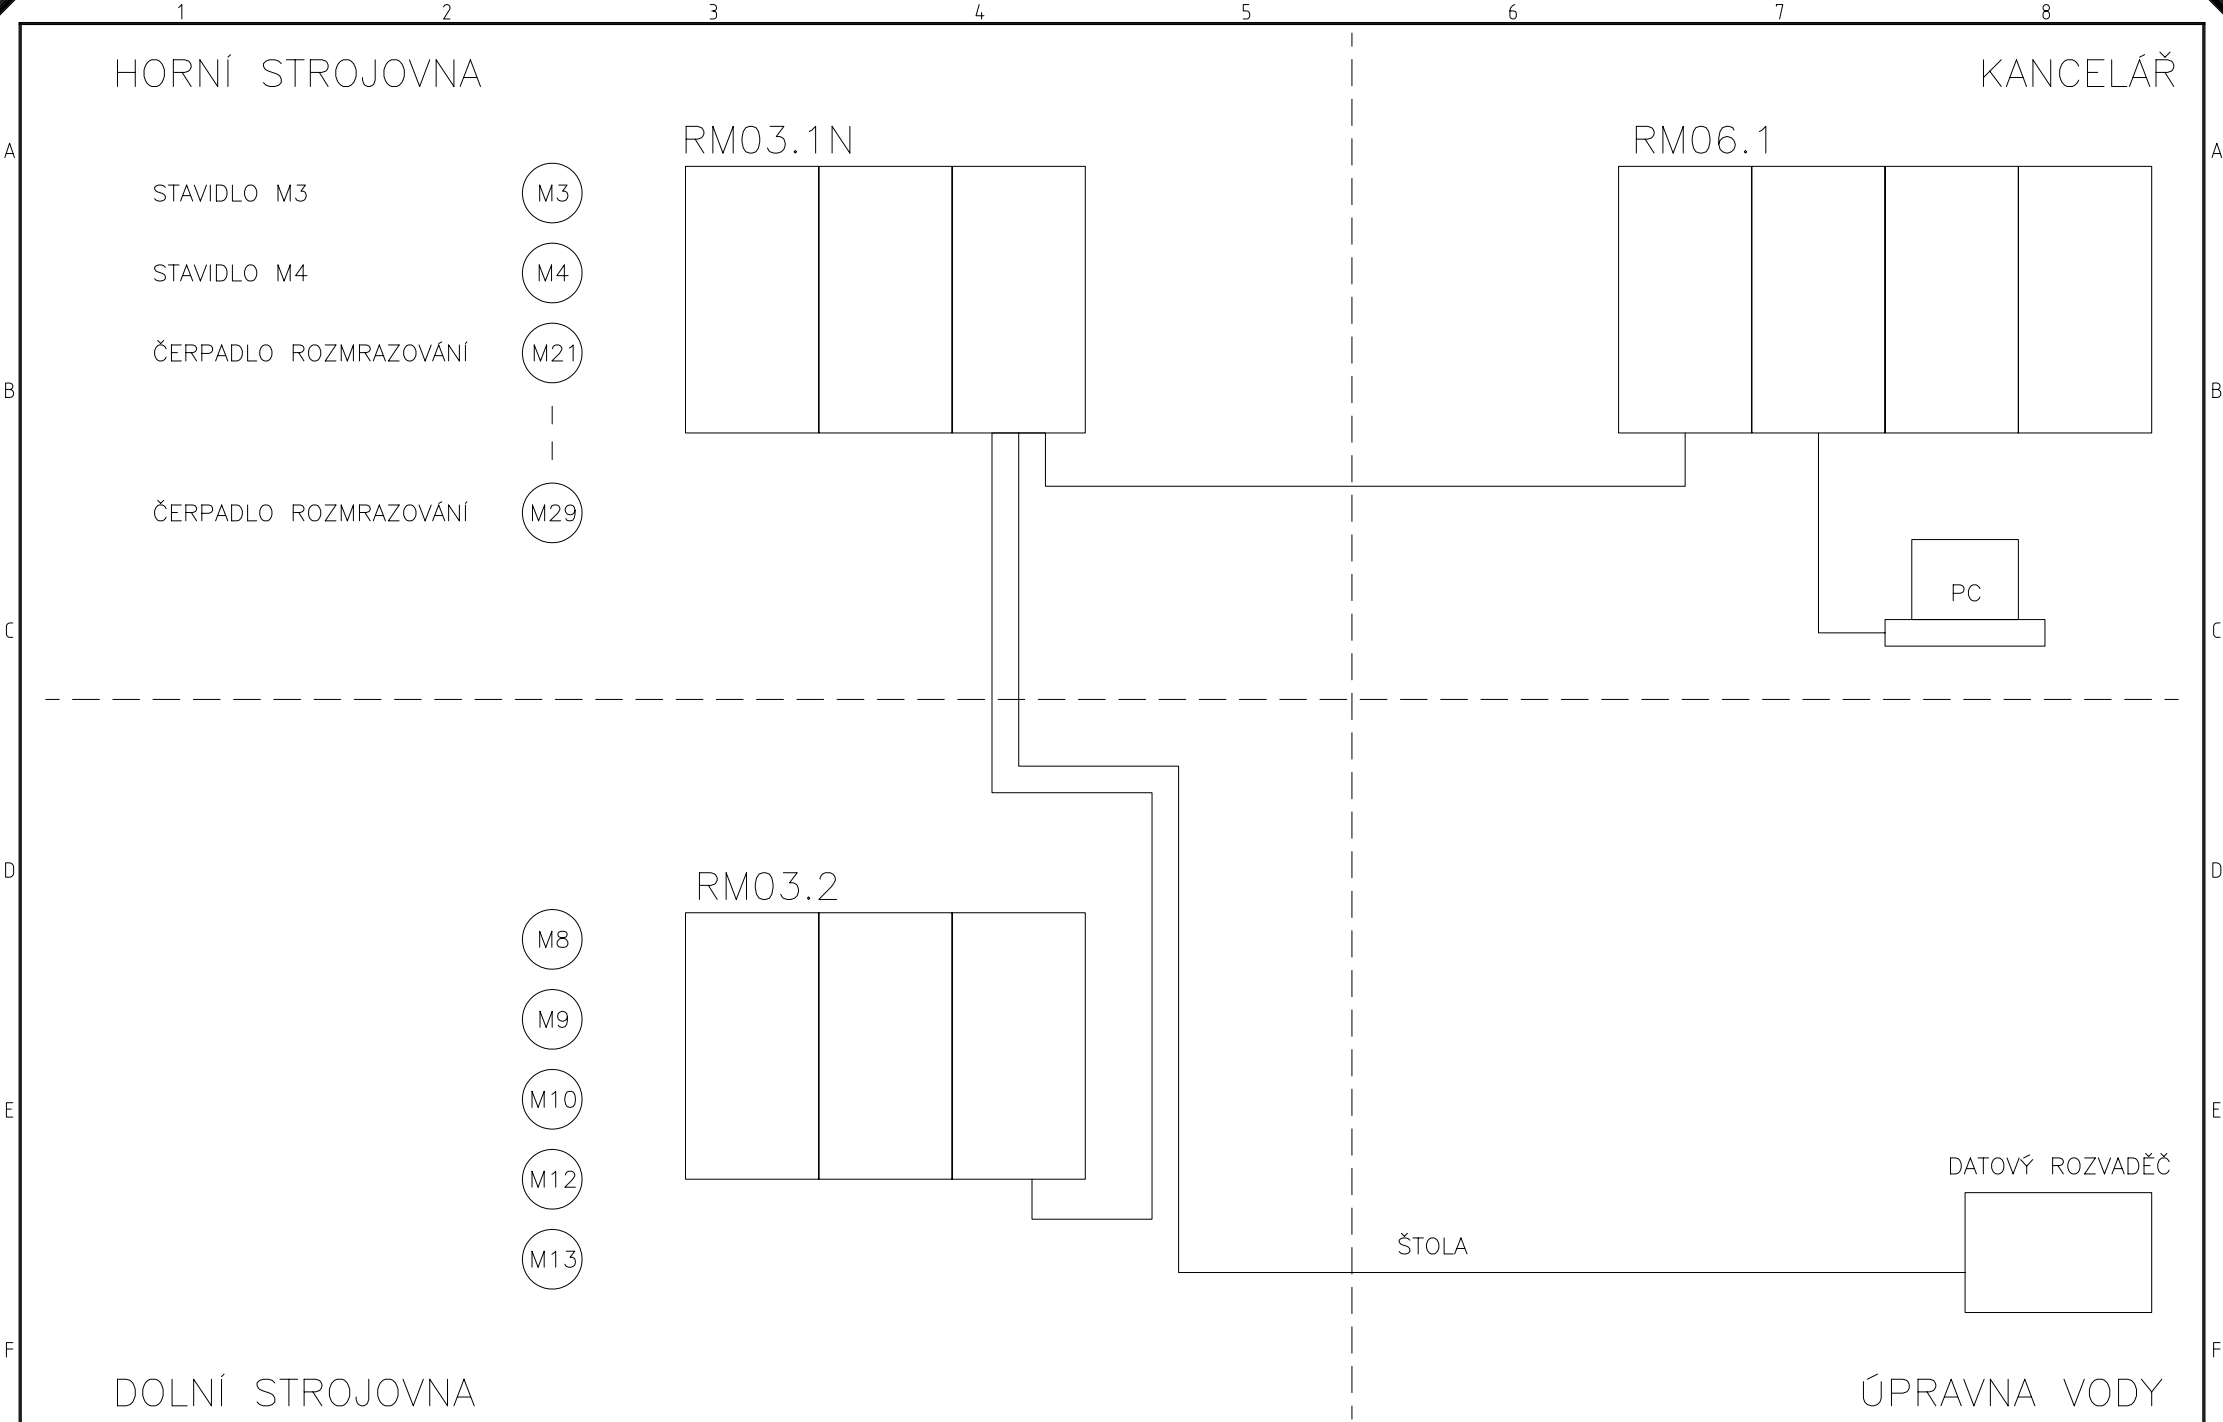

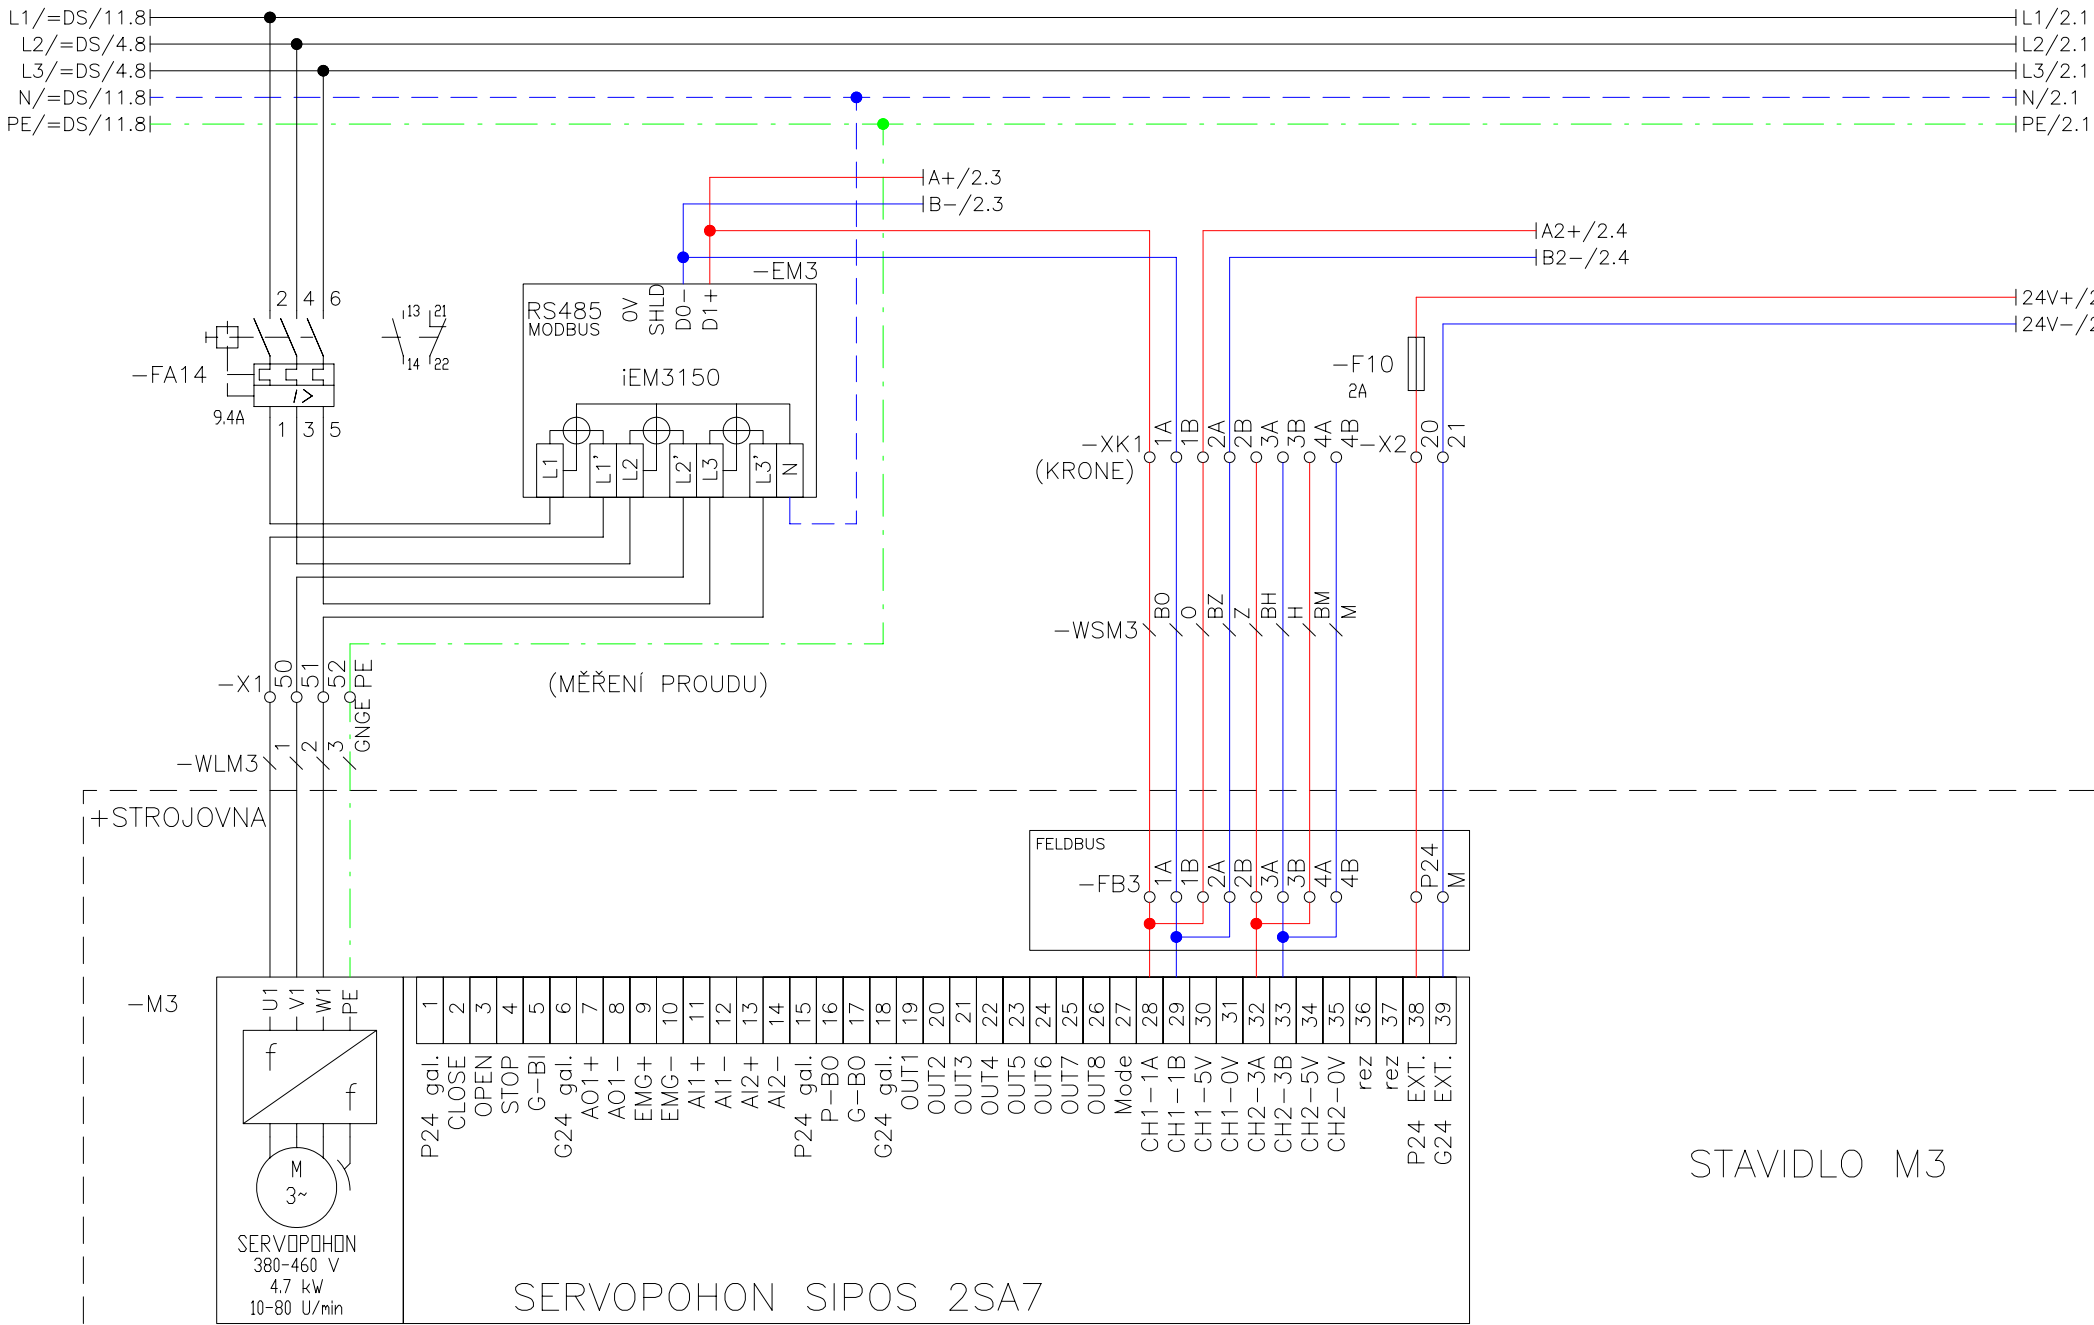

STAVIDLO M3

SERVOPHON SIPOS 2SA7




Revize	Datum	Jméno	Jméno	Datum
a REV.1	15.8.2021	Ing. Procházka	Ing. Jan Procházka	15.01.2012
b		Kontroloval	Ing. Josef Janák	28.12.2012
c		Zodp. projektant	Ing. Jan Procházka	
d		Stupeň	PROVÁDĚCÍ PROJEKT	

ELIS – inženýrské služby
Ječná 533
50003 HRADEC KRÁLOVÉ

MOTORY

Název	VD JOSEFŮV DŮL – OVLÁDÁNÍ TABULÍ
Číslo zakázky	01-08-2021
Objekt	ASR

HS	RM03.1N
LIST	Číslo 1
	Počet 59

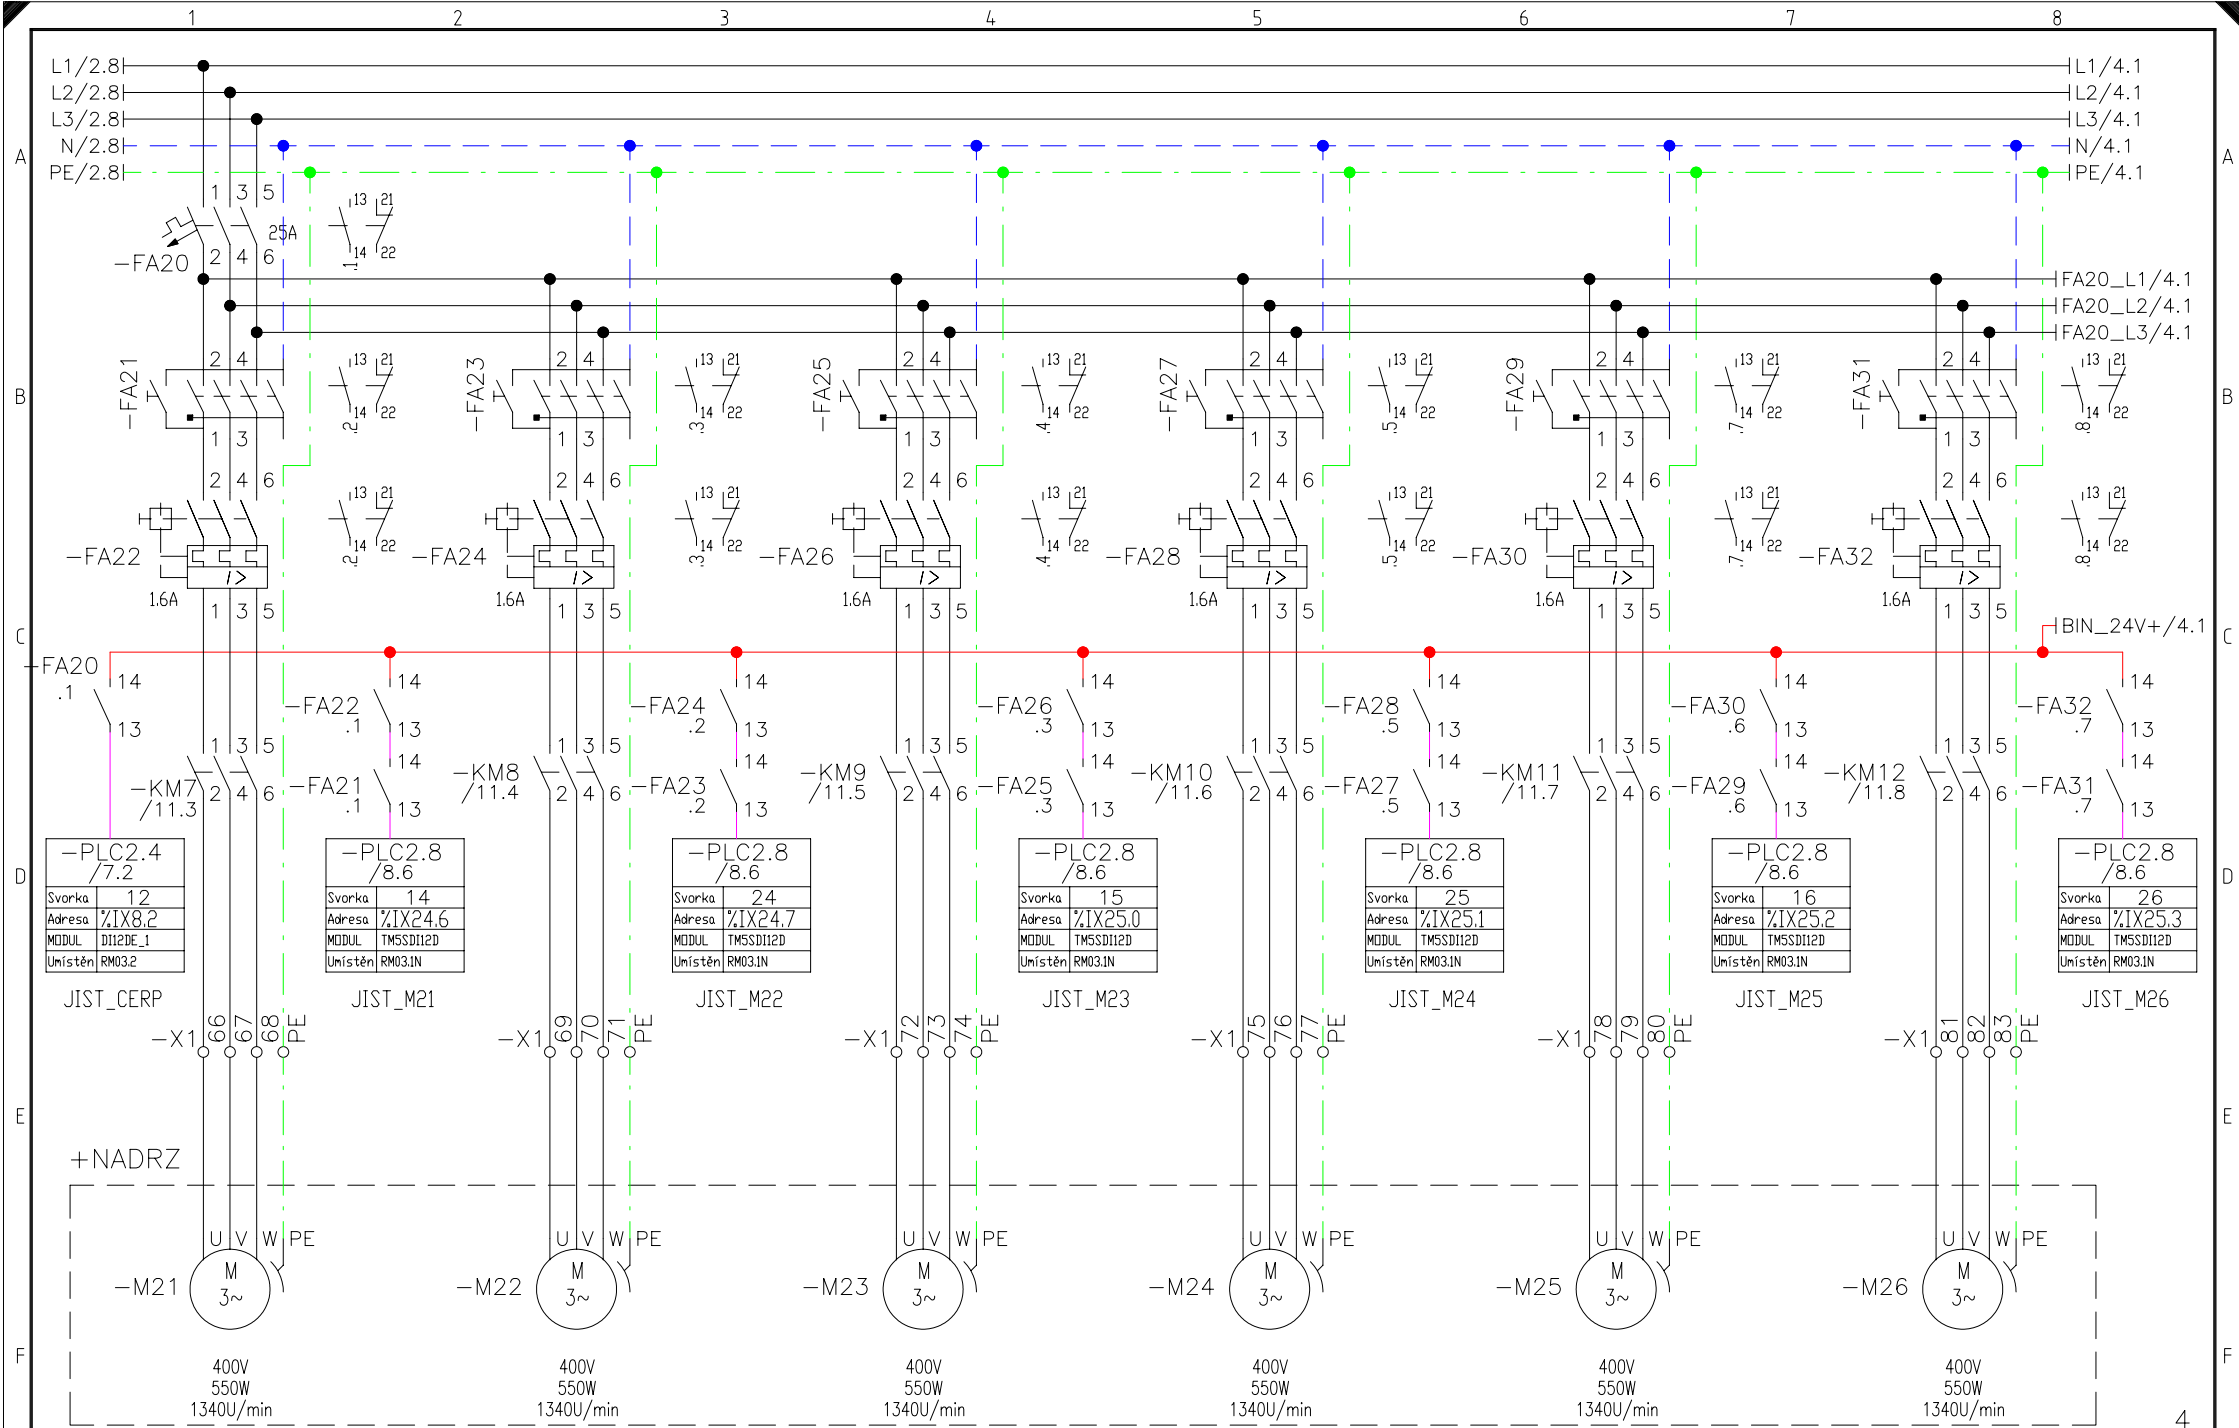

Revize	Datum	Jméno	Jméno	Datum
a	REV.1	15.8.2021	Ing. Jan Procházka	15.01.2012
b			Kreslil	28.12.2012
c			Kontroloval	
d			Zodp. projektant	
			Stupeň	
			PROVÁDĚCÍ PROJEKT	

ELIS – inženýrské služby
Ječná 533
50003 HRADEC KRÁLOVÉ


MOTORY

Název
VD JOSEFŮV DŮL – OVLÁDÁNÍ TABULÍ



Číslo zakázky
01-08-2021


Objekt
ASŘ

HS	RM03.1N
Číslo	3
LIST	Počet 59

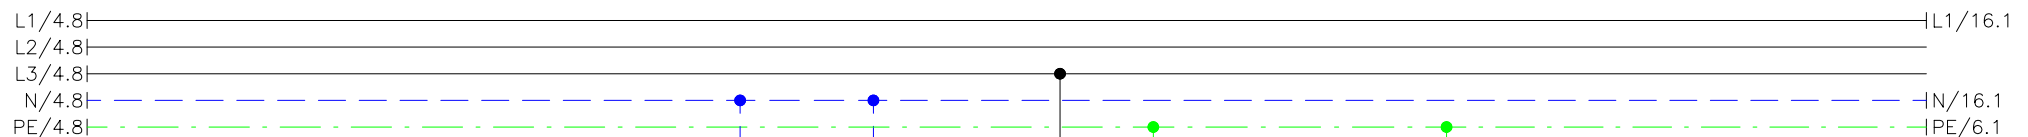

Dodržujte směr toku proudu měřicím transformátorem ve směru P1–P2.
NEUZEMŇUJTE SEKUNDÁR MPT !

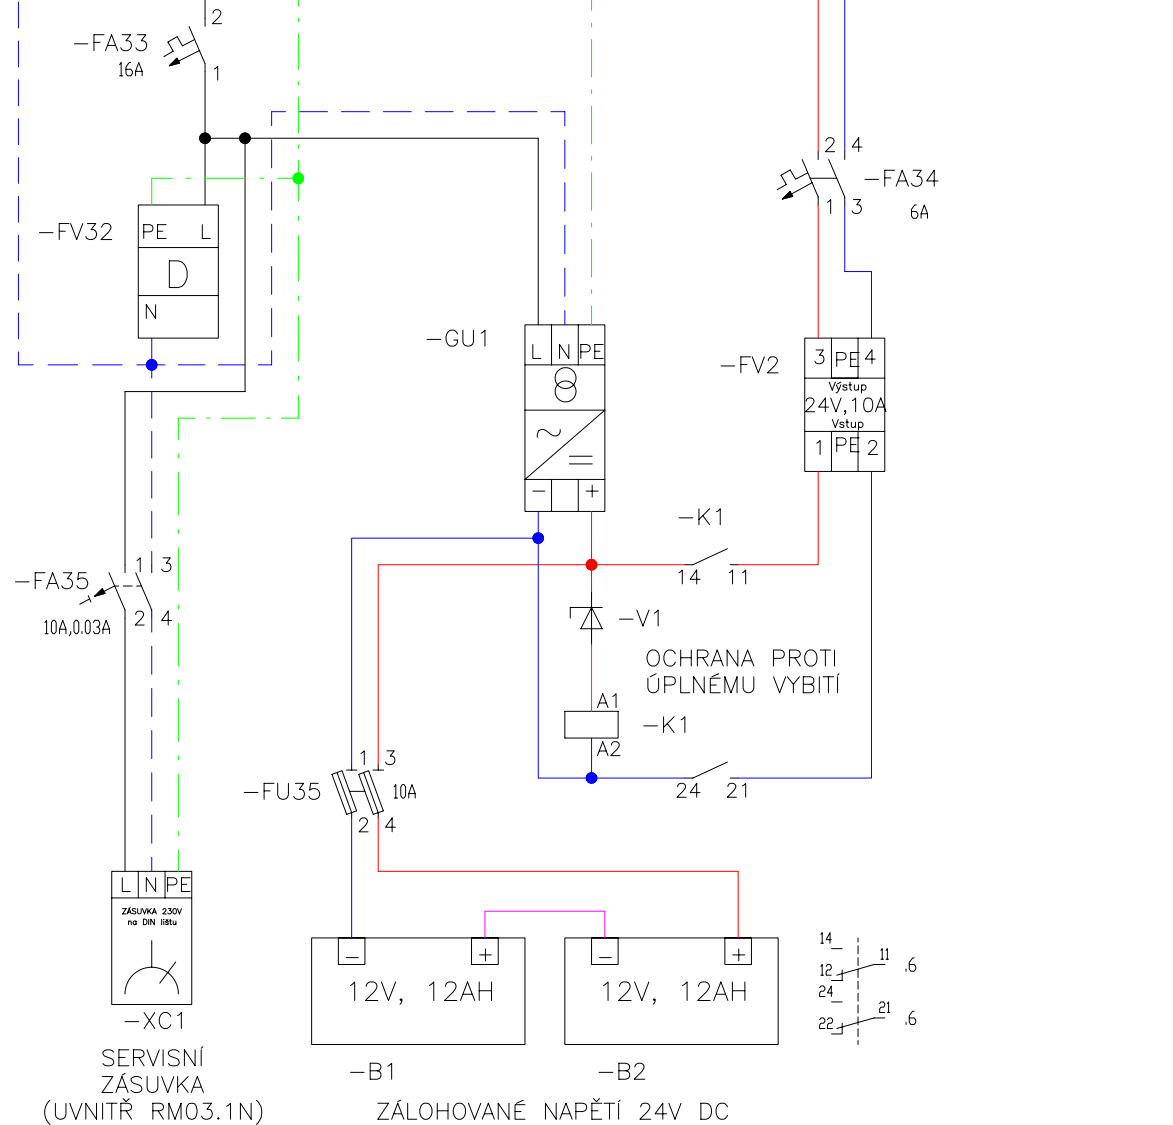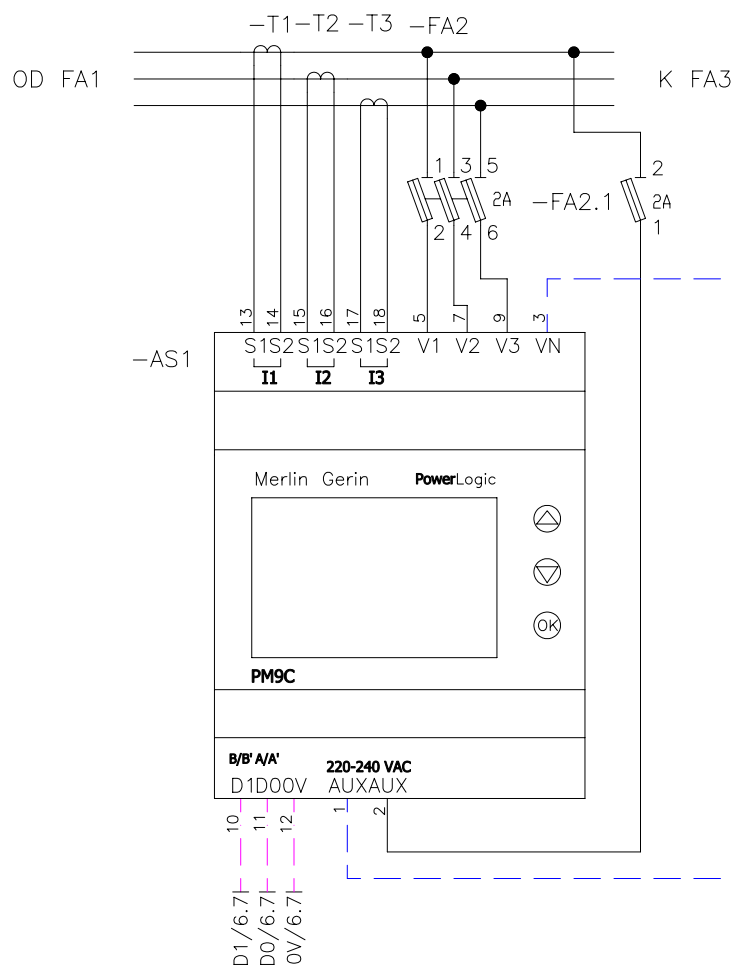

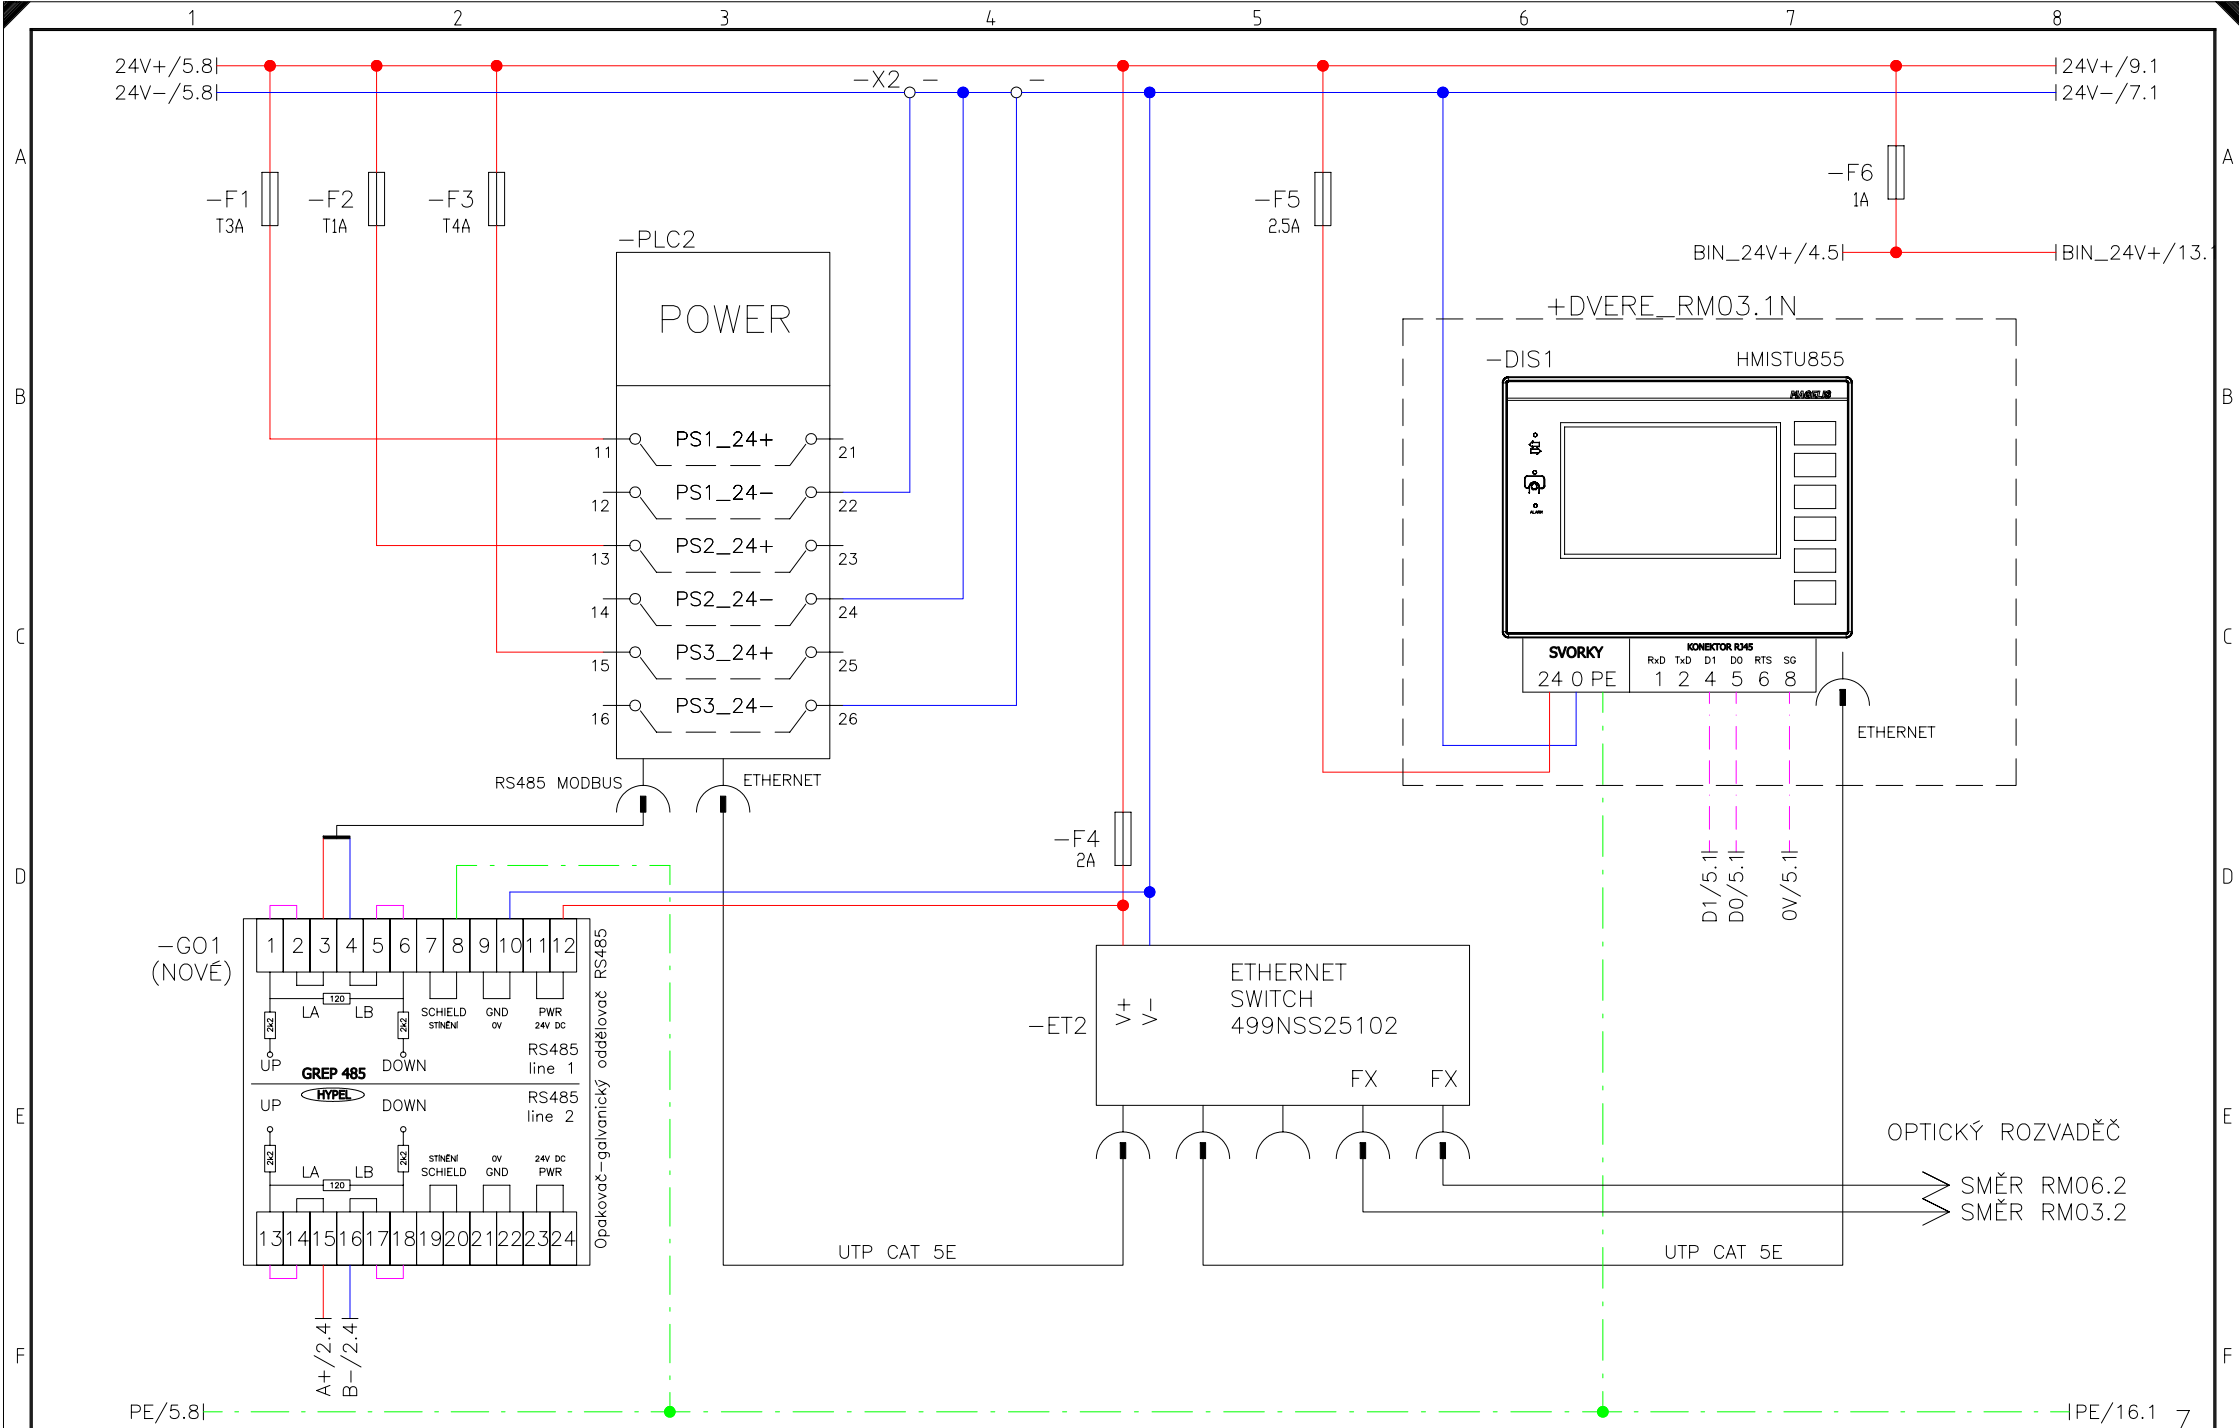


Revize	Datum	Jméno	Jméno	Datum
a REV.1	15.8.2021	Ing. Procházka	Ing. Jan Procházka	15.01.2012
b			Ing. Josef Janák	28.12.2012
c			Ing. Jan Procházka	
d			PROVÁDĚCÍ PROJEKT	

ELIS – inženýrské služby
Ječná 533
50003 HRADEC KRÁLOVÉ

PLC, OPERÁTORSKÝ PANEĽ

Název
VD JOSEFŮV DŮL – OVLÁDÁNÍ TABULÍ
Číslo zakázky
01-08-2021
Objekt
ASR

HS
+ RM03.1N
Číslo
6
Počet
59


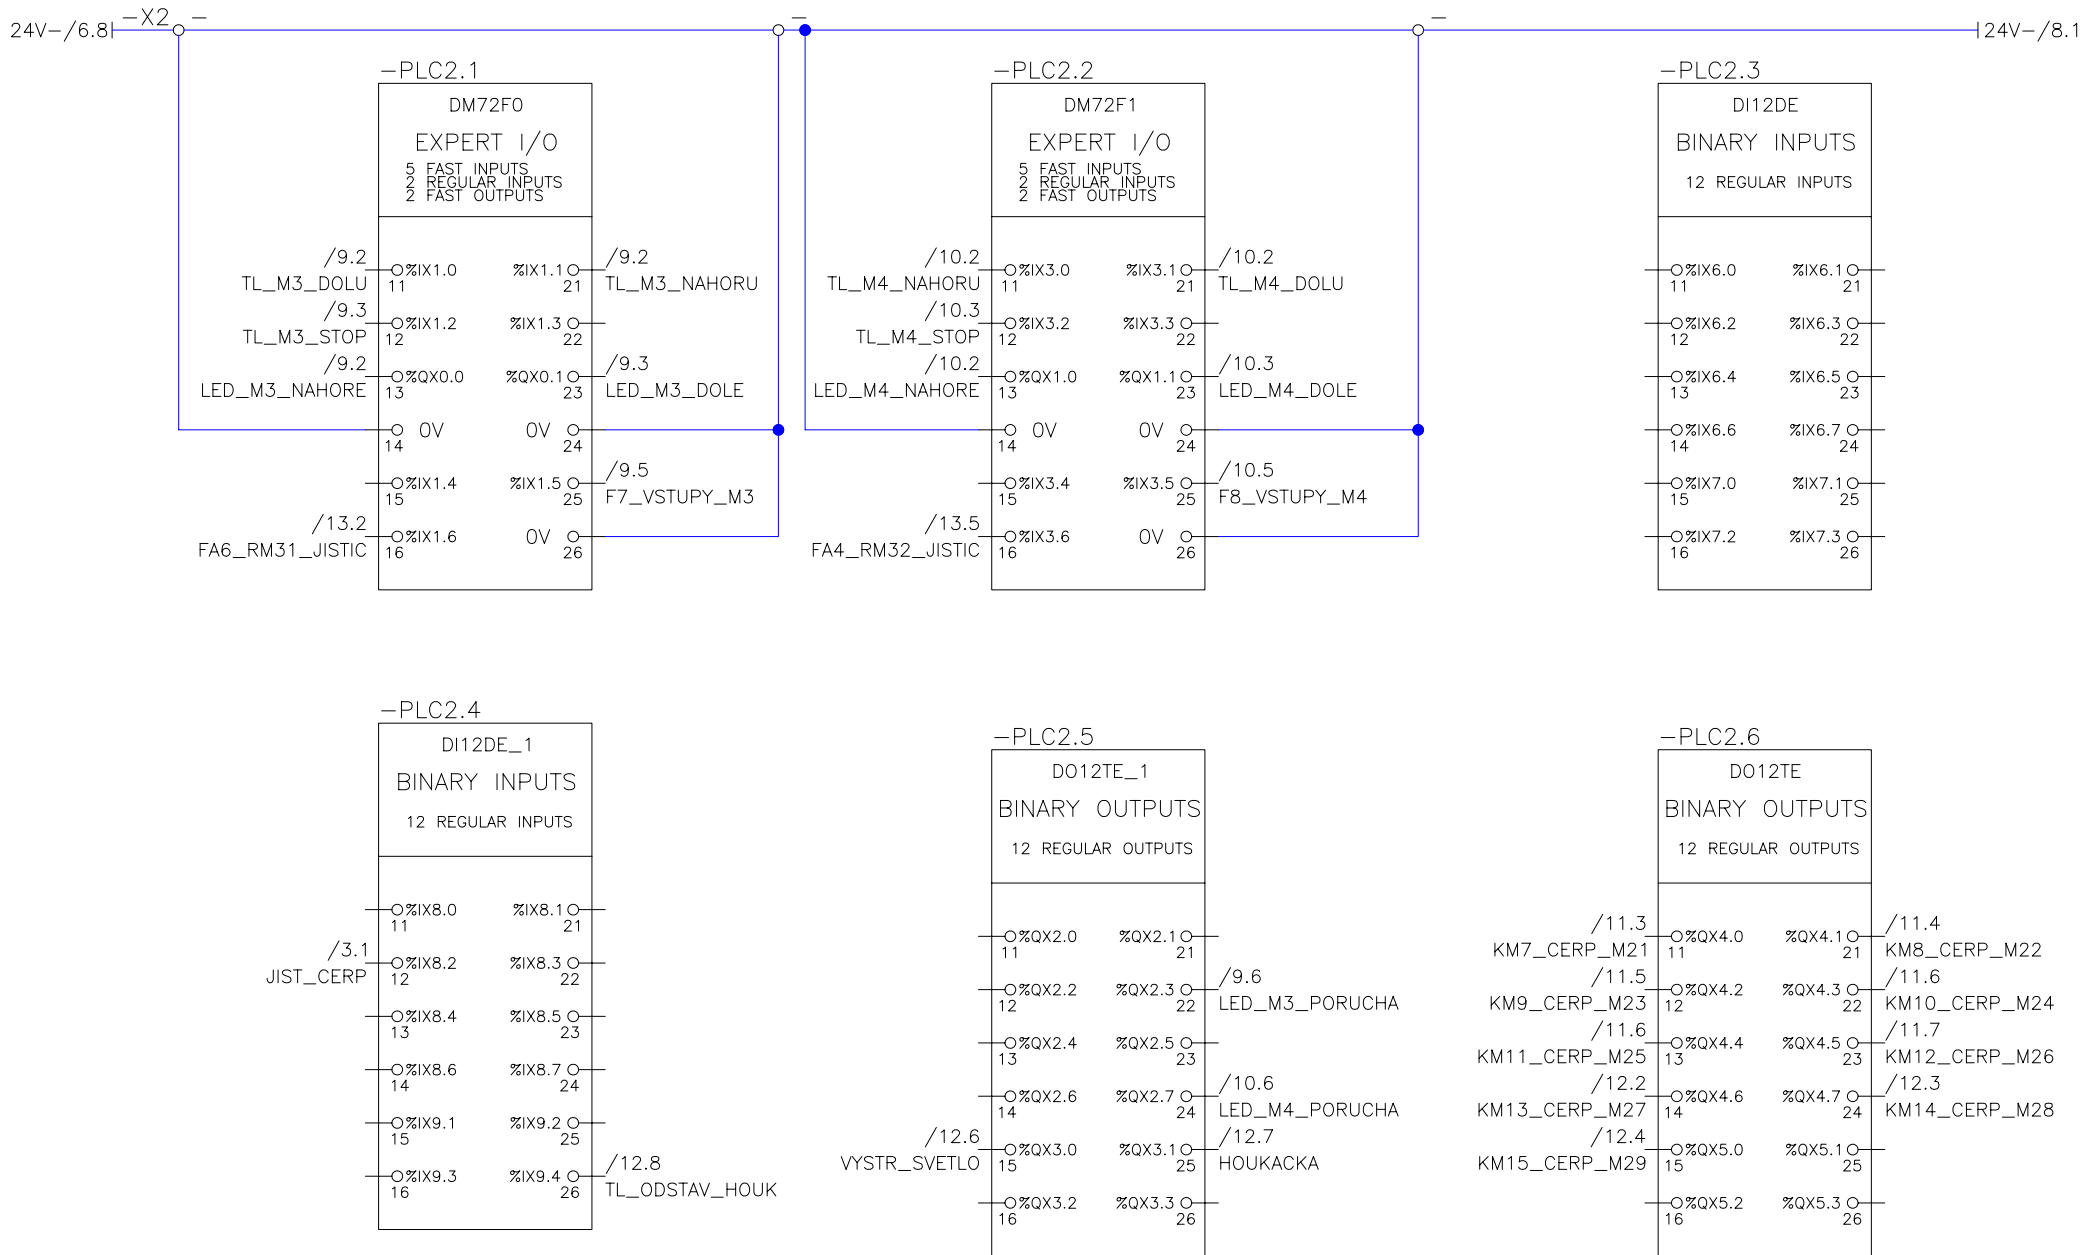


	Revize	Datum	Jméno	Jméno	Datum
a	REV.1	15.8.2021	Ing.Procházka	Ing.Jan Procházka	15.01.2012
b				Kontroloval Ing.Josef Janák	28.12.2012
c				Zodp.projektant Ing. Jan Procházka	
d				Stupeň PROVÁDĚCÍ PROJEKT	

ELIS – inženýrské služby
Ječná 533
50003 HRADEC KRÁLOVÉ

PLC

Název		— HS
VD JOSEFŮV DŮL – OVLÁDÁNÍ TABULÍ		+ RM03.1N
Číslo zakázky	Objekt	Číslo
01-08-2021	ASR	7
List		Počet
		59

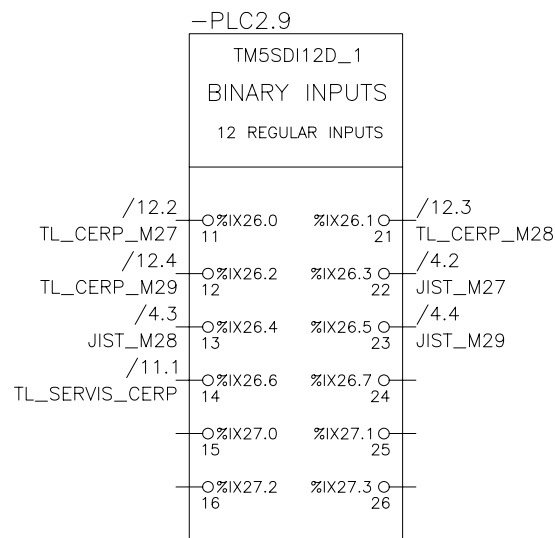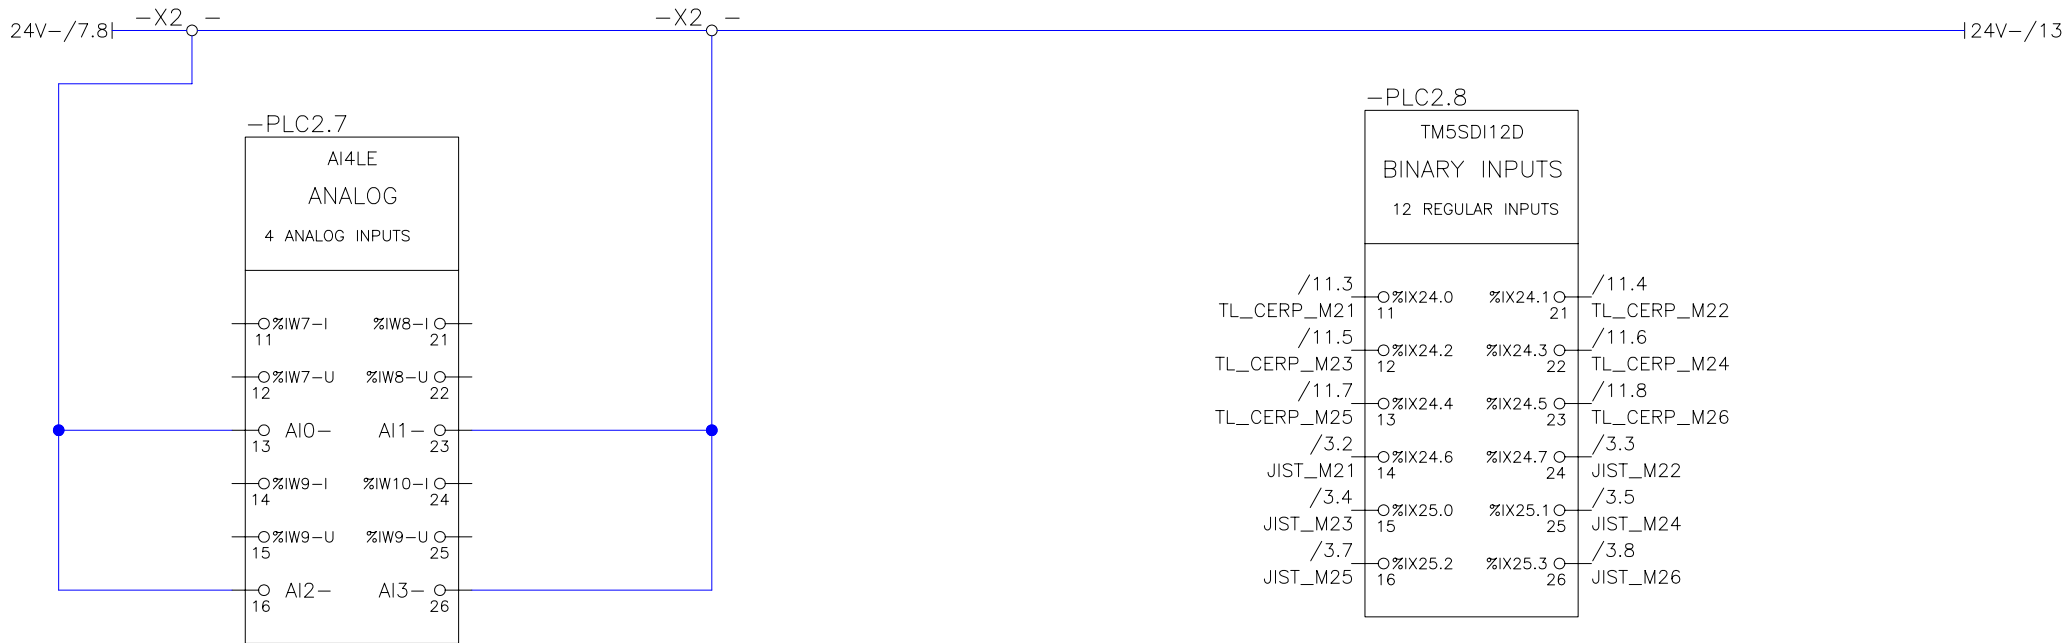

Revize	Datum	Jméno	Jméno	Datum
a	REV.1	15.8.2021	Ing. Jan Procházka	15.01.2012
b			Kontroloval	Ing. Josef Janák
c			Zodp. projektant	Ing. Jan Procházka
d			Stupeň	PROVÁDĚCÍ PROJEKT

ELIS – inženýrské služby
Ječná 533
50003 HRADEC KRÁLOVÉ

PLC

Název	VD JOSEFŮV DŮL – OVLÁDÁNÍ TABULÍ
Číslo zakázky	01-08-2021
Objekt	ASŘ

HS	RM03.1N
Číslo	8
Počet	59

NAHORU

DOLU

STOP

PORUCHA

LED_M3_NAHORE

LED_M3_DOLE

LED_M3_PORUCHA

-PLC2.1	/7.2
Svorka	13
Adresa	%QX0.0
MODUL	DM72F0
Umístěn	RM03.1N

-PLC2.1	/7.2
Svorka	23
Adresa	%QX0.1
MODUL	DM72F0
Umístěn	RM03.1N

-PLC2.5	/7.4
Svorka	22
Adresa	%QX2.3
MODUL	DD12TE_1
Umístěn	RM03.2

+PANEL_RM03.1N

NAHORU

DOLU

STOP

-SB3.1

-HL3.1

-SB3.3

-HL3.3

-SB3.2

-HL3.2

-PLC2.1	/7.2
Svorka	12
Adresa	%IX1.2
MODUL	DM72F0
Umístěn	RM03.1N

TL_M3_STOP

-PLC2.1	/7.2
Svorka	25
Adresa	%IX1.5
MODUL	DM72F0
Umístěn	RM03.1N

F7_VSTUPY_M3

-F7
1A

-PLC2.1	/7.2
Svorka	11
Adresa	%IX1.0
MODUL	DM72F0
Umístěn	RM03.1N

TL_M3_DOLU

-PLC2.1	/7.2
Svorka	21
Adresa	%IX1.1
MODUL	DM72F0
Umístěn	RM03.1N

TL_M3_NAHORU

24V+/6.8I
24V-/12I24V+/10.1
24V-/1110

Revize	Datum	Jméno	Jméno	Datum
a	REV.1	15.8.2021	Ing. Jan Procházka	15.01.2012
b			Kontroloval Ing. Josef Janák	28.12.2012
c			Zodp. projektant Ing. Jan Procházka	
d			Stupeň PROVÁDĚCÍ PROJEKT	

ELIS – inženýrské služby
Ječná 533
50003 HRADEC KRÁLOVÉ

TABULE M3
OVLÁDACÍ OKRUHY

Název
VD JOSEFŮV DŮL – OVLÁDÁNÍ TABULÍ

Číslo zakázky
01-08-2021

Objekt
ASŘ

HS	RM03.1N
LIST	Číslo 9 Počet 59

NAHORU

DOLU

STOP

PORUCHA

LED_M4_NAHORE

-PLC2.2	/7.4
Svorka	13
Adresa	%QX1.0
MODUL	DM72F1
Umístěn	RM03.1N

LED_M4_DOLE

-PLC2.2	/7.4
Svorka	23
Adresa	%QX1.1
MODUL	DM72F1
Umístěn	RM03.1N

LED_M4_PORUCHA

-PLC2.5	/7.4
Svorka	24
Adresa	%QX2.7
MODUL	DD12TE_1
Umístěn	RM03.2

+PANEL_RM03.1N

NAHORU

DOLU

STOP

-SB4.1

-HL4.1

-SB4.3

-HL4.3

-SB4.2

-HL4.2

-PLC2.2	/7.4
Svorka	12
Adresa	%IX3.2
MODUL	DM72F1
Umístěn	RM03.1N

TL_M4_STOP

-PLC2.2	/7.4
Svorka	25
Adresa	%IX3.5
MODUL	DM72F1
Umístěn	RM03.1N

F8_VSTUPY_M4

-F8
1A

-PLC2.2	/7.4
Svorka	11
Adresa	%IX3.0
MODUL	DM72F1
Umístěn	RM03.1N

TL_M4_NAHORU

-PLC2.2	/7.4
Svorka	21
Adresa	%IX3.1
MODUL	DM72F1
Umístěn	RM03.1N

TL_M4_DOLU

24V+/9.8I
24V-/10I24V+/11.1
24V-/11.1

Revize	Datum	Jméno	Jméno	Datum
a	REV.1	15.8.2021	Ing. Jan Procházka	16.01.2012
b			Kontroloval Ing. Josef Janák	28.12.2012
c			Zodp. projektant Ing. Jan Procházka	
d			Stupeň PROVÁDĚCÍ PROJEKT	

ELIS – inženýrské služby
Ječná 533
50003 HRADEC KRÁLOVÉ


TABULE M4
OVLÁDACÍ OKRUHY

Název
VD JOSEFŮV DŮL – OVLÁDÁNÍ TABULÍ

Číslo zakázky
01-08-2021

Objekt
ASŘ

HS	RM03.1N
LIST	Číslo 10 Počet 59

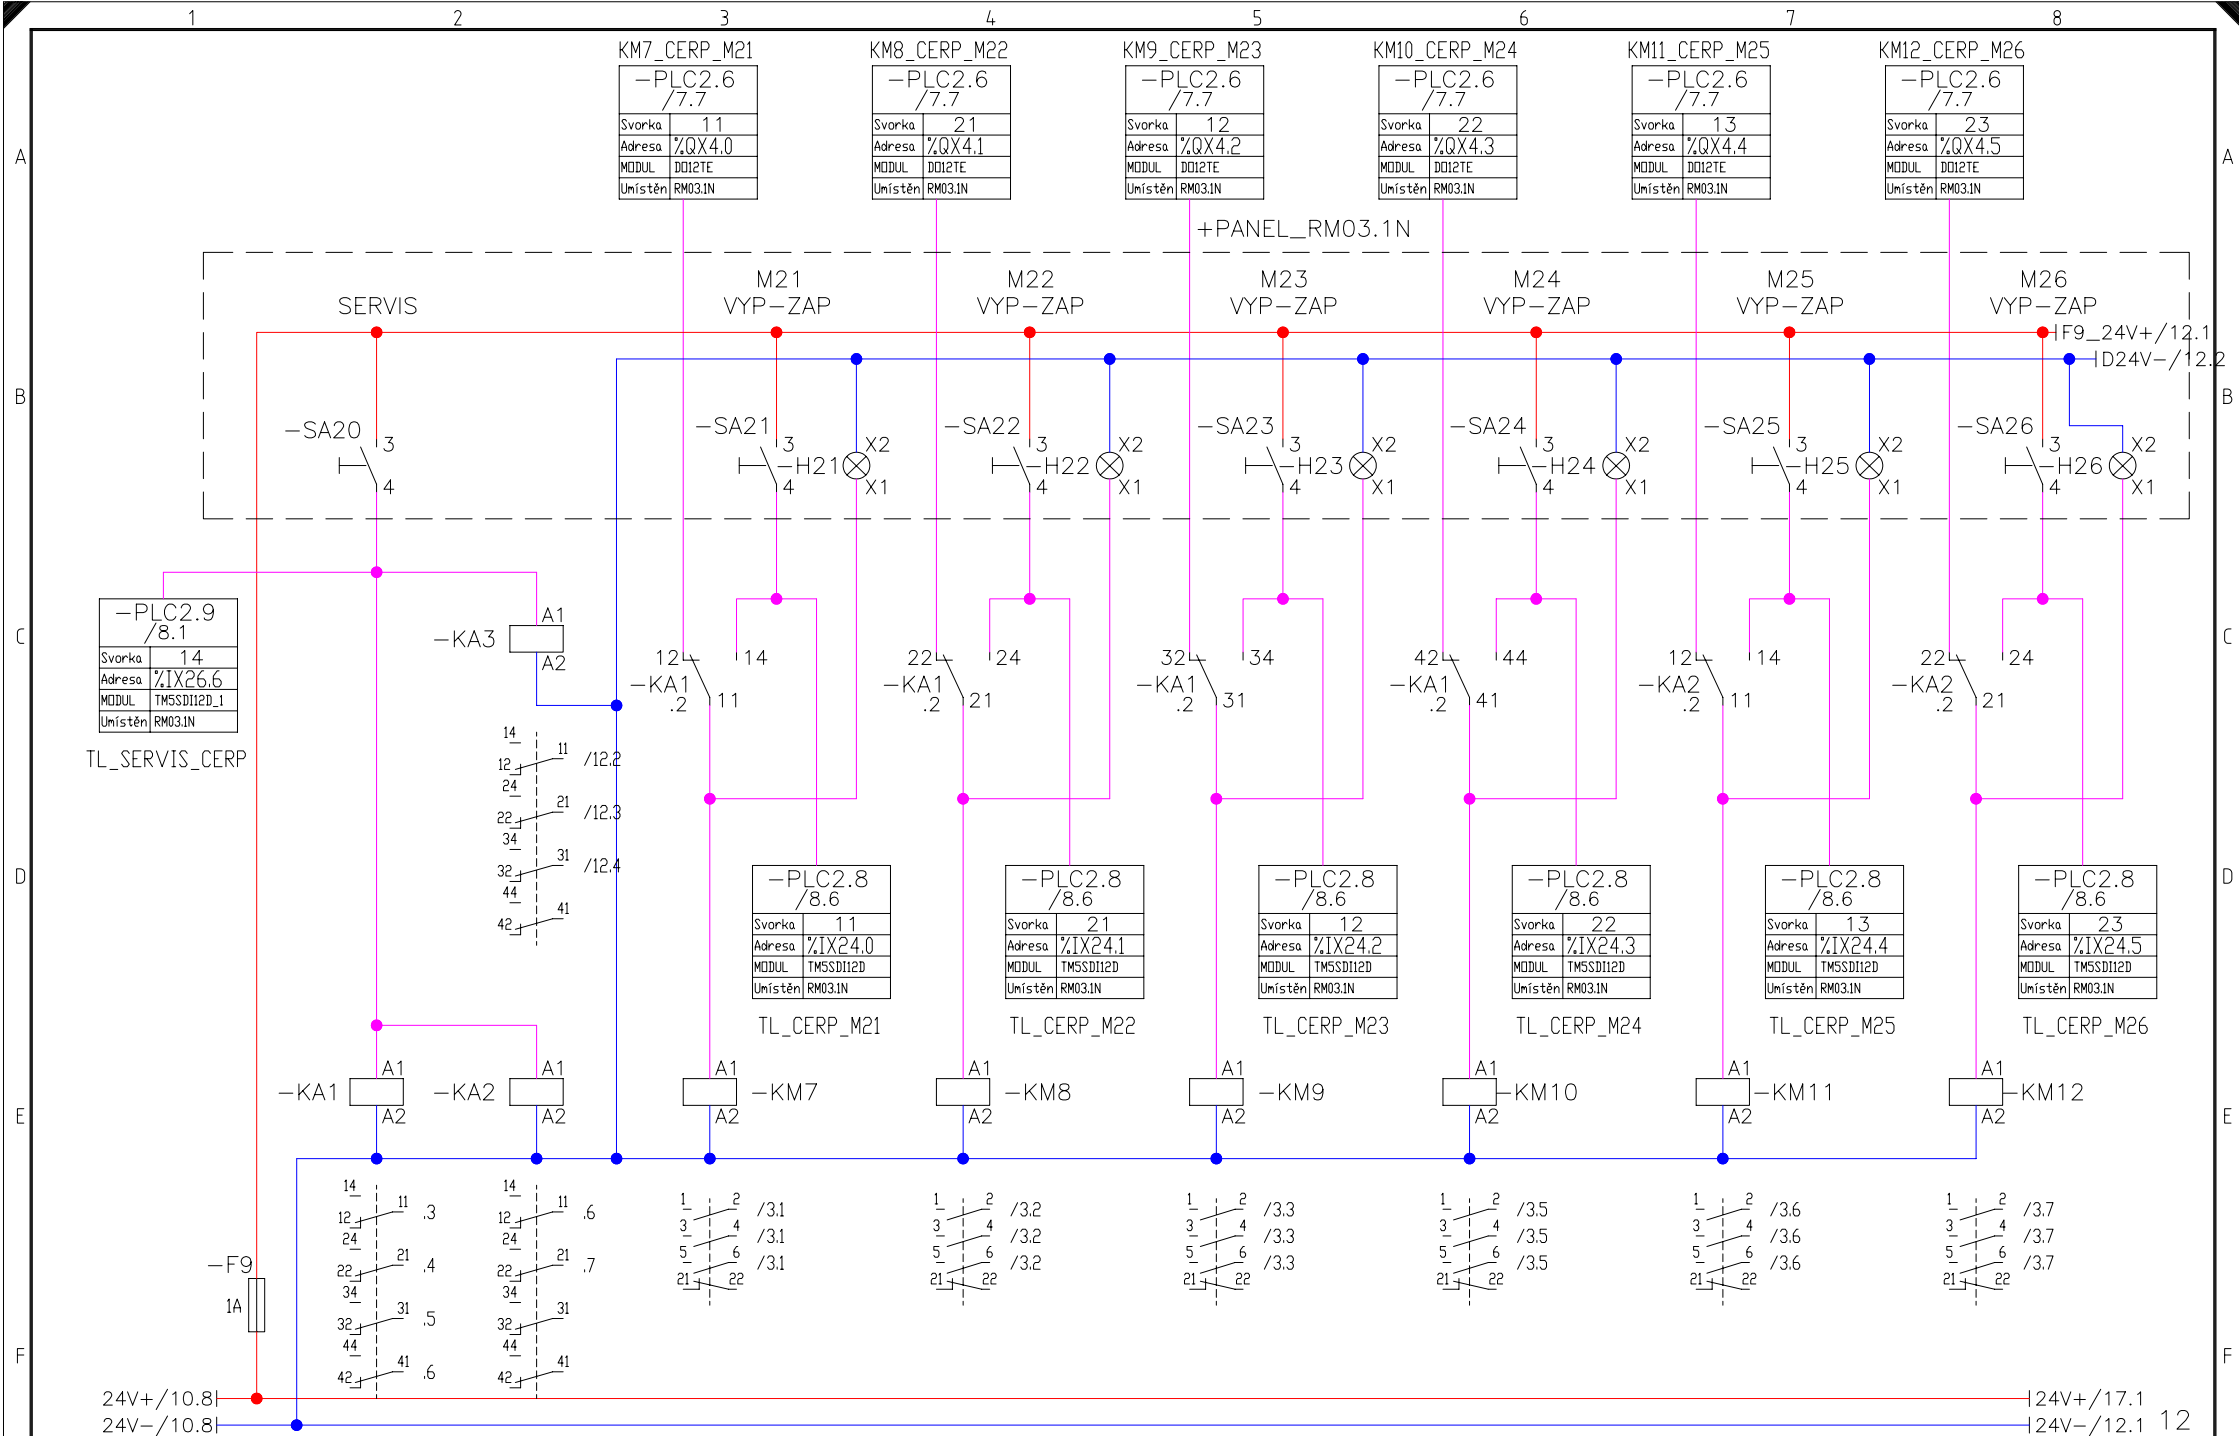

Revize	Datum	Jméno	Jméno	Datum
a	REV.1	15.8.2021	Ing. Jan Procházka	17.01.2012
b			Kontroloval Ing. Josef Janák	28.12.2012
c			Zodp. projektant Ing. Jan Procházka	
d			Stupeň PROVÁDĚCÍ PROJEKT	

ELIS – inženýrské služby
Ječná 533
50003 HRADEC KRÁLOVÉ

OVLÁDÁNÍ ČERPADEL ROZMRAZOVÁNÍ


Název
VD JOSEFŮV DŮL – OVLÁDÁNÍ TABULÍ


Číslo zakázky
01-08-2021

Objekt
ASŘ


== HS
+ RM03.1N
Číslo 11
Počet 59

LST

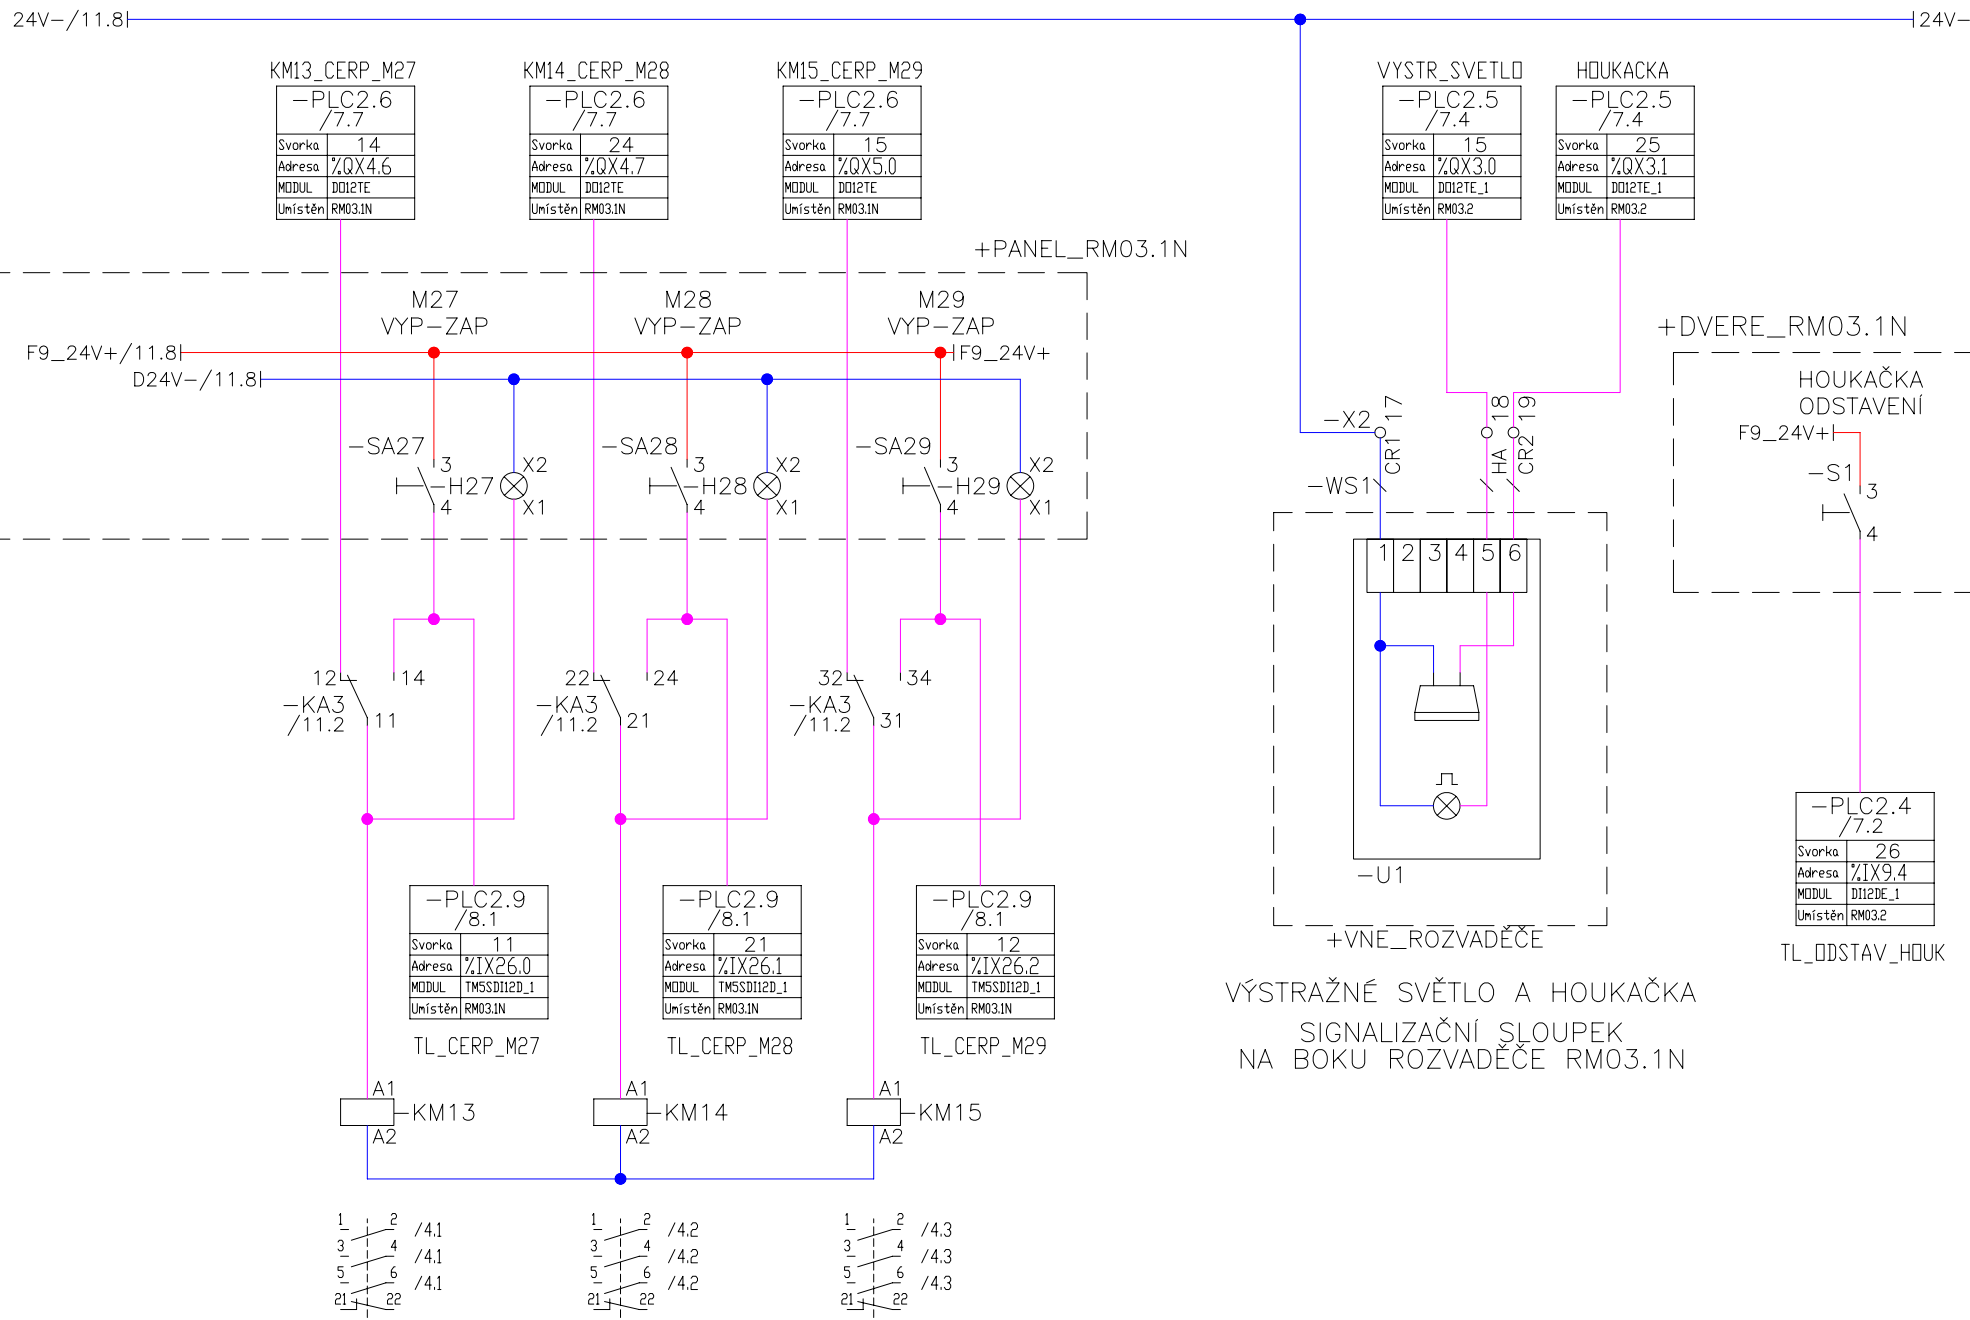

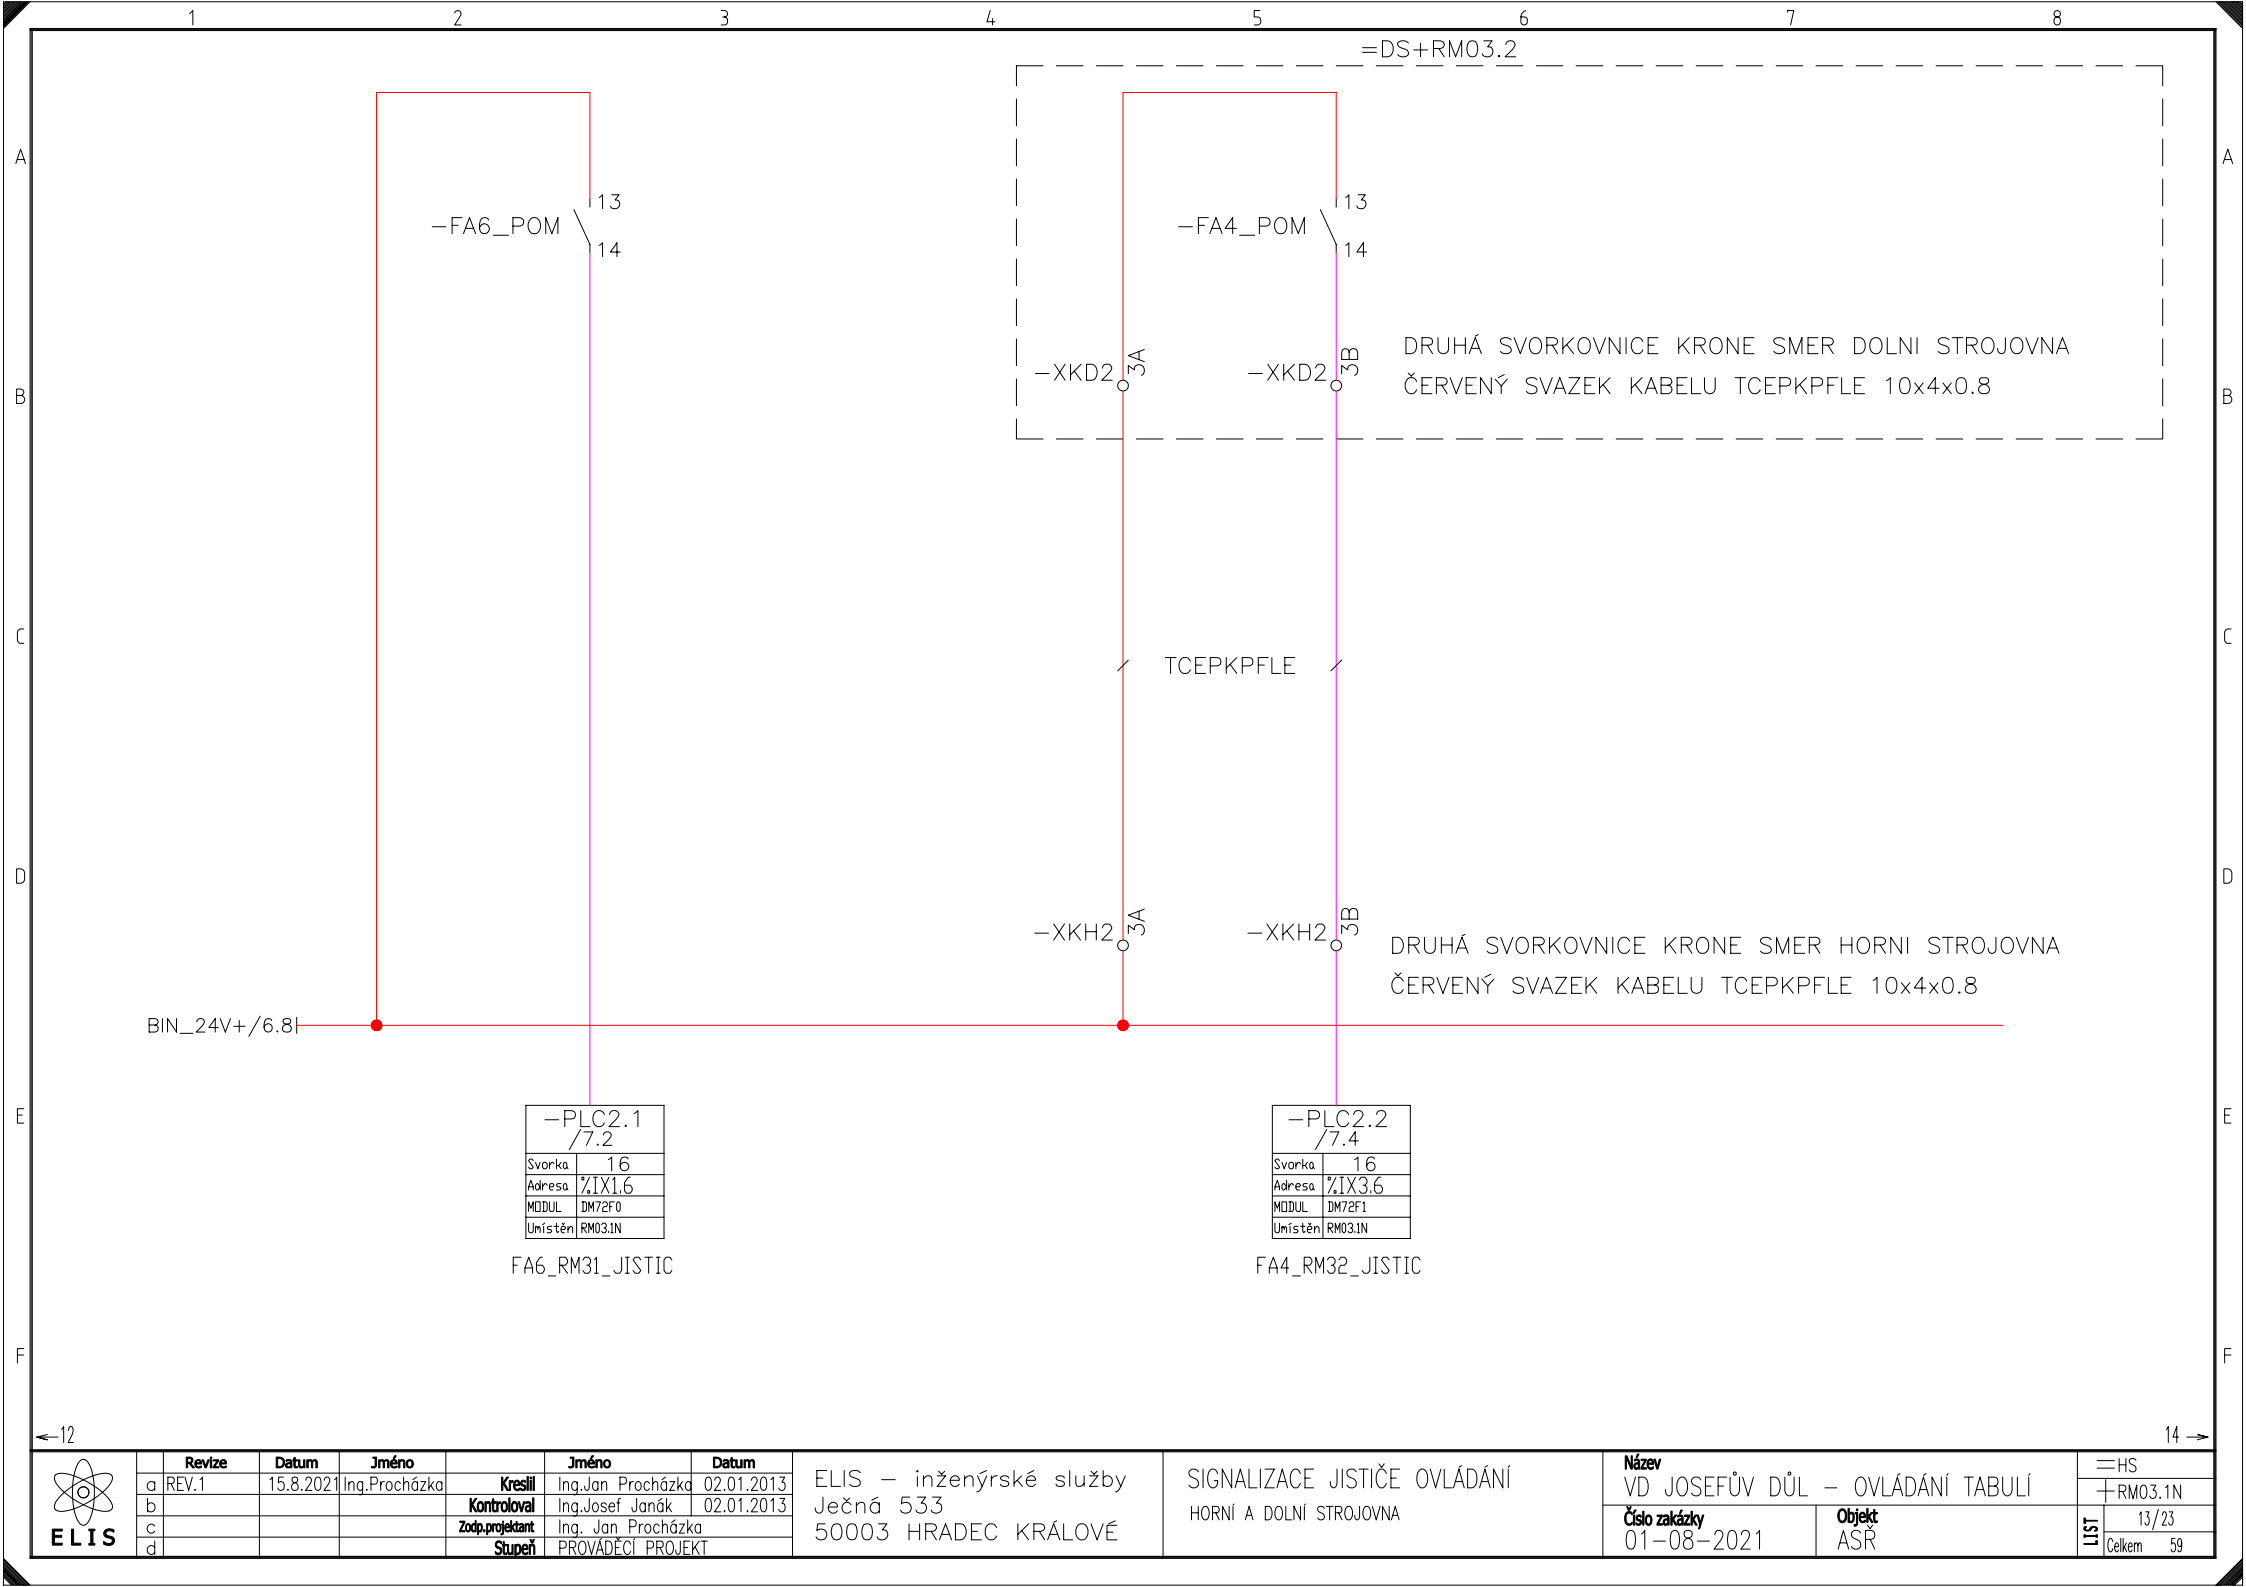


TŘETÍ POLE ROZVADĚČE RM03.1N

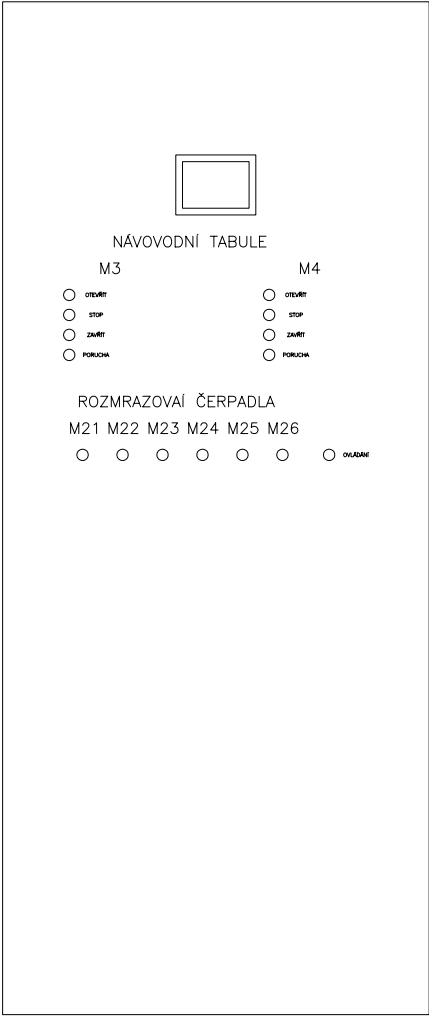


2000 X 800 X 400

ILUSTRAČNÍ ZOBRAZENÍ


 ELIS		Revize	Datum	Jméno		Jméno	Datum	ELIS – inženýrské služby Ječná 533 50003 HRADEC KRÁLOVÉ	ROZVADĚČ	Název VD JOSEFŮV DŮL – OVLÁDÁNÍ TABULÍ		= HS + RM03.1N
	a	REV.1	15.8.2021	Ing.Procházka	Kreslil	Ing.Jan Procházka	23.01.2012					
	b				Kontroloval	Ing.Josef Janák	28.12.2012			Číslo zakázky 01-08-2021	Objekt ASŘ	LIST Číslo 14 Počet 59
	c				Zodp.projektant	Ing. Jan Procházka						
	d				Stupeň	PROVÁDĚCÍ PROJEKT						

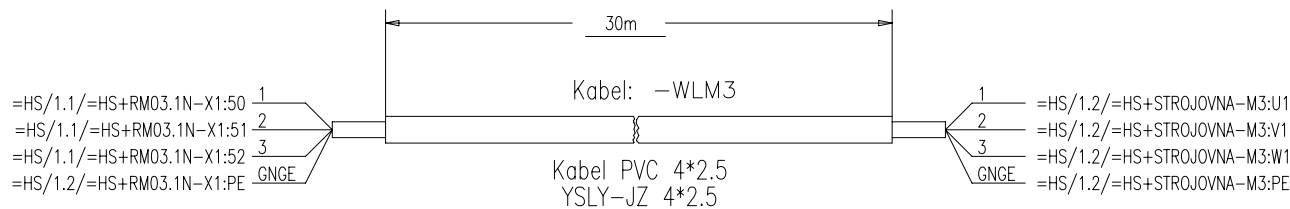


NAPÁJENÍ SERVOPOHONU M3

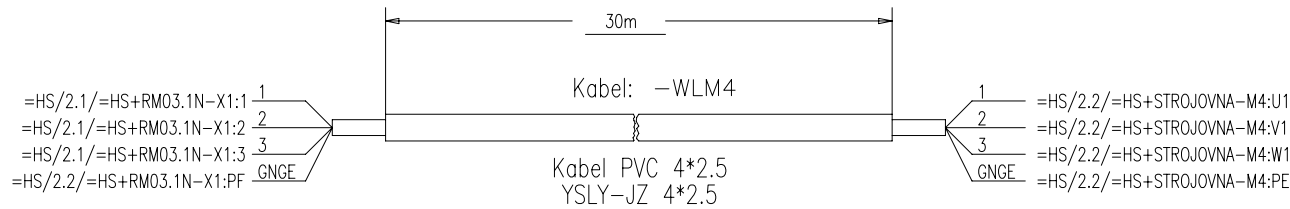

NAPÁJENÍ SERVOPOHONU M4

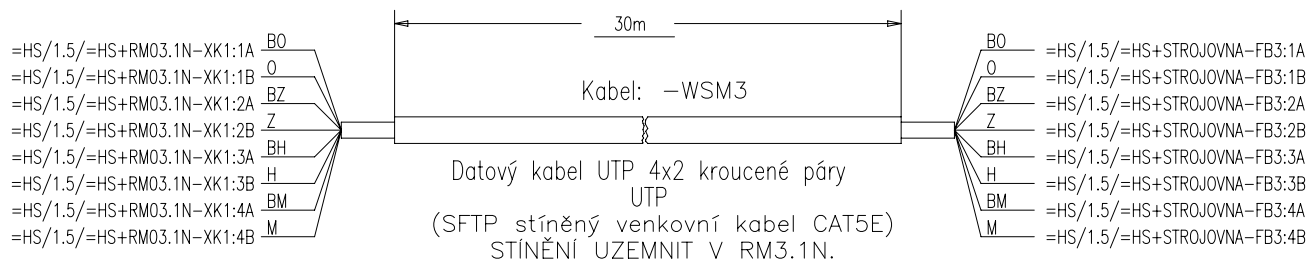

KOMUNIKACE SE SERVOPOHONEM M3

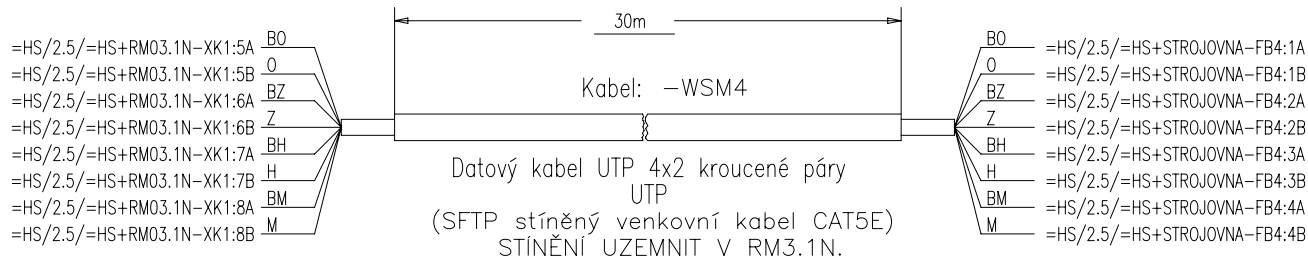

KOMUNIKACE SE SERVOPOHONEM M4

NOVÉ KABELY JSOU VEDENY VE STÁVAJÍCÍCH KABELOVÝCH TRASÁCH.
KOMUNIKAČNÍ KABELY ULOŽIT ODDĚLENĚ OD NAPÁJECÍCH.

	Revize	Datum	Jméno	Jméno	Datum	ELIS – inženýrské služby Ječná 533 50003 HRADEC KRÁLOVÉ	KABELY NOVÉ KABELY	Název		VD JOSEFŮV DŮL – OVLÁDÁNÍ TABULÍ Číslo zakázky 01-08-2021	Objekt ASŘ	= HS + RM03.1N LIST 15/23 Celkem 59
	a			Kreslil	Jan Procházka							
	b			Kontroloval								
	c			Zodp.projektant	Ing. Jan Procházka							
	d			Stupeň	PROVÁDĚCÍ PROJEKT							

Projekt JOSEFŮV_DŮL

Popis

VD JOSEFŮV DŮL-OVLÁDÁNÍ VÝPUSTÍ

Zakázka číslo

01-12-2011

Objekt

PS02-ASŘ

Kreslil

Ing. Jan Procházka

Datum

28.12.2012

Počet listů

51

PROJEKT SKUTEČNÉHO PROVEDENÍ
Ing. Jan Procházka - ELIS-inženýrské služby

REKONSTRUKCE RYCHLOUZÁVĚRNÝCH TABULÍ - DEMONTÁŽE




Revize	Datum	Jméno	Jméno	Datum
a		Kreslil	Ing. Jan Procházka	28.12.2012
b		Kontroloval	Ing. Josef Janák	29.12.2012
c		Zodp. projektant	Ing. Jan Procházka	
d		Stupeň	SKUTEČNÉ PROVEDENÍ	

ELIS - inženýrské služby
Ječná 533
50003 HRADEC KRÁLOVÉ

TITULNÍ LIST

Název
VD JOSEFŮV DŮL-OVLÁDÁNÍ VÝPUSTÍ
Číslo zakázky
01-12-2011
Objekt
PS02-ASŘ

1
1
z 51

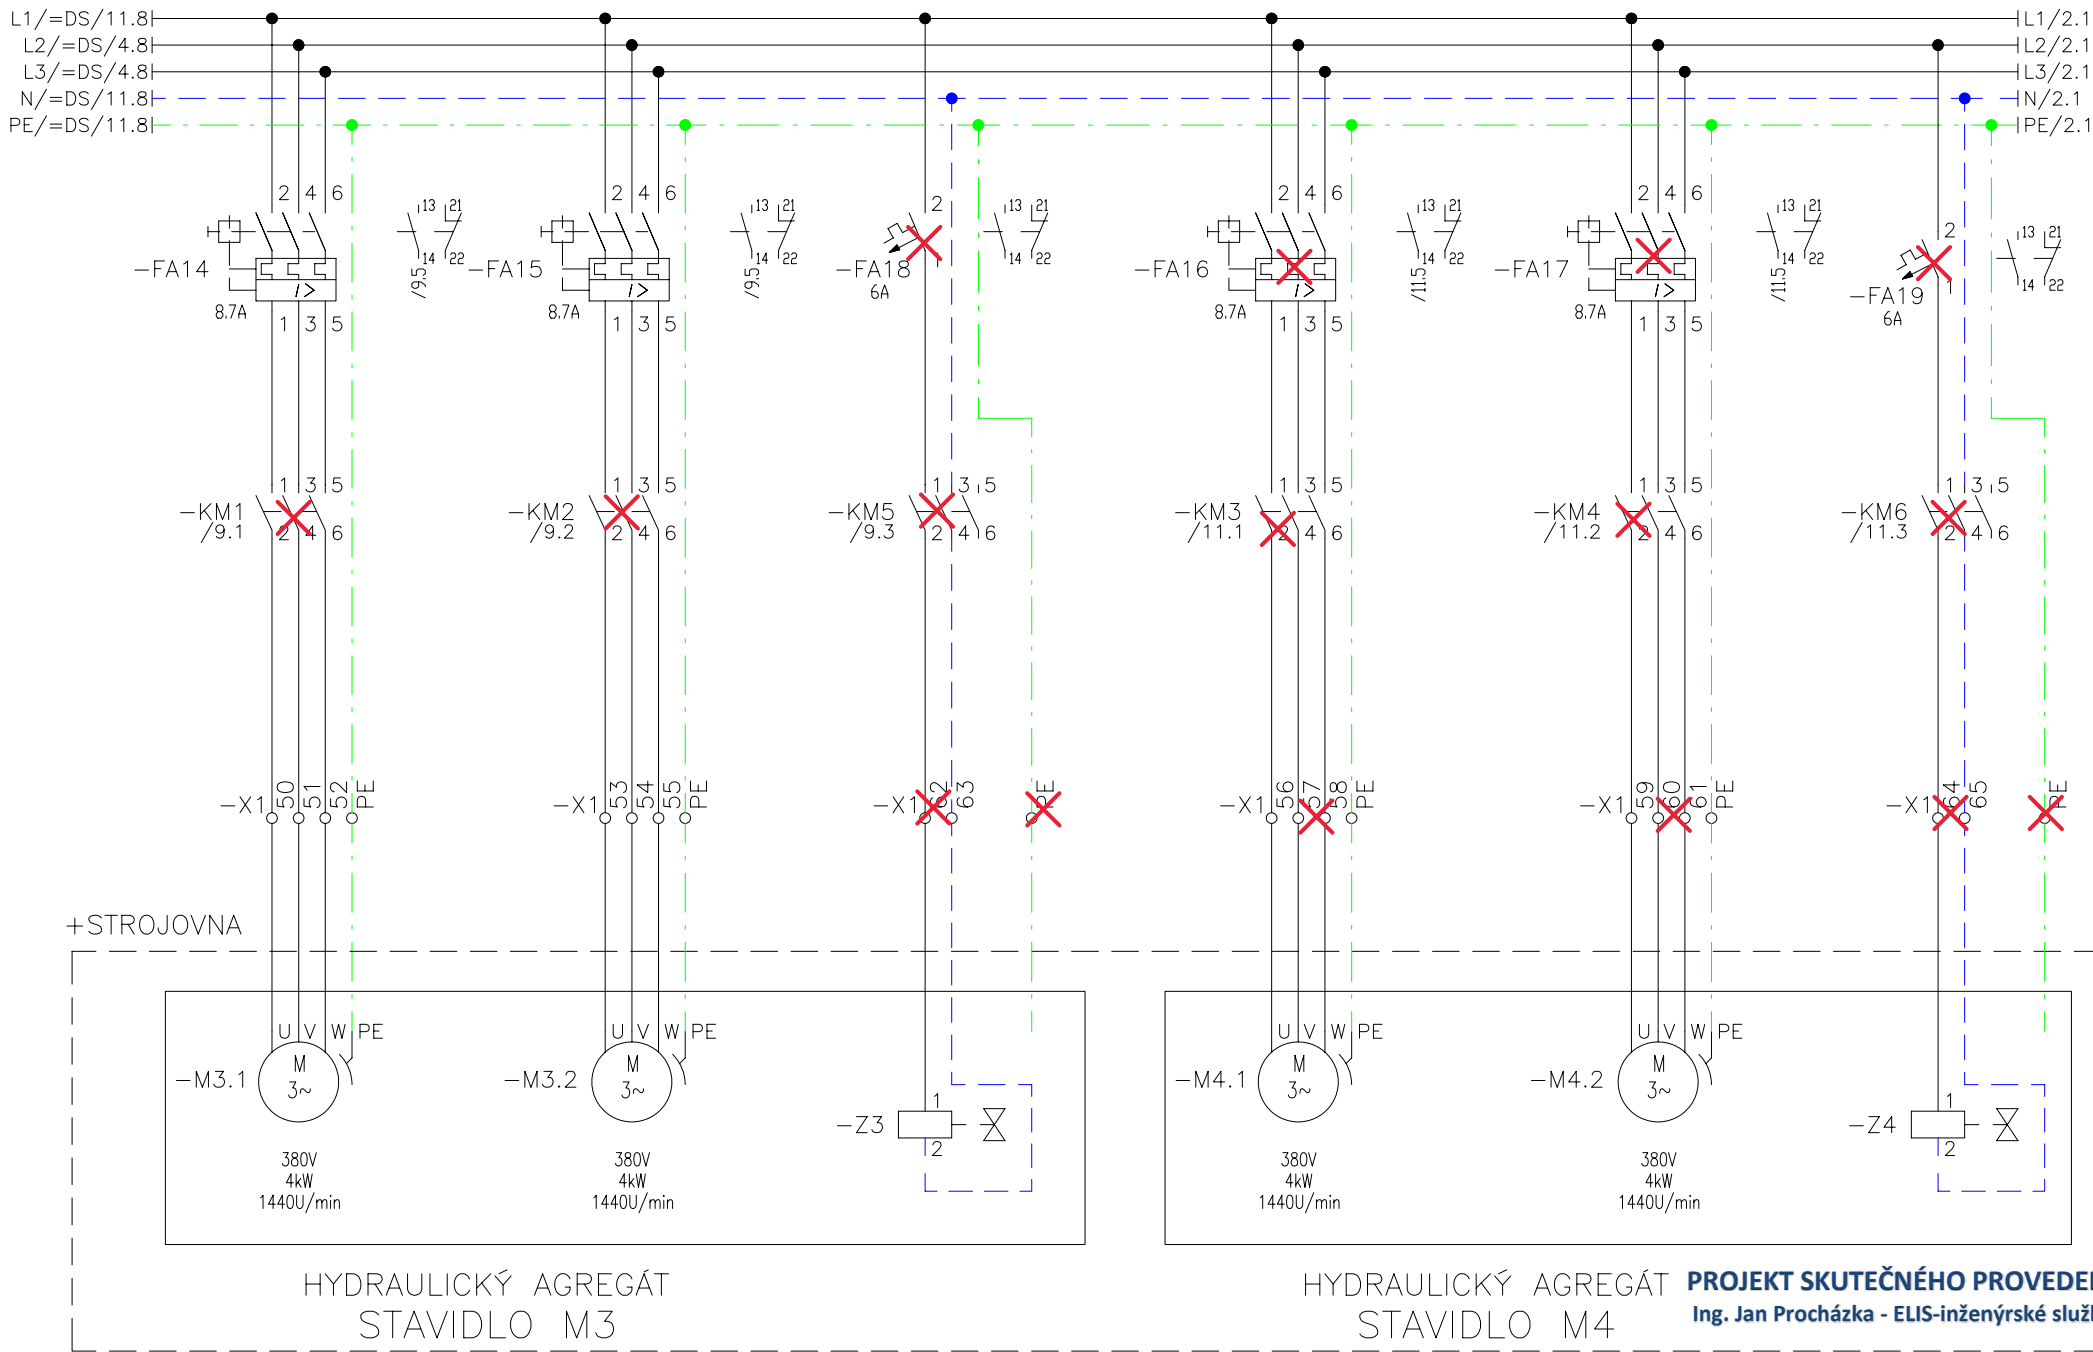

HYDRAULICKÝ AGREGÁT
STAVIDLO M3

HYDRAULICKÝ AGREGÁT
STAVIDLO M4

PROJEKT SKUTEČNÉHO PROVEDENÍ
Ing. Jan Procházka - ELIS-inženýrské služby




Revize	Datum	Jméno	Jméno	Datum
a			Kreslil	Ing. Jan Procházka 15.01.2012
b			Kontroloval	Ing. Josef Janák 28.12.2012
c			Zodp. projektant	Ing. Jan Procházka
d			Stupeň	SKUTEČNÉ PROVEDENÍ

ELIS – inženýrské služby
Ječná 533
50003 HRADEC KRÁLOVÉ

MOTORY

Název	VD JOSEFŮV DŮL-OVLÁDÁNÍ VÝPUSTÍ
Číslo zakázky	01-12-2011
Objekt	PS02-ASŘ

== HS
+ RM03.1N
Číslo 1
LiST Počet 51

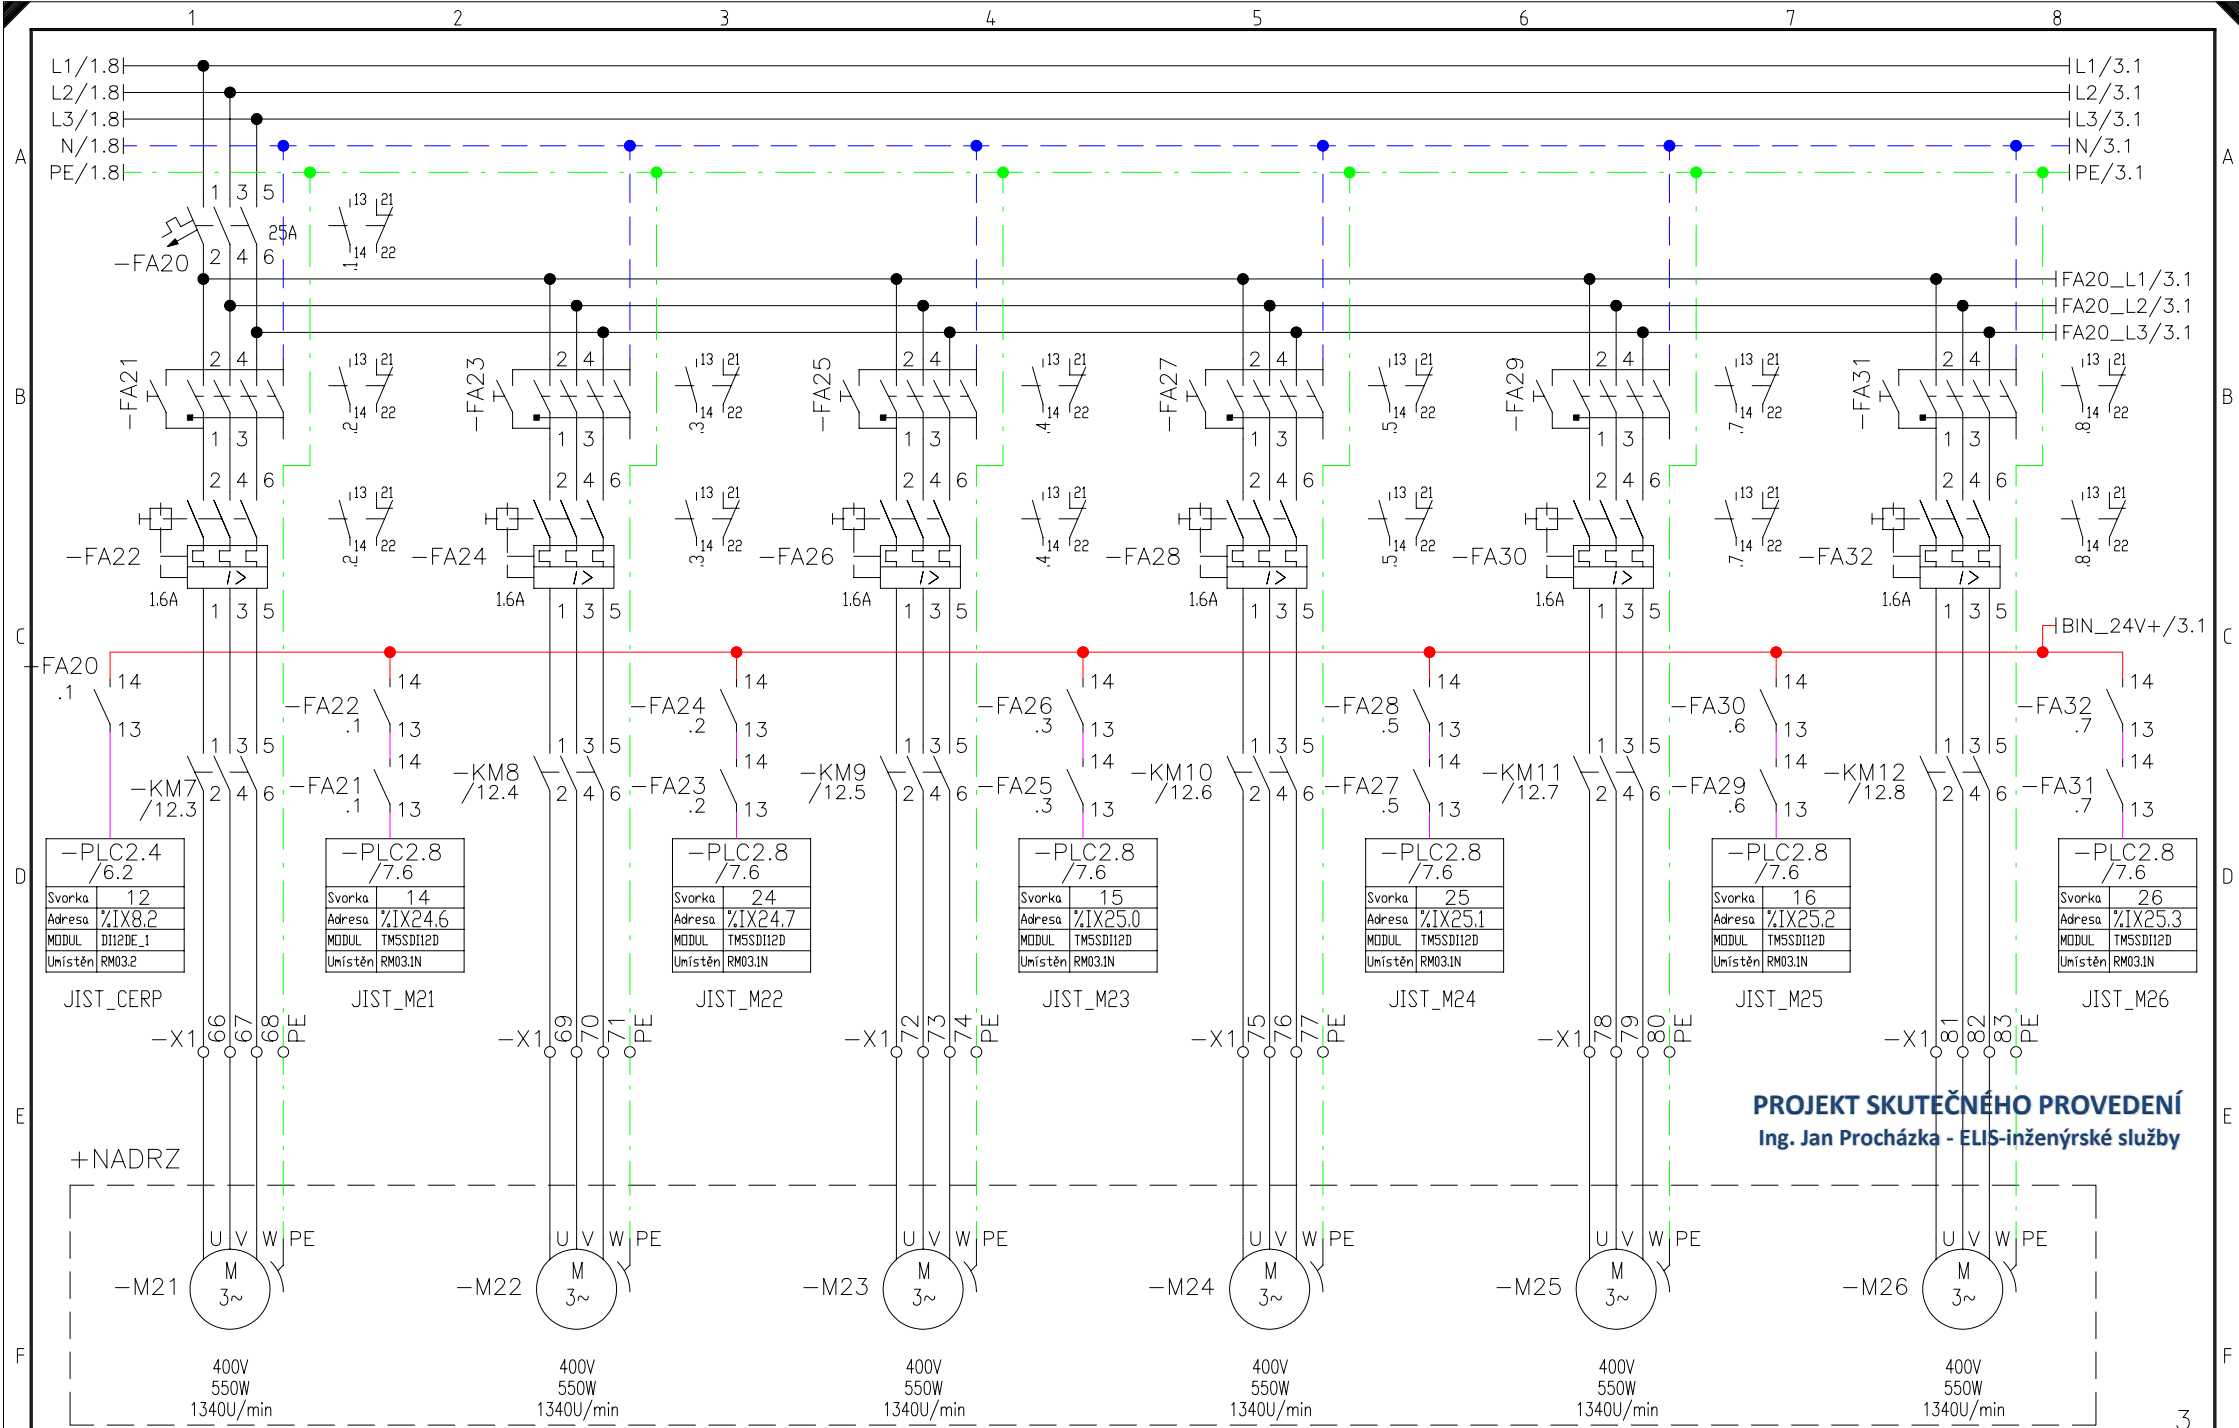

Revize	Datum	Jméno	Jméno	Datum
a		Kreslil	Ing. Jan Procházka	15.01.2012
b		Kontroloval	Ing. Josef Janák	28.12.2012
c		Zodp. projektant	Ing. Jan Procházka	
d		Stupeň	SKUTEČNÉ PROVEDENÍ	

ELIS – inženýrské služby
Ječná 533
50003 HRADEC KRÁLOVÉ


MOTORY

Název
VD JOSEFŮV DŮL – OVLÁDÁNÍ VÝPUSTÍ

Číslo zakázky
01-12-2011

Objekt
PS02-ASŘ

HS	RM03.1N
Číslo	2
LIST	Počet 51

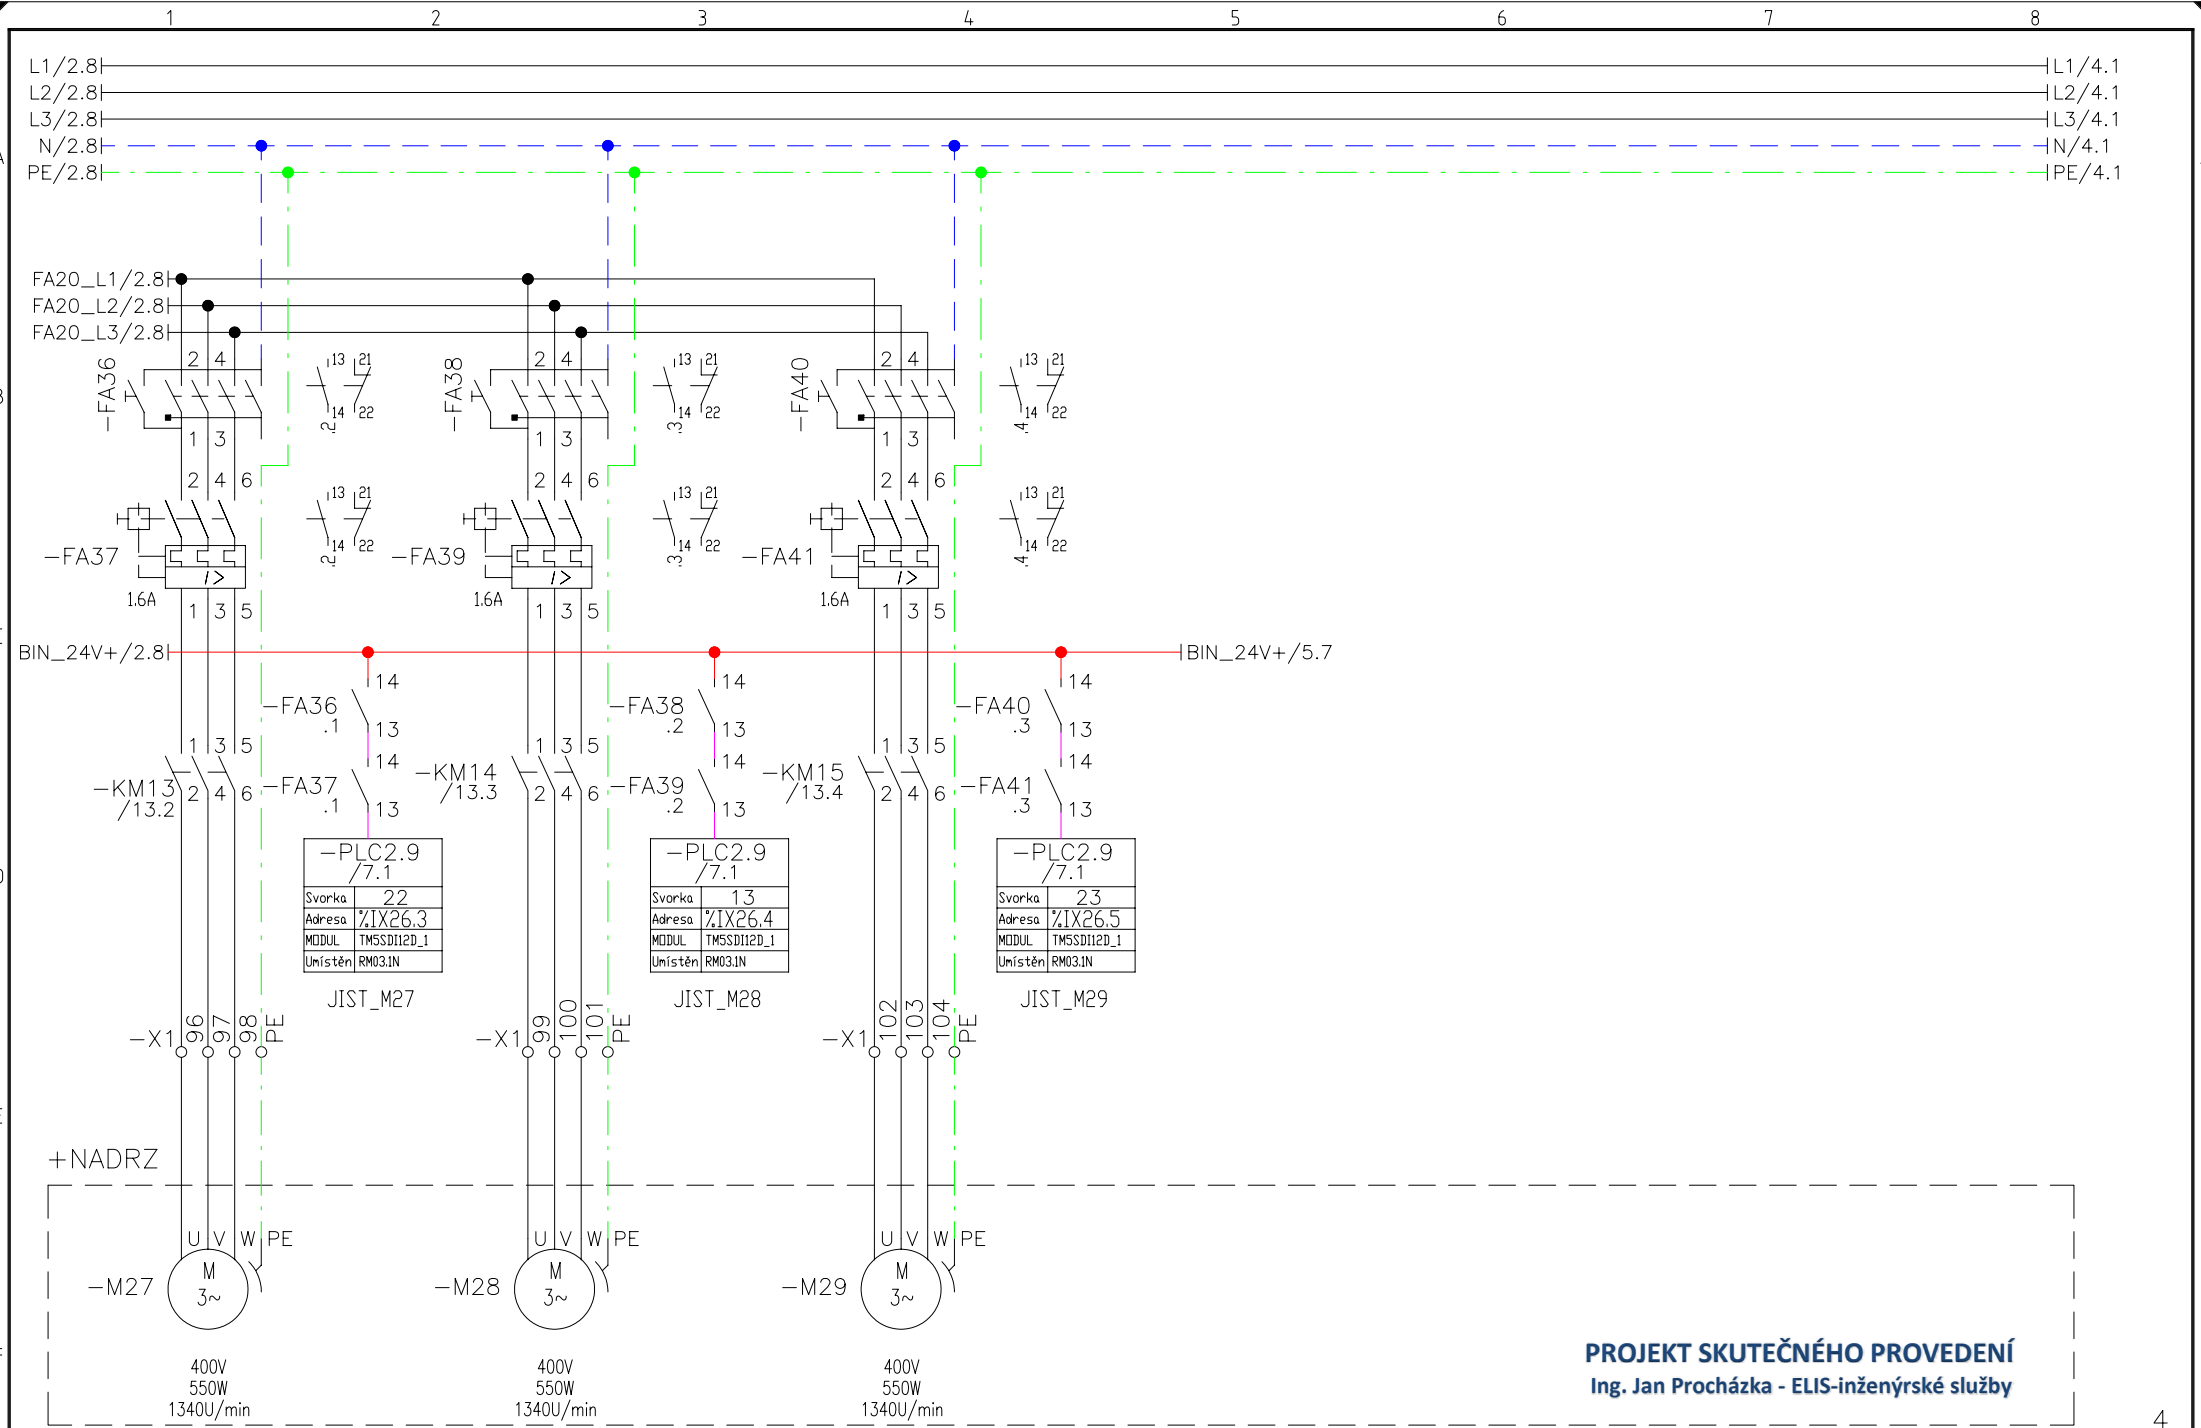




PROJEKT SKUTEČNÉHO PROVEDENÍ
Ing. Jan Procházka - ELIS-inženýrské služby

 ELIS		Revize	Datum	Jméno	Jméno	Datum	ELIS – inženýrské služby Ječná 533 50003 HRADEC KRÁLOVÉ	MOTORY	Název		= HS			
	a				Kreslil	Ing. Jan Procházka			29.11.2012	VD JOSEFŮV DŮL–OVLÁDÁNÍ VÝPUSTÍ		+ RM03.1N		
	b				Kontroloval	Ing. Josef Janák			28.12.2012					
	c				Zodp. projektant	Ing. Jan Procházka				Číslo zakázky		Objekt	List	Číslo
	d				Stupeň	SKUTEČNÉ PROVEDENÍ				01–12–2011		PS02–ASŘ		Počet

L1/3.8|
L2/3.8|
L3/3.8|
N/3.8|
PE/3.8|

IL1/8.1
IN/8.1
PE/5.1
24V+/5.1
24V-/5.1

Dodr ujte sm r toku proudu m r c m transform torem ve sm ru P1-P2.
NEUZEM UJTE SEKUND R MPT !

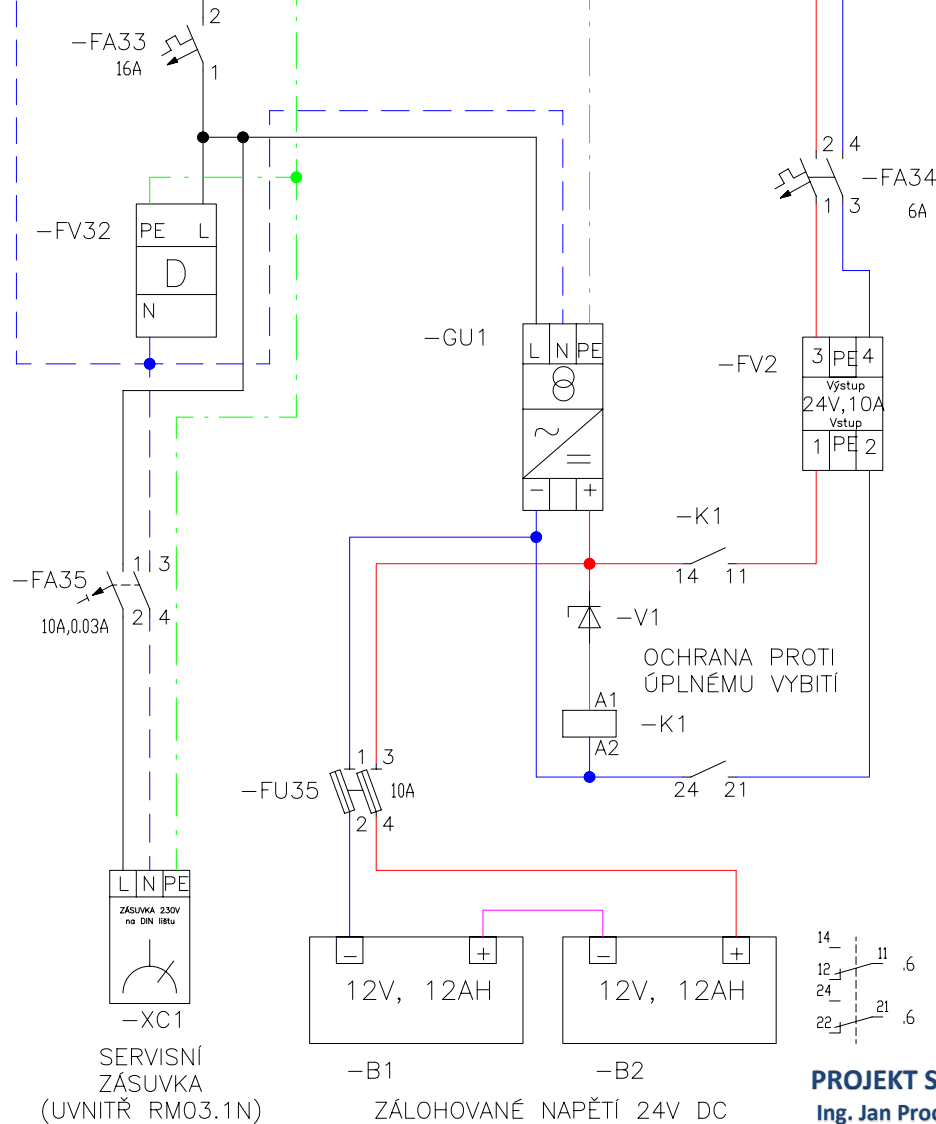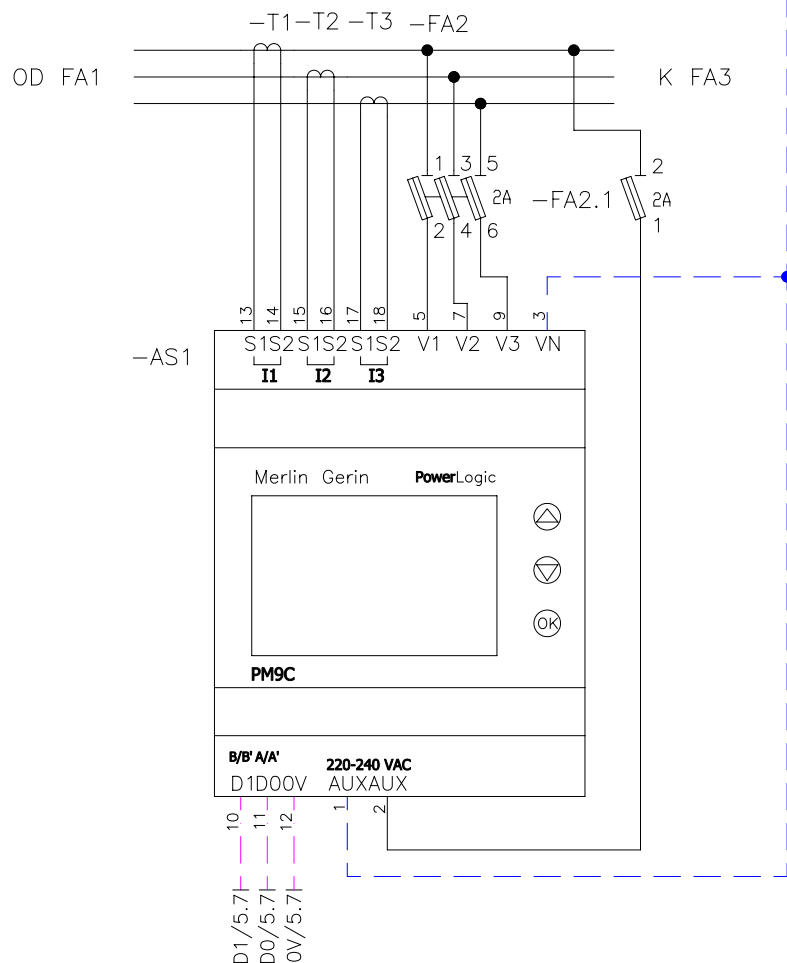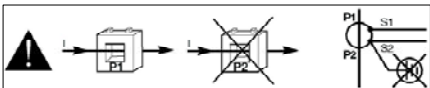

PROJEKT SKUTE N HO PROVEDEN 
Ing. Jan Proch zka - ELIS-in en rsk  slu by




Revize	Datum	Jm�no	Jm�no	Datum
a		Kreslil	Ing. Jan Proch�zka	15.01.2012
b		Kontroloval	Ing. Josef Jan�k	28.12.2012
c		Zodp. projektant	Ing. Jan Proch�zka	
d		Stupe�	SKUTE�N� PROVEDEN�	

ELIS - in en rsk  slu by
Je n  533
50003 HRADEC KR LOV 

ME EN  S  , NAP JEN  24V DC

N�zev	VD JOSEF�V D�L-OVL�DAN� V�PUST�
�slo zak�zky	01-12-2011
Objekt	PS02-AS�

	= HS	
	+ RM03.1N	
LIST	Číslo	4
	Počet	51

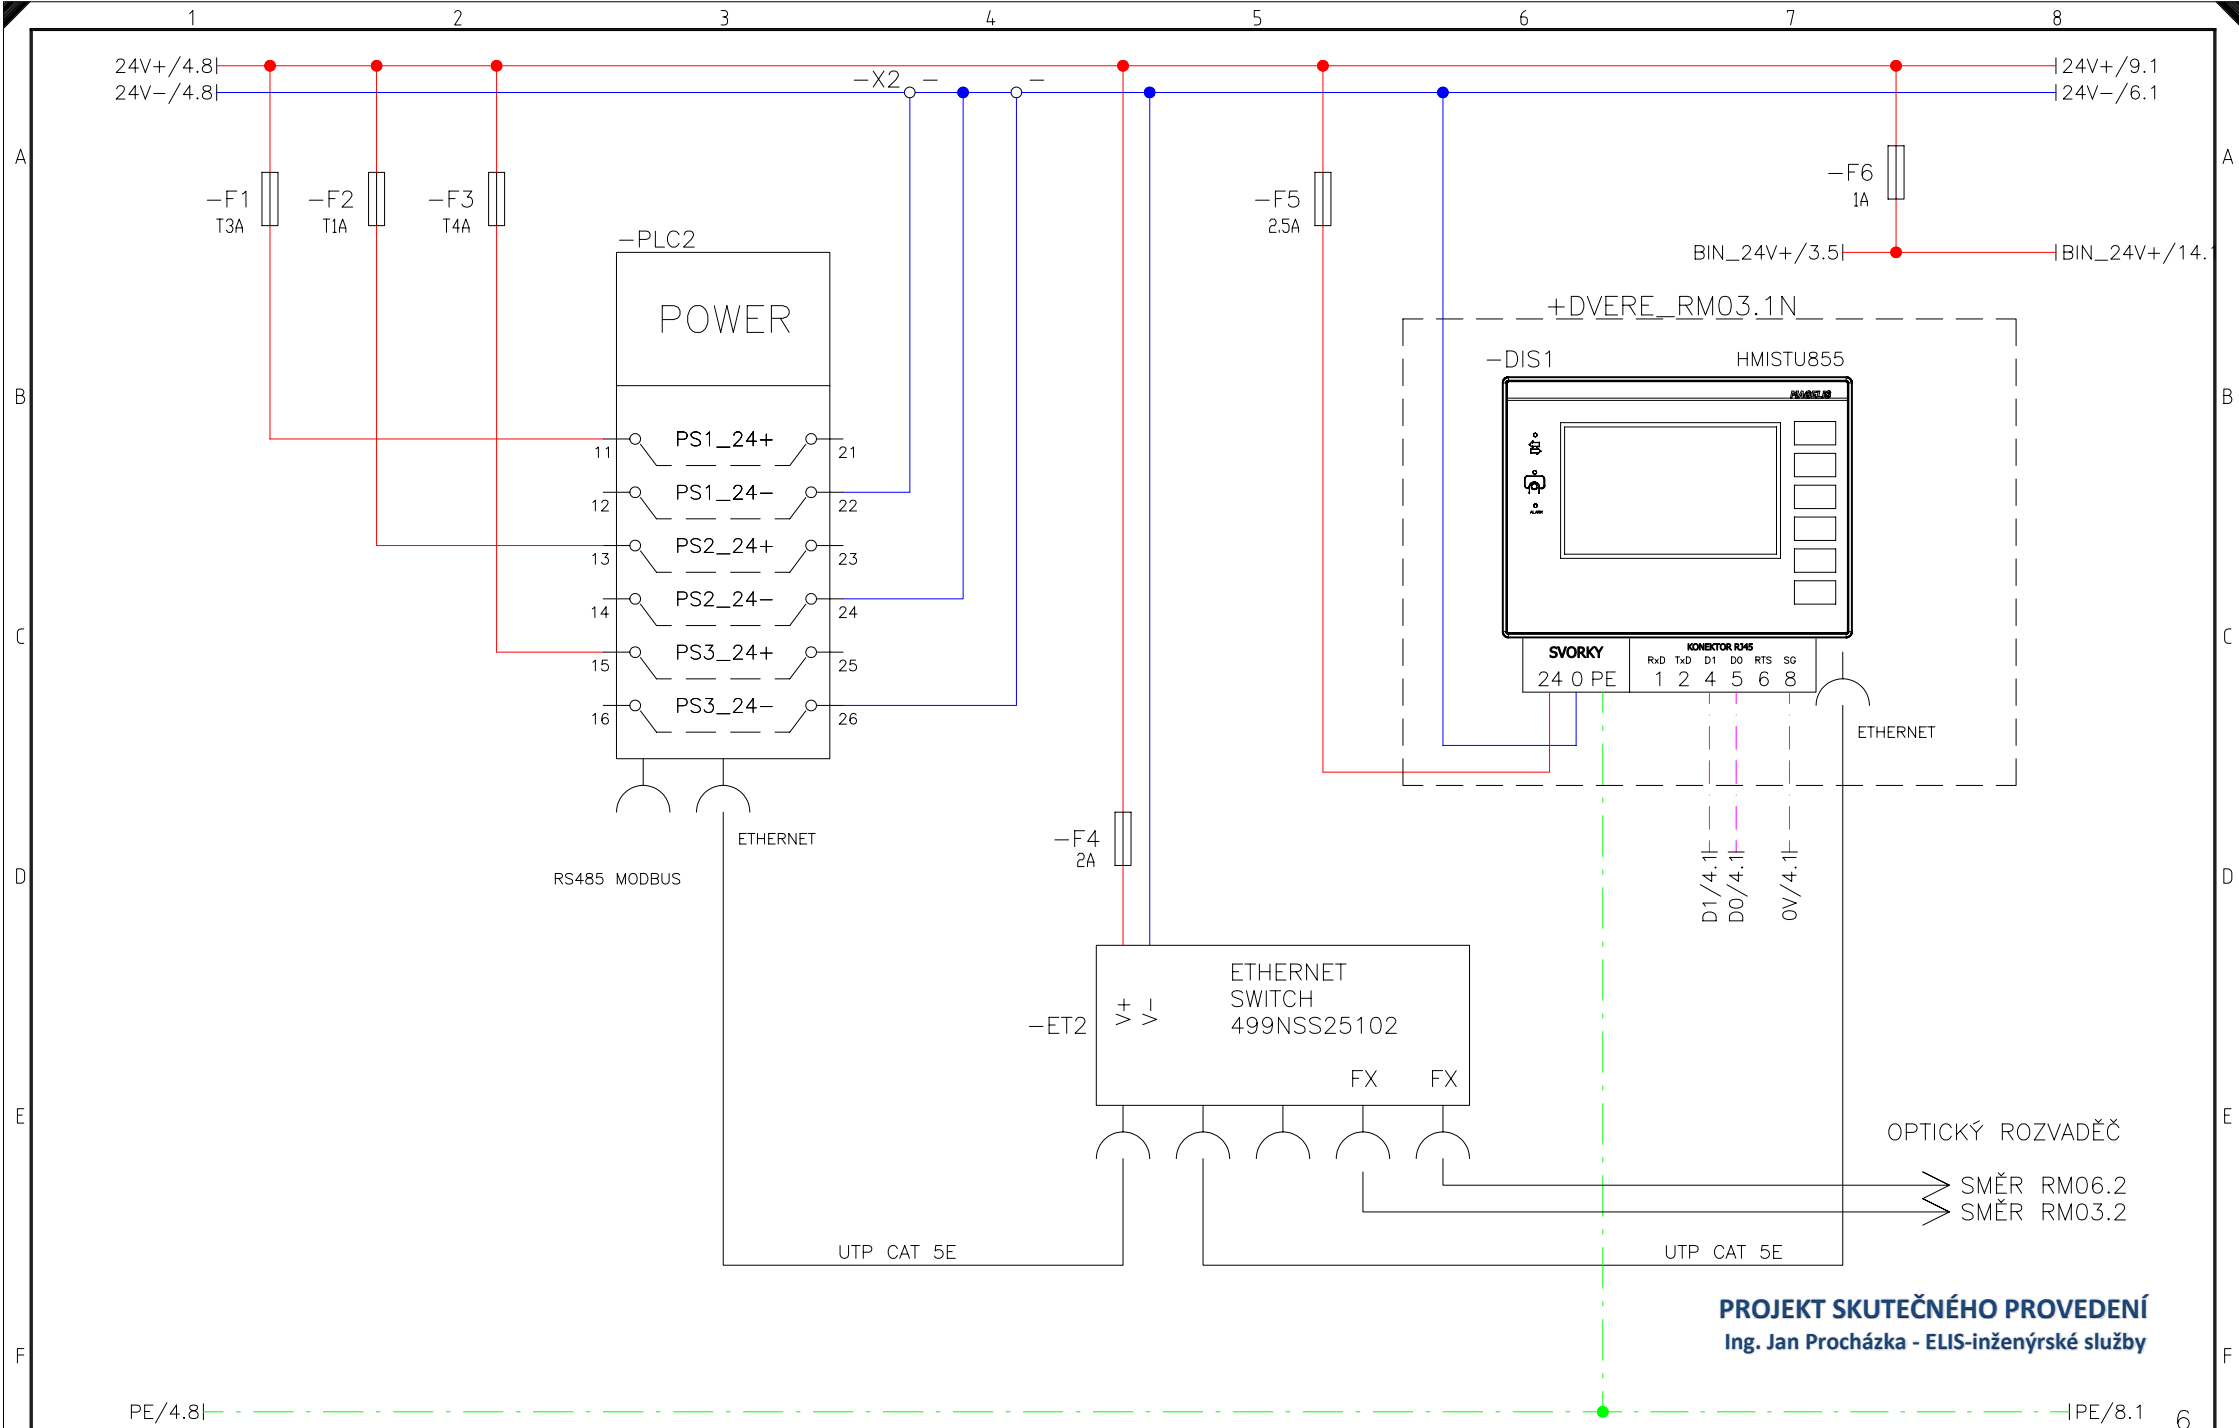

PROJEKT SKUTEČNÉHO PROVEDENÍ
Ing. Jan Procházka - ELIS-inženýrské služby




Revize	Datum	Jméno	Jméno	Datum
a		Kreslil	Ing. Jan Procházka	15.01.2012
b		Kontroloval	Ing. Josef Janák	28.12.2012
c		Zodp. projektant	Ing. Jan Procházka	
d		Stupeň	SKUTEČNÉ PROVEDENÍ	

ELIS – inženýrské služby
Ječná 533
50003 HRADEC KRÁLOVÉ

PLC, OPERÁTORSKÝ PANEĽ

Název	VD JOSEFŮV DŮL-OVLÁDÁNÍ VÝPUSTÍ
Číslo zakázky	01-12-2011
Objekt	PS02-ASŘ

HS	RM03.1N
Číslo	5
Počet	51

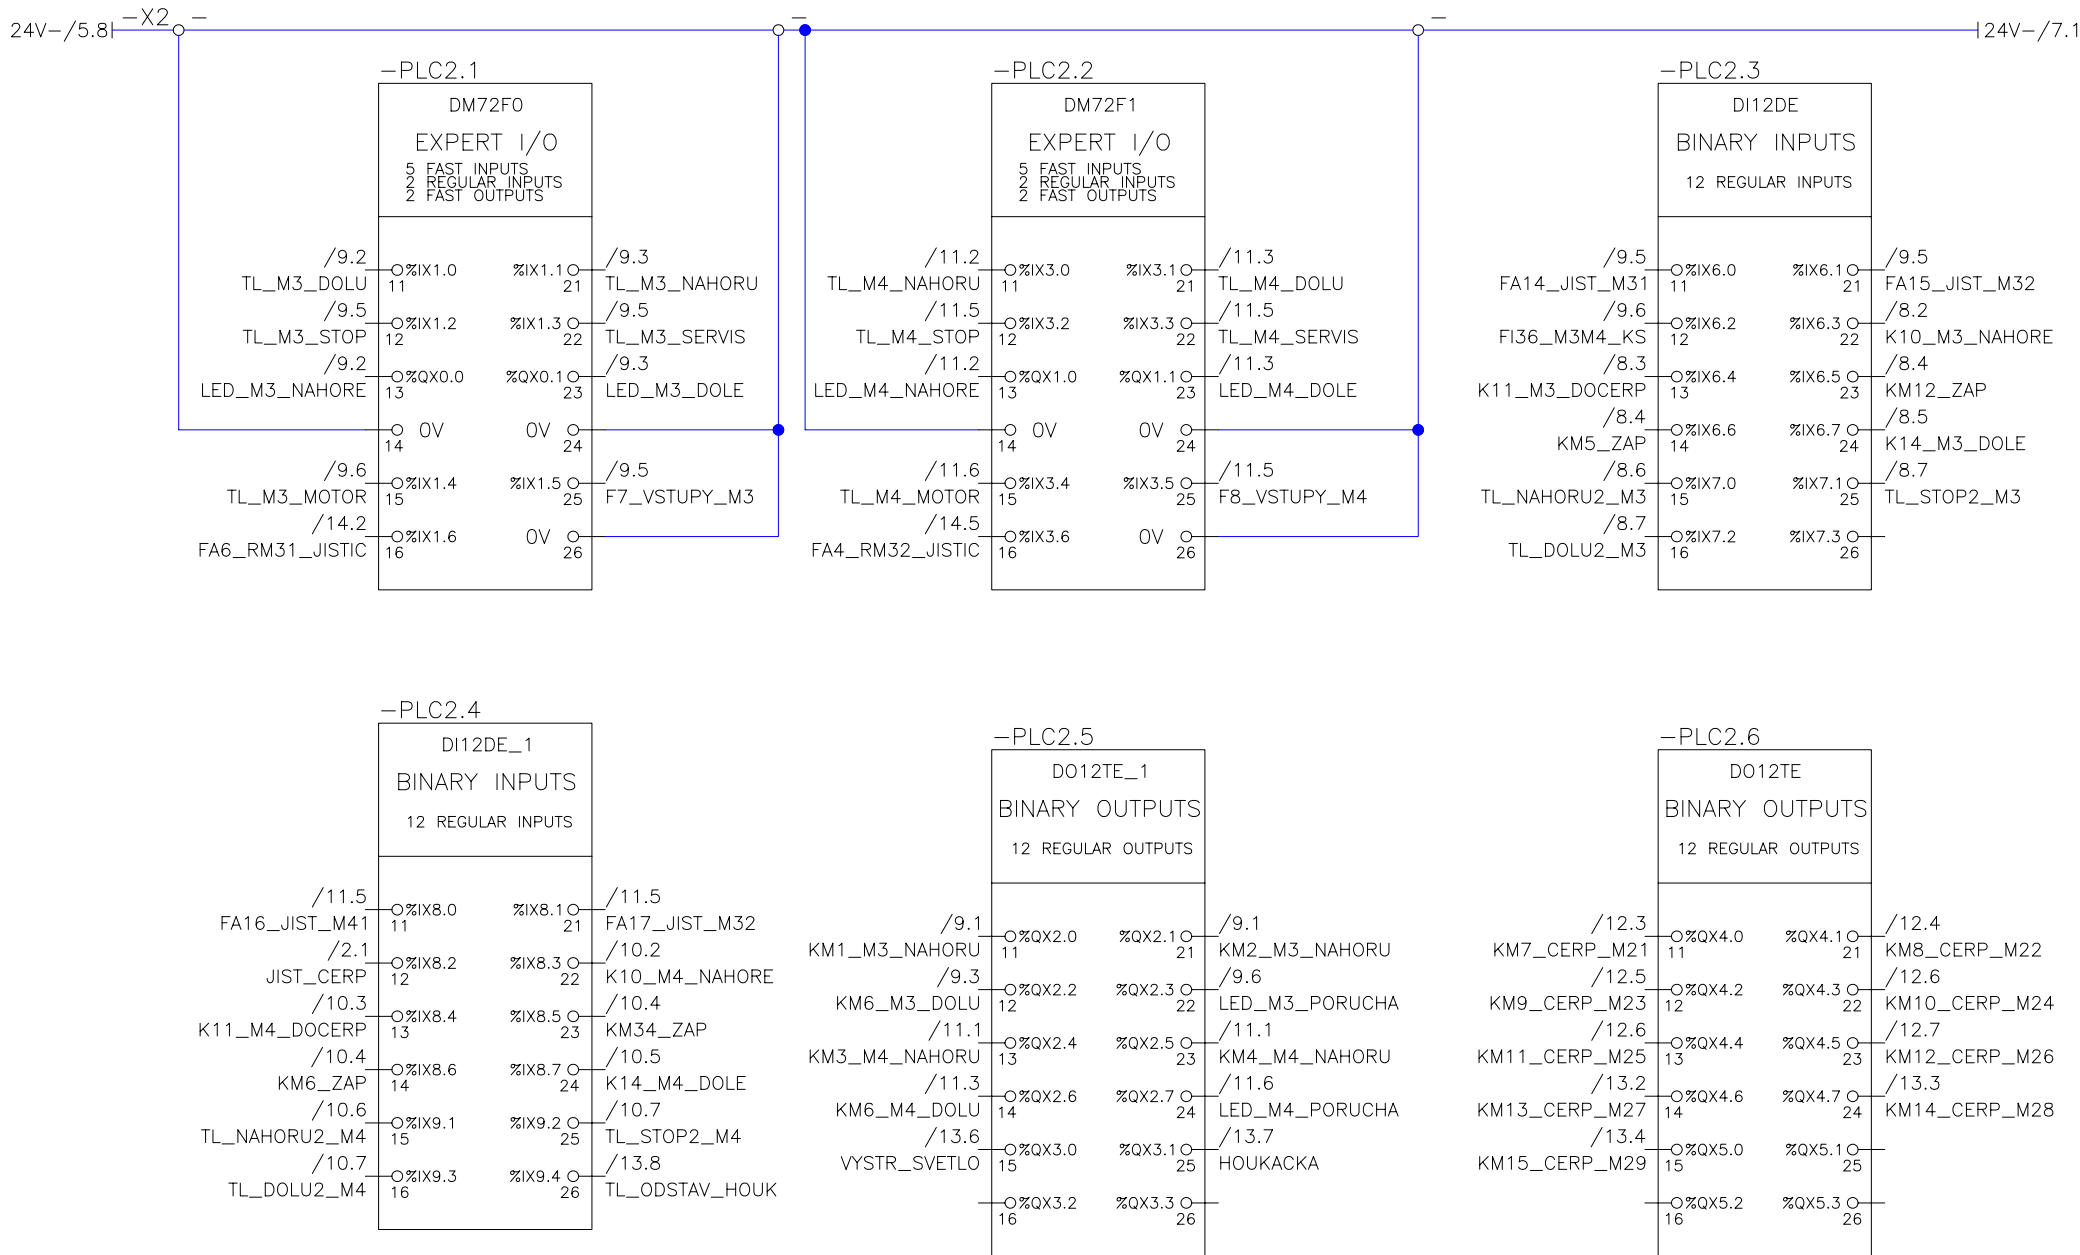

PROJEKT SKUTEČNÉHO PROVEDENÍ
Ing. Jan Procházka - ELIS-inženýrské služby 7




Revize	Datum	Jméno	Jméno	Datum
a			Kreslil	Ing. Jan Procházka 15.01.2012
b			Kontroloval	Ing. Josef Janák 28.12.2012
c			Zodp. projektant	Ing. Jan Procházka
d			Stupeň	SKUTEČNÉ PROVEDENÍ

ELIS – inženýrské služby
Ječná 533
50003 HRADEC KRÁLOVÉ

PLC

Název	VD JOSEFŮV DŮL-OVLÁDÁNÍ VÝPUSTÍ
Číslo zakázky	01-12-2011
Objekt	PS02-ASŘ

HS	RM03.1N
Číslo	6
Počet	51

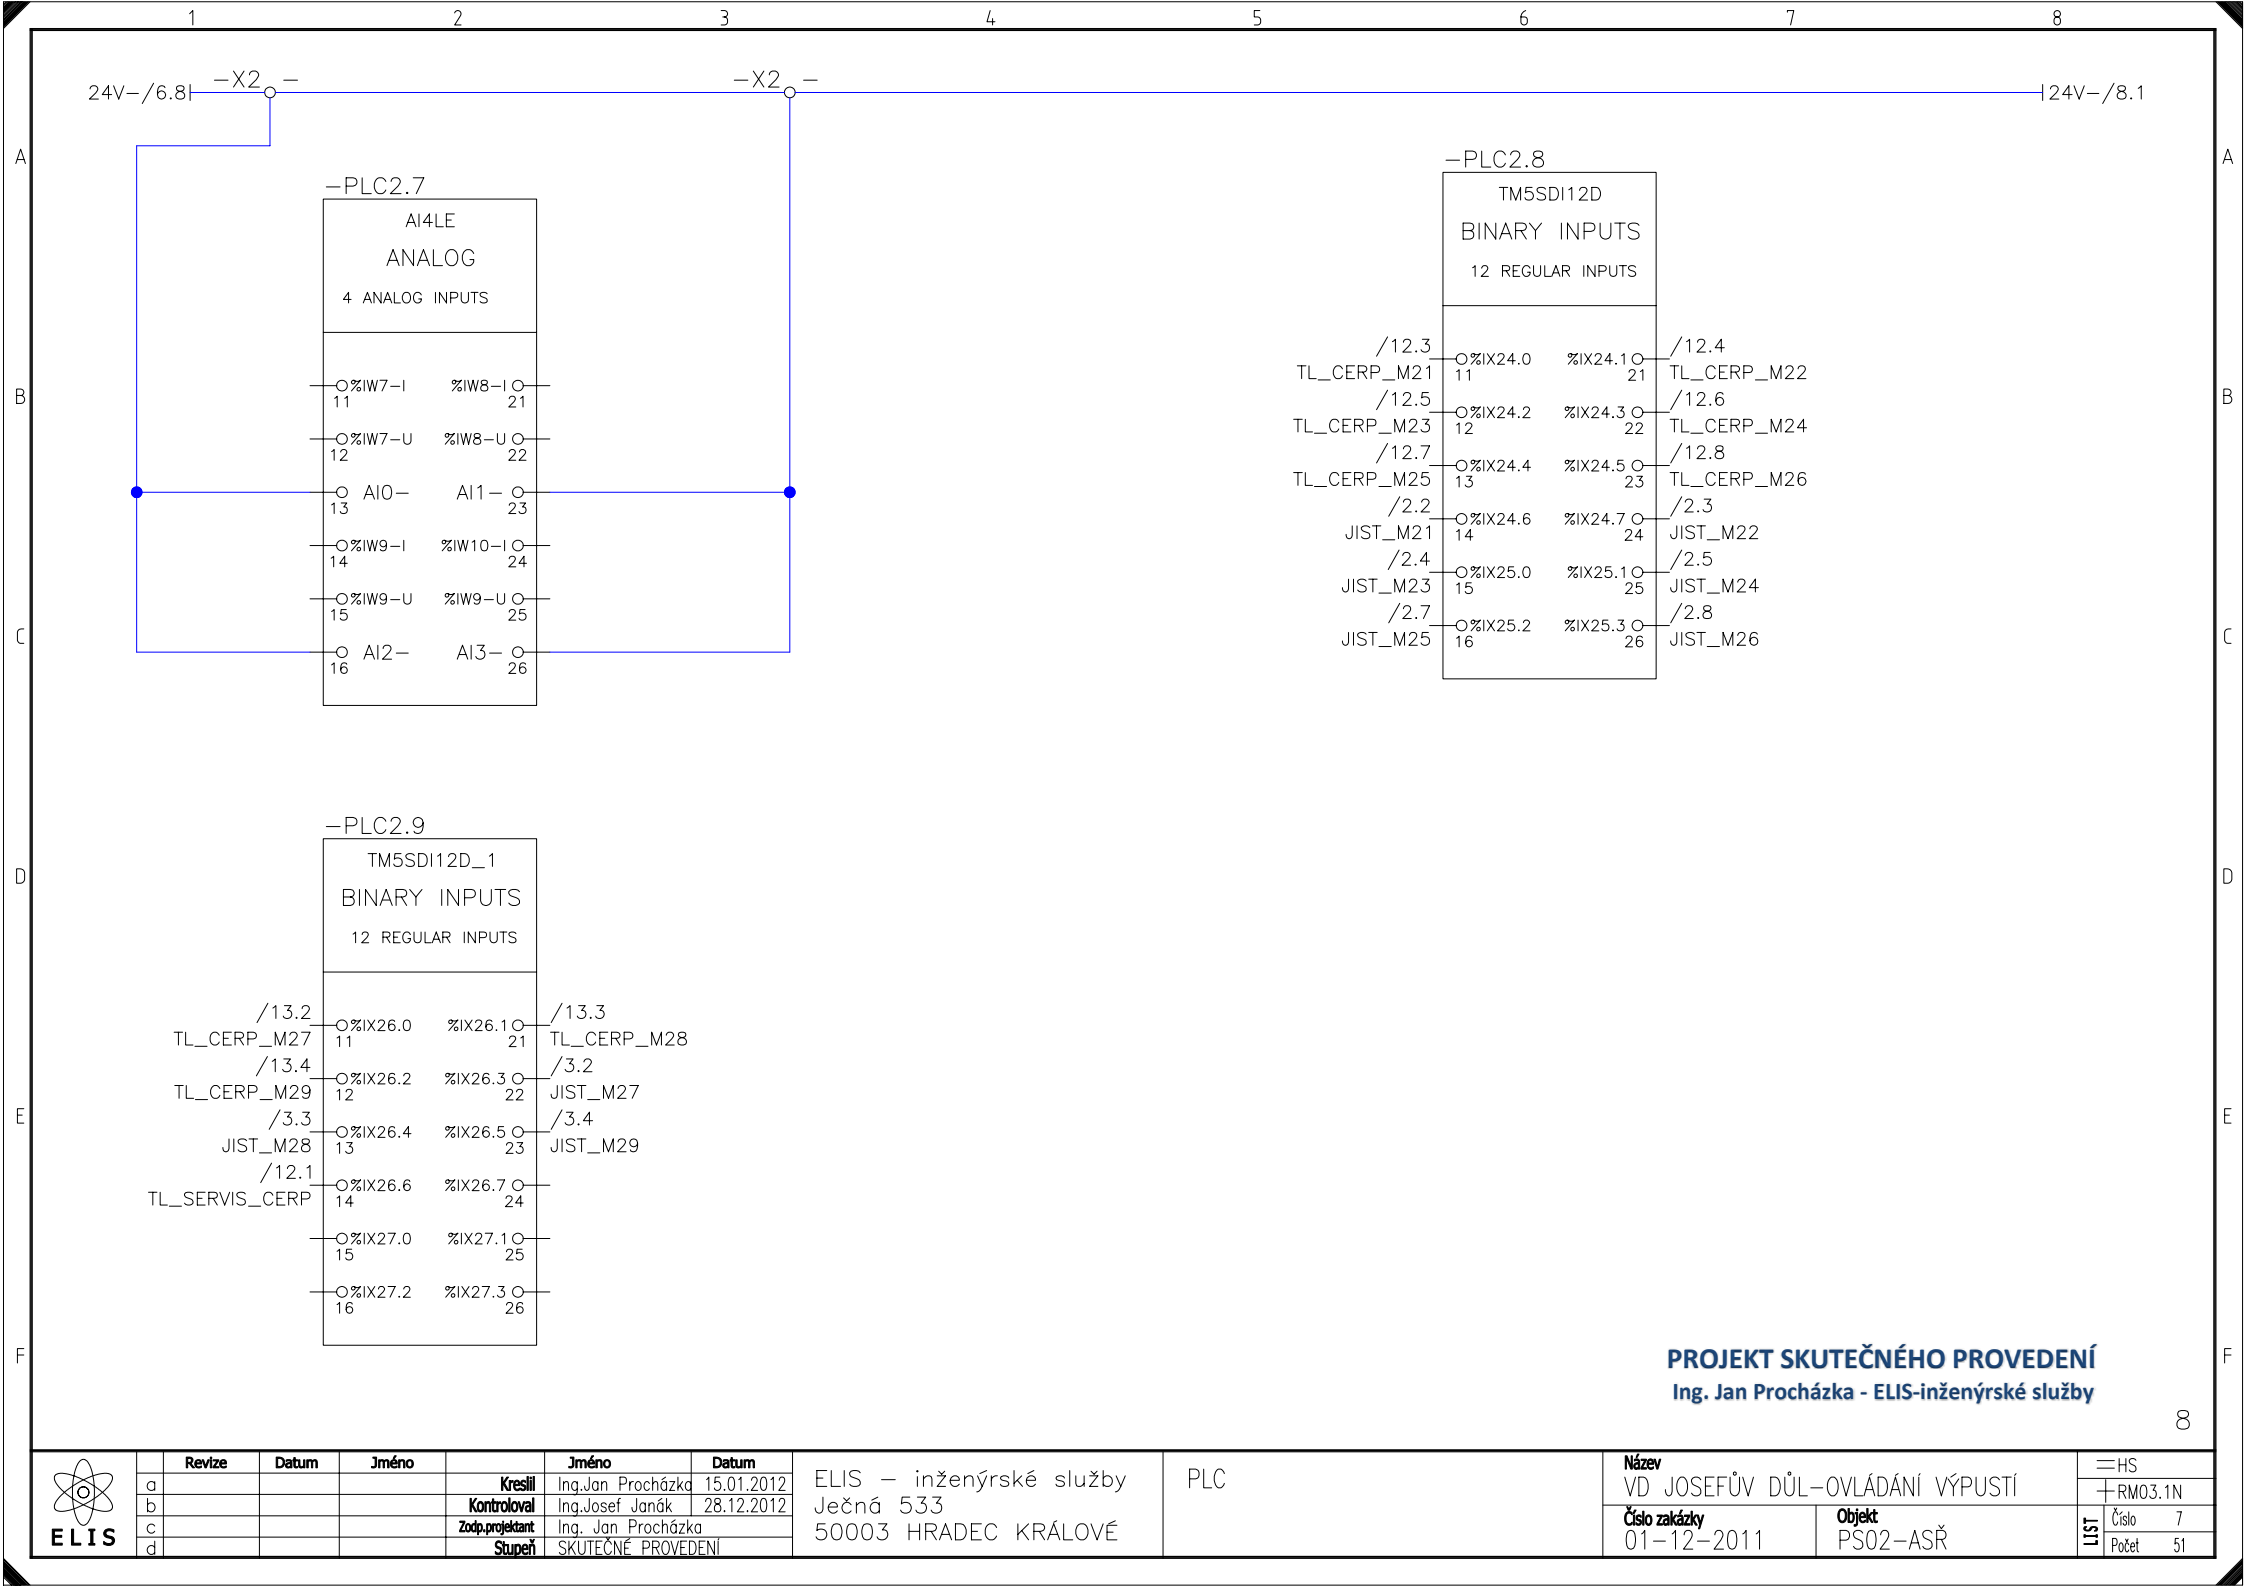



PROJEKT SKUTEČNÉHO PROVEDENÍ
Ing. Jan Procházka - ELIS-inženýrské služby

	Revize	Datum	Jméno	Jméno	Datum	ELIS – inženýrské služby Ječná 533 50003 HRADEC KRÁLOVÉ	PLC	Název VD JOSEFŮV DŮL–OVLÁDÁNÍ VÝPUSTÍ		= HS + RM03.1N	
	a			Kreslil	Ing. Jan Procházka	15.01.2012		Číslo zakázky 01-12-2011	Objekt PS02-ASŘ	List	Číslo 7 Počet 51
	b			Kontroloval	Ing. Josef Janák	28.12.2012					
	c			Zodp. projektant	Ing. Jan Procházka						
	d			Stupeň	SKUTEČNÉ PROVEDENÍ						




L1/4.8I
N/4.8I
PE/5.8I

POLOHA TABULE M3 +KONCSP_M3

NAHOŘE DOČERPÁNÍ DOČERPÁNÍ DOČERPÁNÍ DOLE

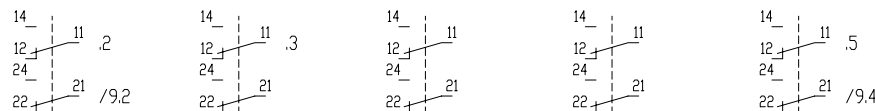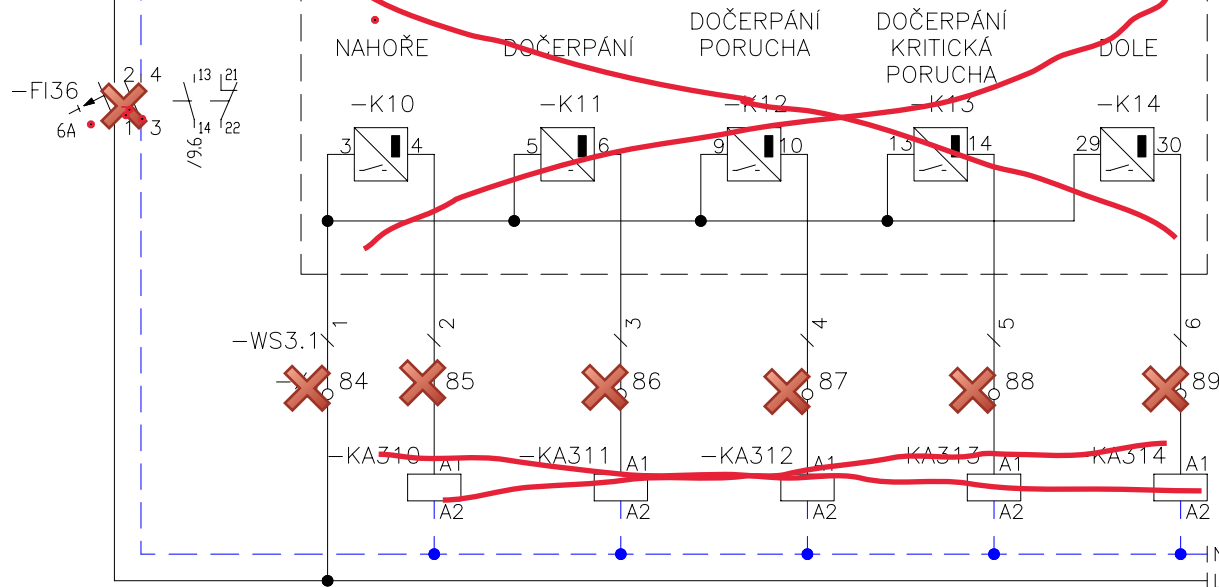

NAHORU STOP DOLU PORUCHA

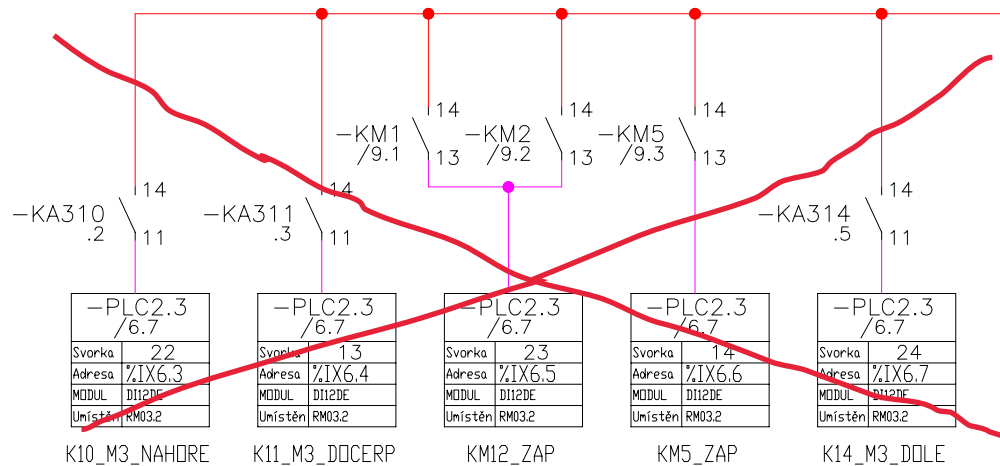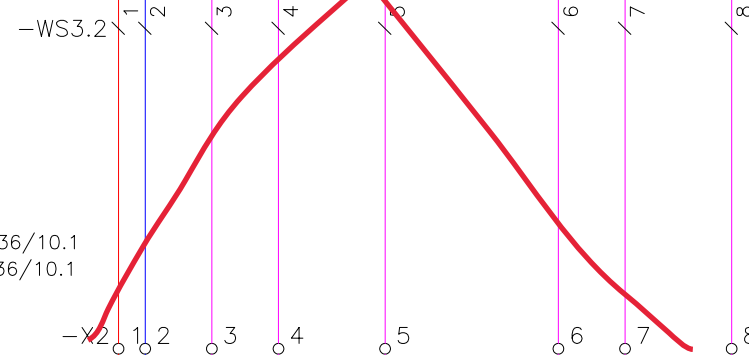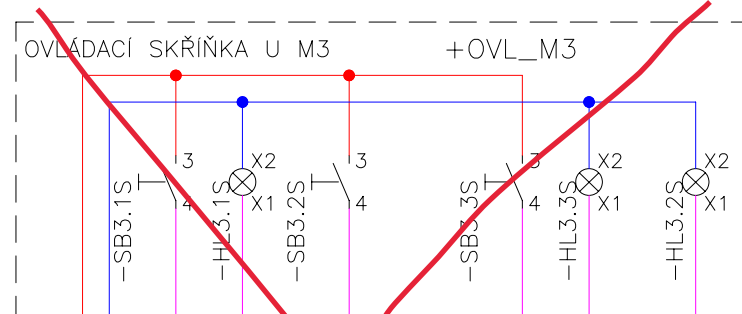

Svorka	Adresa	MODUL	Umístění
15	%IX7.0	DI12DE	RM03.2
25	%IX7.1	DI12DE	RM03.2
16	%IX7.2	DI12DE	RM03.2

Svorka	Adresa	MODUL	Umístění
22	%IX6.3	DI12DE	RM03.2
13	%IX6.4	DI12DE	RM03.2
23	%IX6.5	DI12DE	RM03.2
14	%IX6.6	DI12DE	RM03.2
24	%IX6.7	DI12DE	RM03.2


PROJEKT SKUTEČNÉHO PROVEDENÍ Ing. Jan Procházka - ELIS-inženýrské služby



Revize	Datum	Jméno	Jméno	Datum
a			Kreslil	Ing. Jan Procházka 15.01.2012
b			Kontroloval	Ing. Josef Janák 28.12.2012
c			Zodp. projektant	Ing. Jan Procházka
d			Stupeň	SKUTEČNÉ PROVEDENÍ

ELIS - inženýrské služby
Ječná 533
50003 HRADEC KRÁLOVÉ

M3 - POLOHOVÉ SPÍNAČE
OVLÁDACÍ SKŘÍŇKA U M3 - 4 PRVKY

Název	Číslo zakázky	Objekt
VD JOSEFŮV DŮL-OVLÁDÁNÍ VÝPUSTÍ	01-12-2011	PS02-ASŘ

LIST	Číslo	Počet
8	8	51

NAHORU

DOLU

STOP

PORUCHA

KM1_M3_NAHORU KM2_M3_NAHORU LED_M3_NAHORE

LED_M3_DOLE

KM6_M3_DOLU

LED_M3_PORUCHA

-PLC2.5 /6.4	-PLC2.5 /6.4	-PLC2.1 /6.2	-PLC2.1 /6.2	-PLC2.5 /6.4
Svorka 1	Svorka 2	Svorka 13	Svorka 23	Svorka 2
Adresa %QX2.0	Adresa %QX2.1	Adresa %QX0.0	Adresa %QX0.1	Adresa %QX2.2
MODUL DI12TE_1	MODUL DI12TE_1	MODUL DM72F0	MODUL DM72F0	MODUL DI12TE_1
Umístěn RM03.2	Umístěn RM03.2	Umístěn RM03.IN	Umístěn RM03.IN	Umístěn RM03.2

+PANEL_RM03.1N









NAHORU

DOLU

STOP

SERVIS

MOTOR

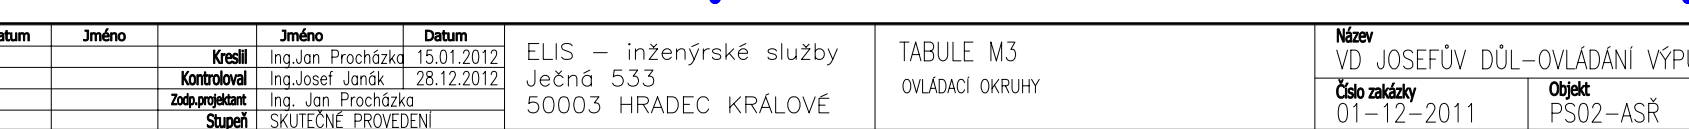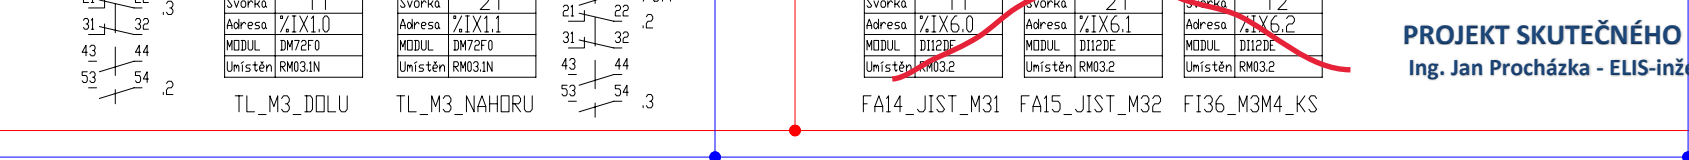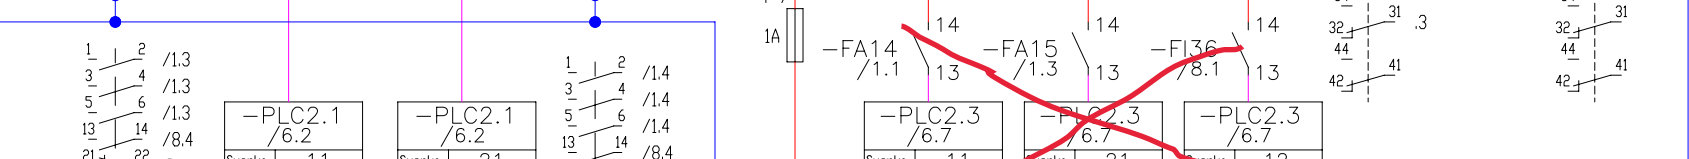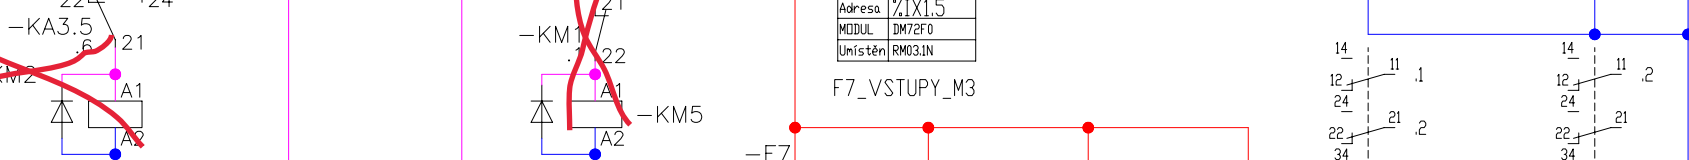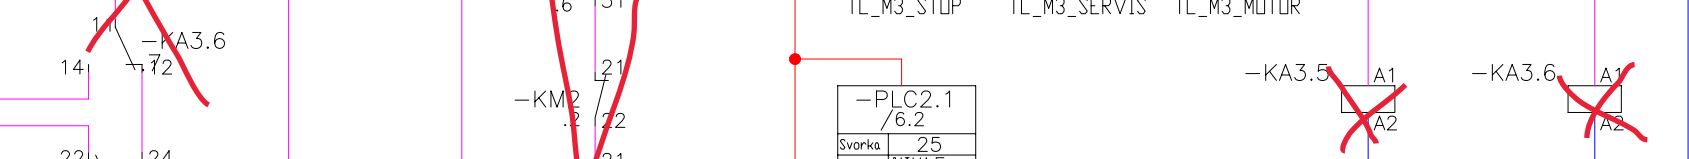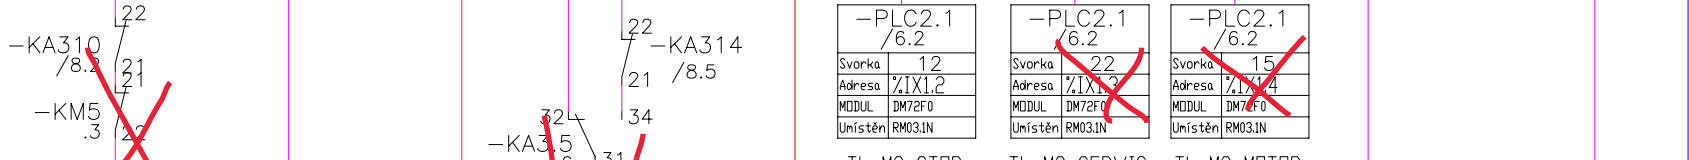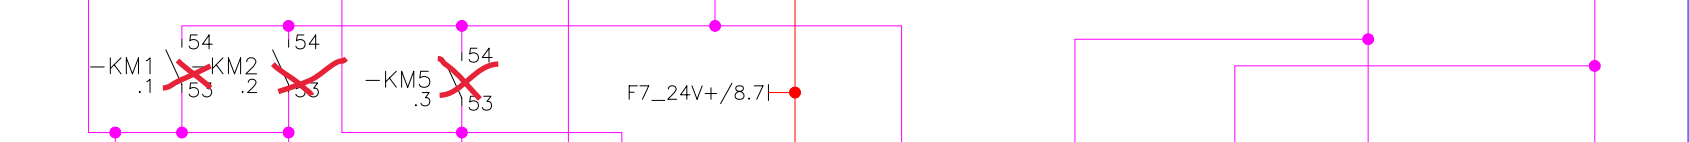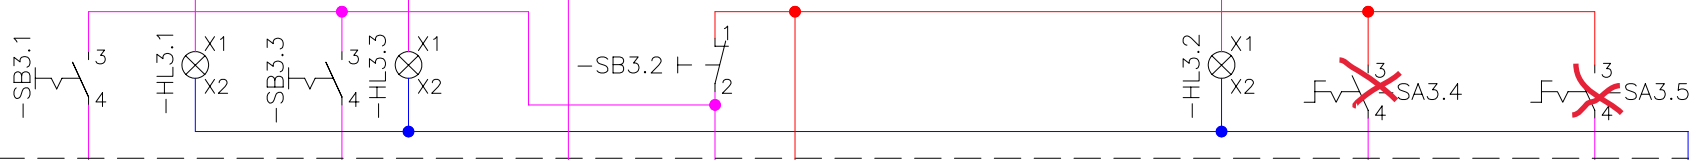

PROJEKT SKUTEČNÉHO PROVEDENÍ
Ing. Jan Procházka - ELIS-inženýrské služby




Revize	Datum	Jméno	Jméno	Datum
a		Kreslil	Ing. Jan Procházka	15.01.2012
b		Kontroloval	Ing. Josef Janák	28.12.2012
c		Zodp. projektant	Ing. Jan Procházka	
d		Stupeň	SKUTEČNÉ PROVEDENÍ	

ELIS - inženýrské služby
Ječná 533
50003 HRADEC KRÁLOVÉ

TABULE M3
OVLÁDACÍ OKRUHY

Název	VD JOSEFŮV DŮL-OVLÁDÁNÍ VÝPUSTÍ
Číslo zakázky	01-12-2011
Objekt	PS02-ASŘ

HS	RM03.1N
Číslo	9
Počet	51

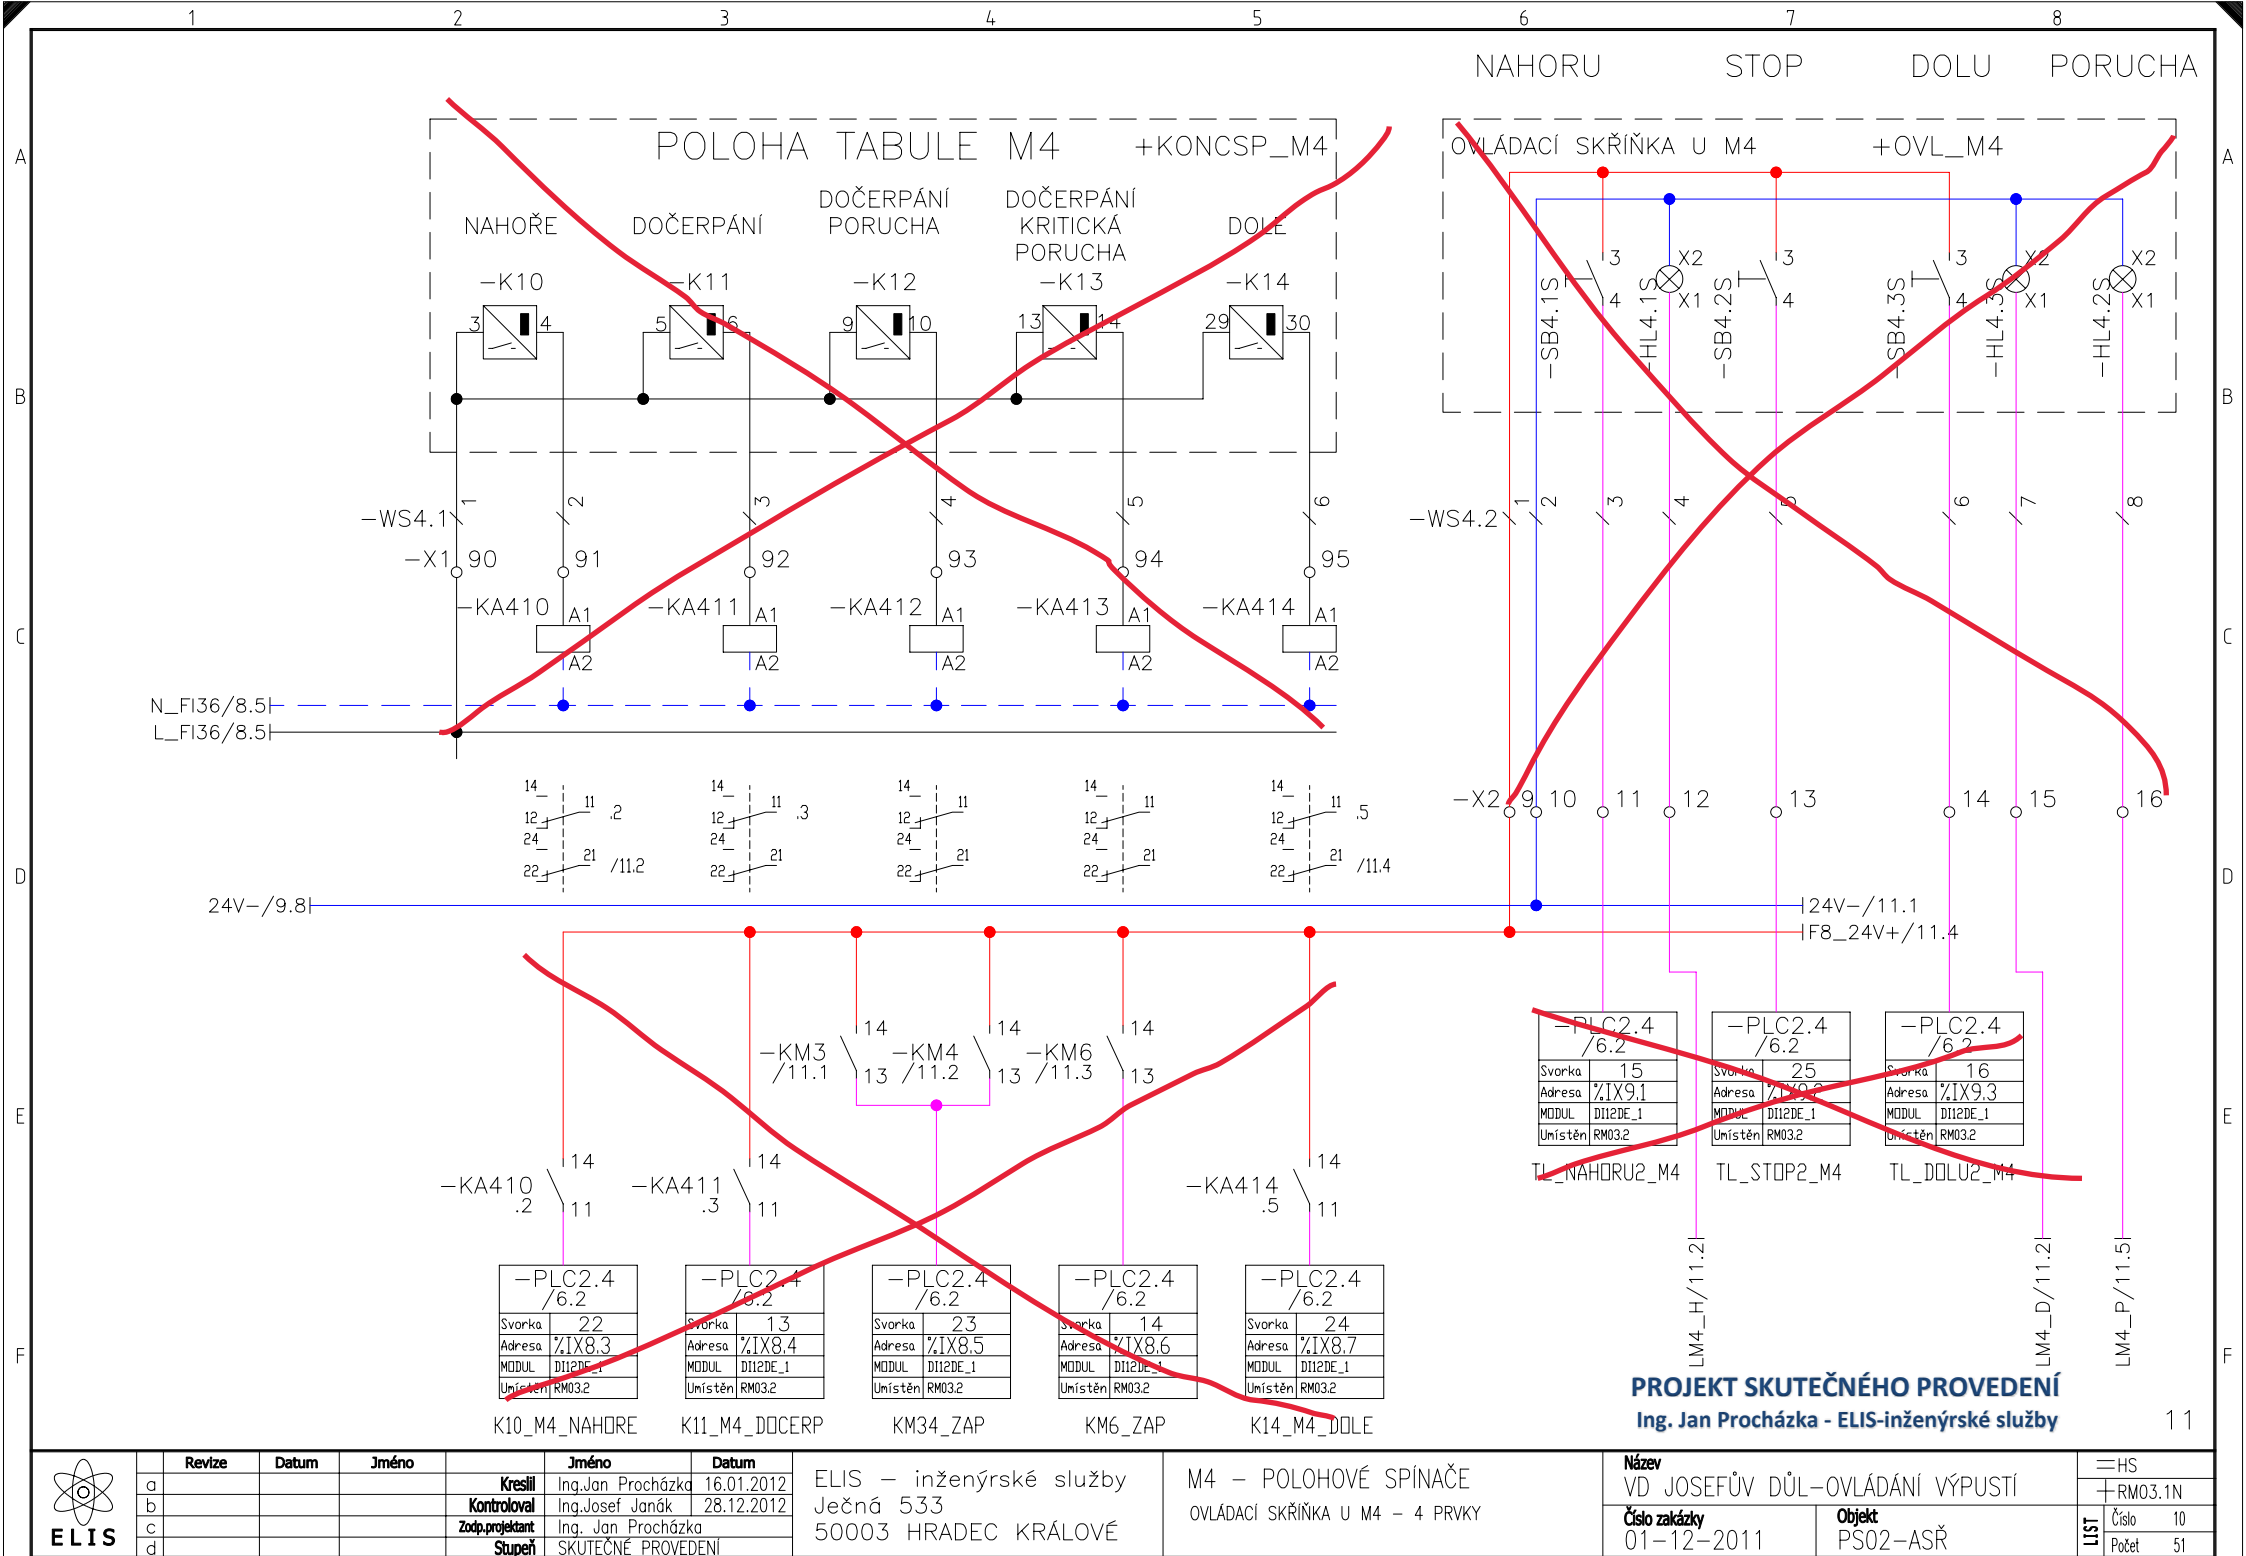

PROJEKT SKUTEČNÉHO PROVEDENÍ
Ing. Jan Procházka - ELIS-inženýrské služby



Revize	Datum	Jméno	Jméno	Datum
a		Kreslil	Ing. Jan Procházka	16.01.2012
b		Kontroloval	Ing. Josef Janák	28.12.2012
c		Zodp. projektant	Ing. Jan Procházka	
d		Stupeň	SKUTEČNÉ PROVEDENÍ	

ELIS – inženýrské služby
Ječná 533
50003 HRADEC KRÁLOVÉ

M4 – POLOHOVÉ SPÍNAČE
OVLÁDACÍ SKŘÍŇKA U M4 – 4 PRVKY

Název	VD JOSEFŮV DŮL – OVLÁDÁNÍ VÝPUSTÍ
Číslo zakázky	01-12-2011
Objekt	PS02-ASŘ

		= HS	
		+ RM03.1N	
LIST	Číslo	10	
	Počet	51	

NAHORU

DOLU

STOP

PORUCHA


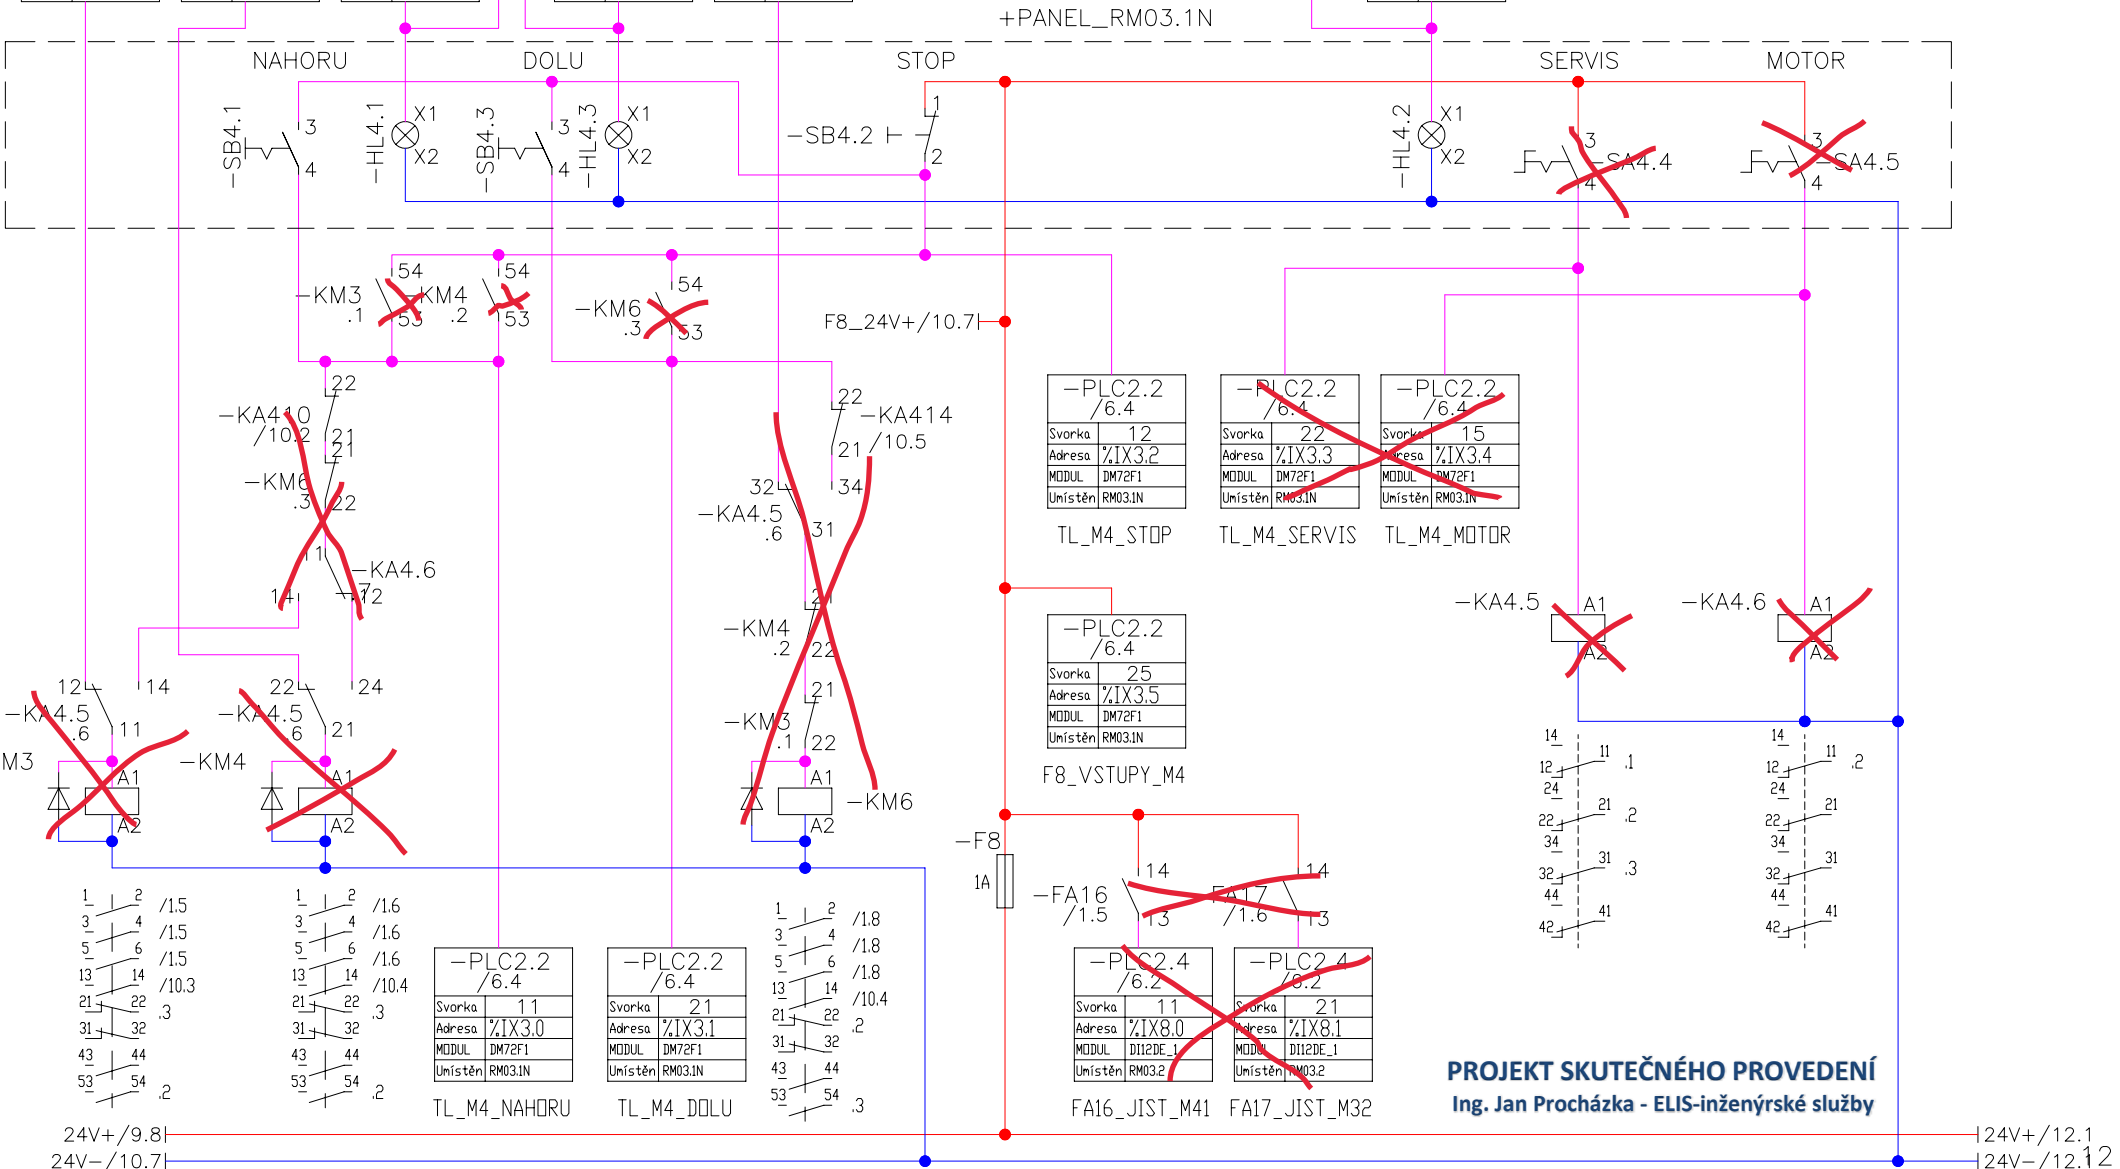

PROJEKT SKUTEČNÉHO PROVEDENÍ
Ing. Jan Procházka - ELIS-inženýrské služby




Revize	Datum	Jméno	Jméno	Datum
a		Kreslil	Ing. Jan Procházka	16.01.2012
b		Kontroloval	Ing. Josef Janák	28.12.2012
c		Zodp. projektant	Ing. Jan Procházka	
d		Stupeň	SKUTEČNÉ PROVEDENÍ	

ELIS – inženýrské služby
Ječná 533
50003 HRADEC KRÁLOVÉ

TABULE M4
OVLÁDACÍ OKRUHY

Název VD JOSEFŮV DŮL-OVLÁDÁNÍ VÝPUSTÍ		HS +RM03.1N
Číslo zakázky 01-12-2011	Objekt PS02-ASŘ	LIST Číslo 11 Počet 51

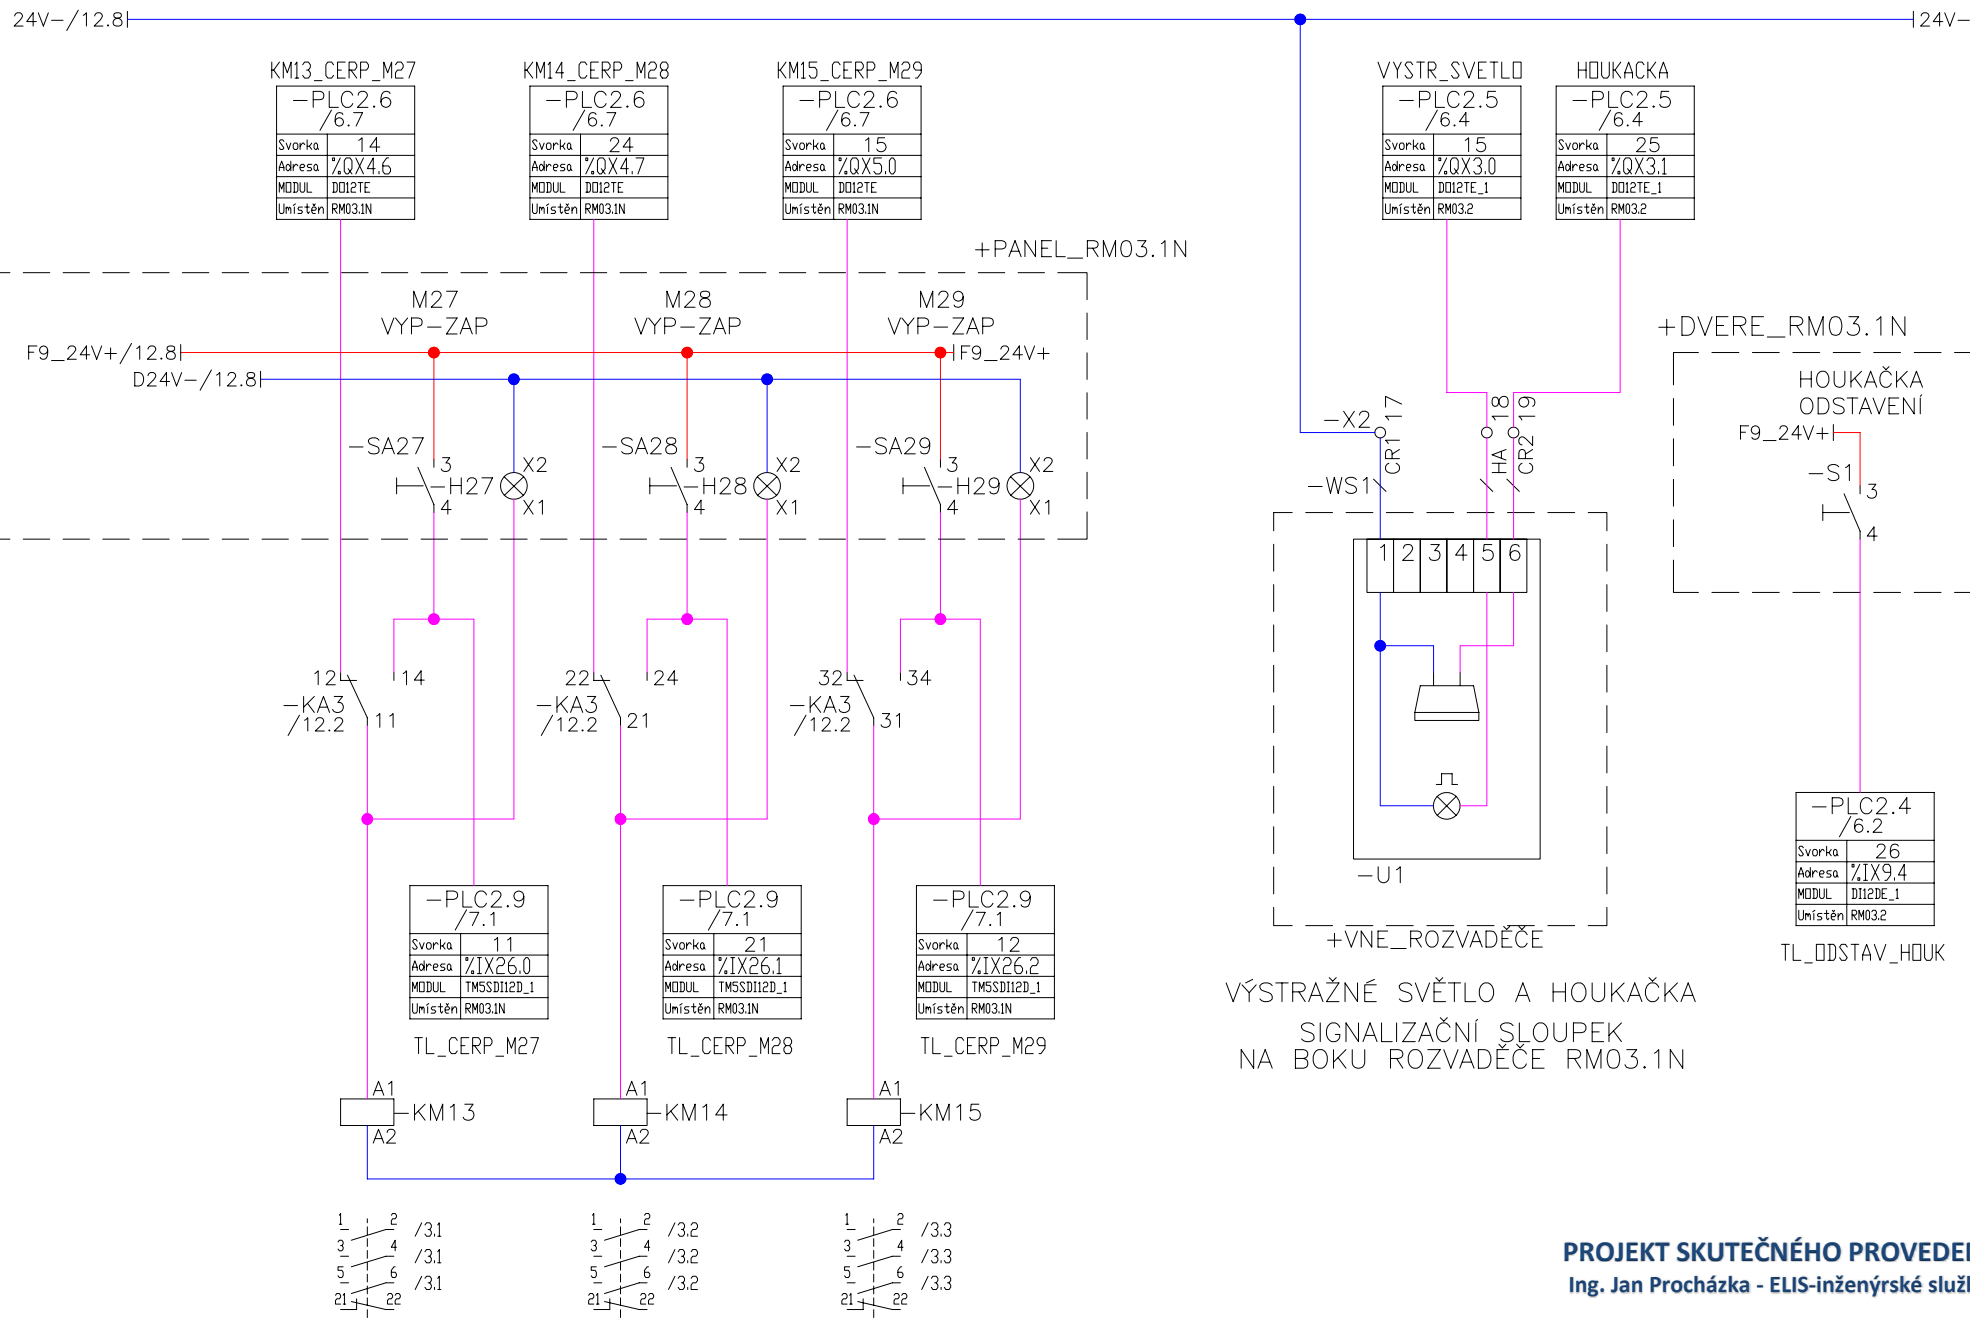

VÝSTRAŽNÉ SVĚTLO A HOUKAČKA
SIGNALIZAČNÍ SLOUPEK
NA BOKU R0ZVADEČE RM03.1N

PROJEKT SKUTEČNÉHO PROVEDENÍ
Ing. Jan Procházka - ELIS-inženýrské služby

14




Revize	Datum	Jméno	Jméno	Datum
a			Kreslil	Ing. Jan Procházka 22.01.2012
b			Kontroloval	Ing. Josef Janák 28.12.2012
c			Zodp. projektant	Ing. Jan Procházka
d			Stupeň	SKUTEČNÉ PROVEDENÍ

ELIS – inženýrské služby
Ječná 533
50003 HRADEC KRÁLOVÉ

SIGNALIZACE PORUCHY

Název	VD JOSEFŮV DŮL-OVLÁDÁNÍ VÝPUSTÍ
Číslo zakázky	01-12-2011
Objekt	PS02-ASŘ

HS	RM03.1N
Číslo	13
Počet	51

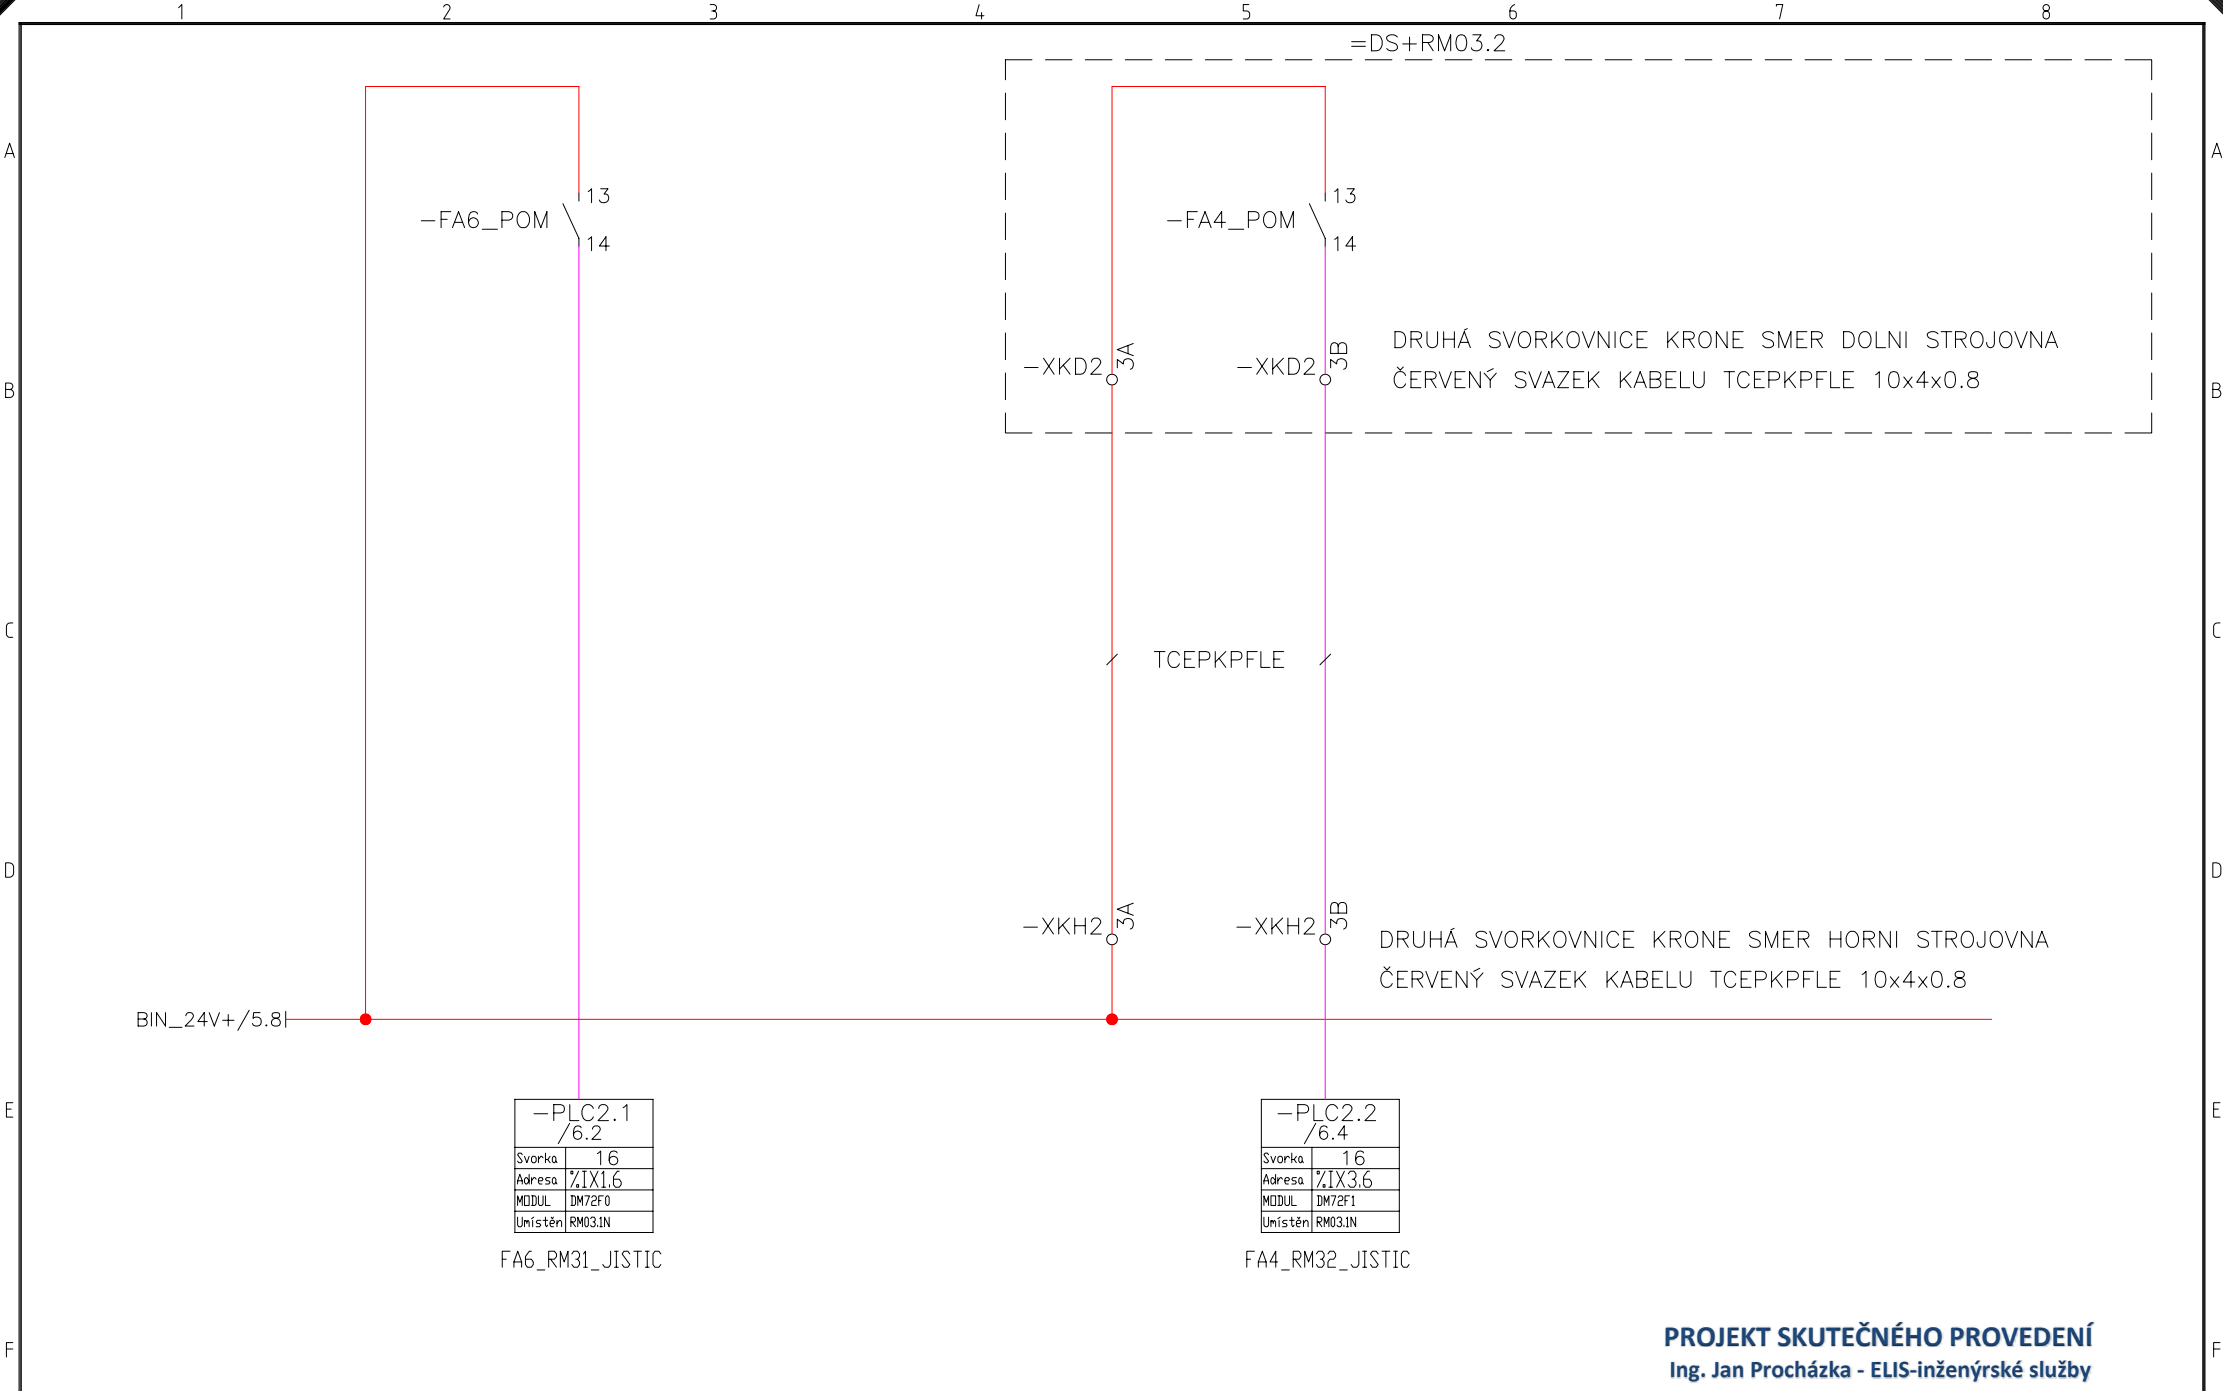

PROJEKT SKUTEČNÉHO PROVEDENÍ
Ing. Jan Procházka - ELIS-inženýrské služby



Revize	Datum	Jméno	Jméno	Datum
a		Kreslil	Ing. Jan Procházka	02.01.2013
b		Kontroloval	Ing. Josef Janák	02.01.2013
c		Zodp. projektant	Ing. Jan Procházka	
d		Stupeň	SKUTEČNÉ PROVEDENÍ	


ELIS – inženýrské služby
Ječná 533
50003 HRADEC KRÁLOVÉ

SIGNALIZACE JISTIČE OVLÁDÁNÍ
HORNÍ A DOLNÍ STROJOVNA

Název	VD JOSEFŮV DŮL-OVLÁDÁNÍ VÝPUSTÍ
Číslo zakázky	01-12-2011
Objekt	PS02-ASŘ

== HS
+ RM03.1N
LIST
14/15
Celkem 51


TŘETÍ POLE ROZVADĚČE RM03.1N

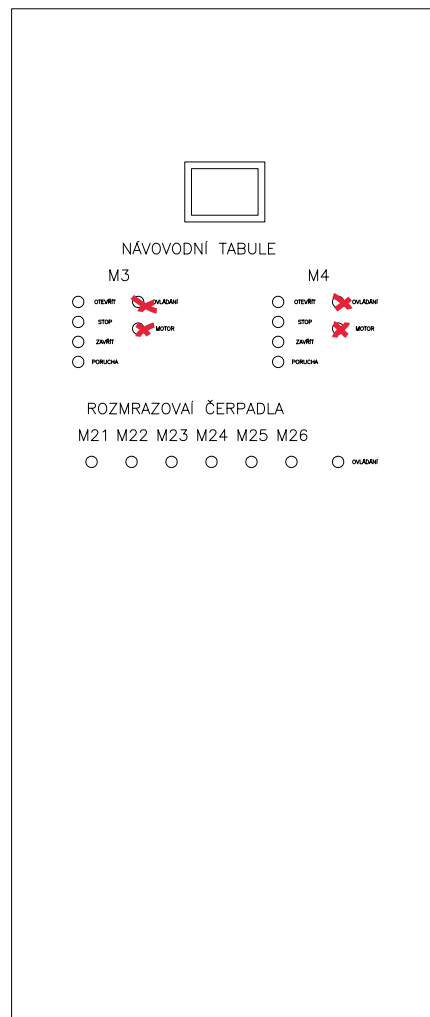

2000 X 800 X 400

ILUSTRAČNÍ ZOBRAZENÍ

PROJEKT SKUTEČNÉHO PROVEDENÍ
Ing. Jan Procházka - ELIS-inženýrské služby

 ELIS		Revize	Datum	Jméno	Jméno	Datum	ELIS – inženýrské služby Ječná 533 50003 HRADEC KRÁLOVÉ	ROZVADĚČ	Název VD JOSEFŮV DŮL–OVLÁDÁNÍ VÝPUSTÍ		= HS + RM03.1N	
	a				Kreslil	Ing. Jan Procházka			23.01.2012	Číslo zakázky 01–12–2011	Objekt PS02–ASŘ	LIST Číslo 15 Počet 51
	b				Kontroloval	Ing. Josef Janák			28.12.2012			
	c				Zodp.projektant	Ing. Jan Procházka						
	d				Stupeň	SKUTEČNÉ PROVEDENÍ						