


JEZ A LÁVKA V NYMBURCE.

ŘEZ OSOU HLAVNÍHO ODDODNĚNÍ V PILÍŘI NÁVODNÍM A ARMATURA VSTUPNÍ ŠACHTY. 1:25.

PROTI UDDĚ.

PO VODĚ.

TECHNICKÁ KANCELÁŘ  
KAREL HERZÁN,  
ŮR. OPR. STAV. INŽENÝR  
PODNIKATELSTVÍ STAVEB.

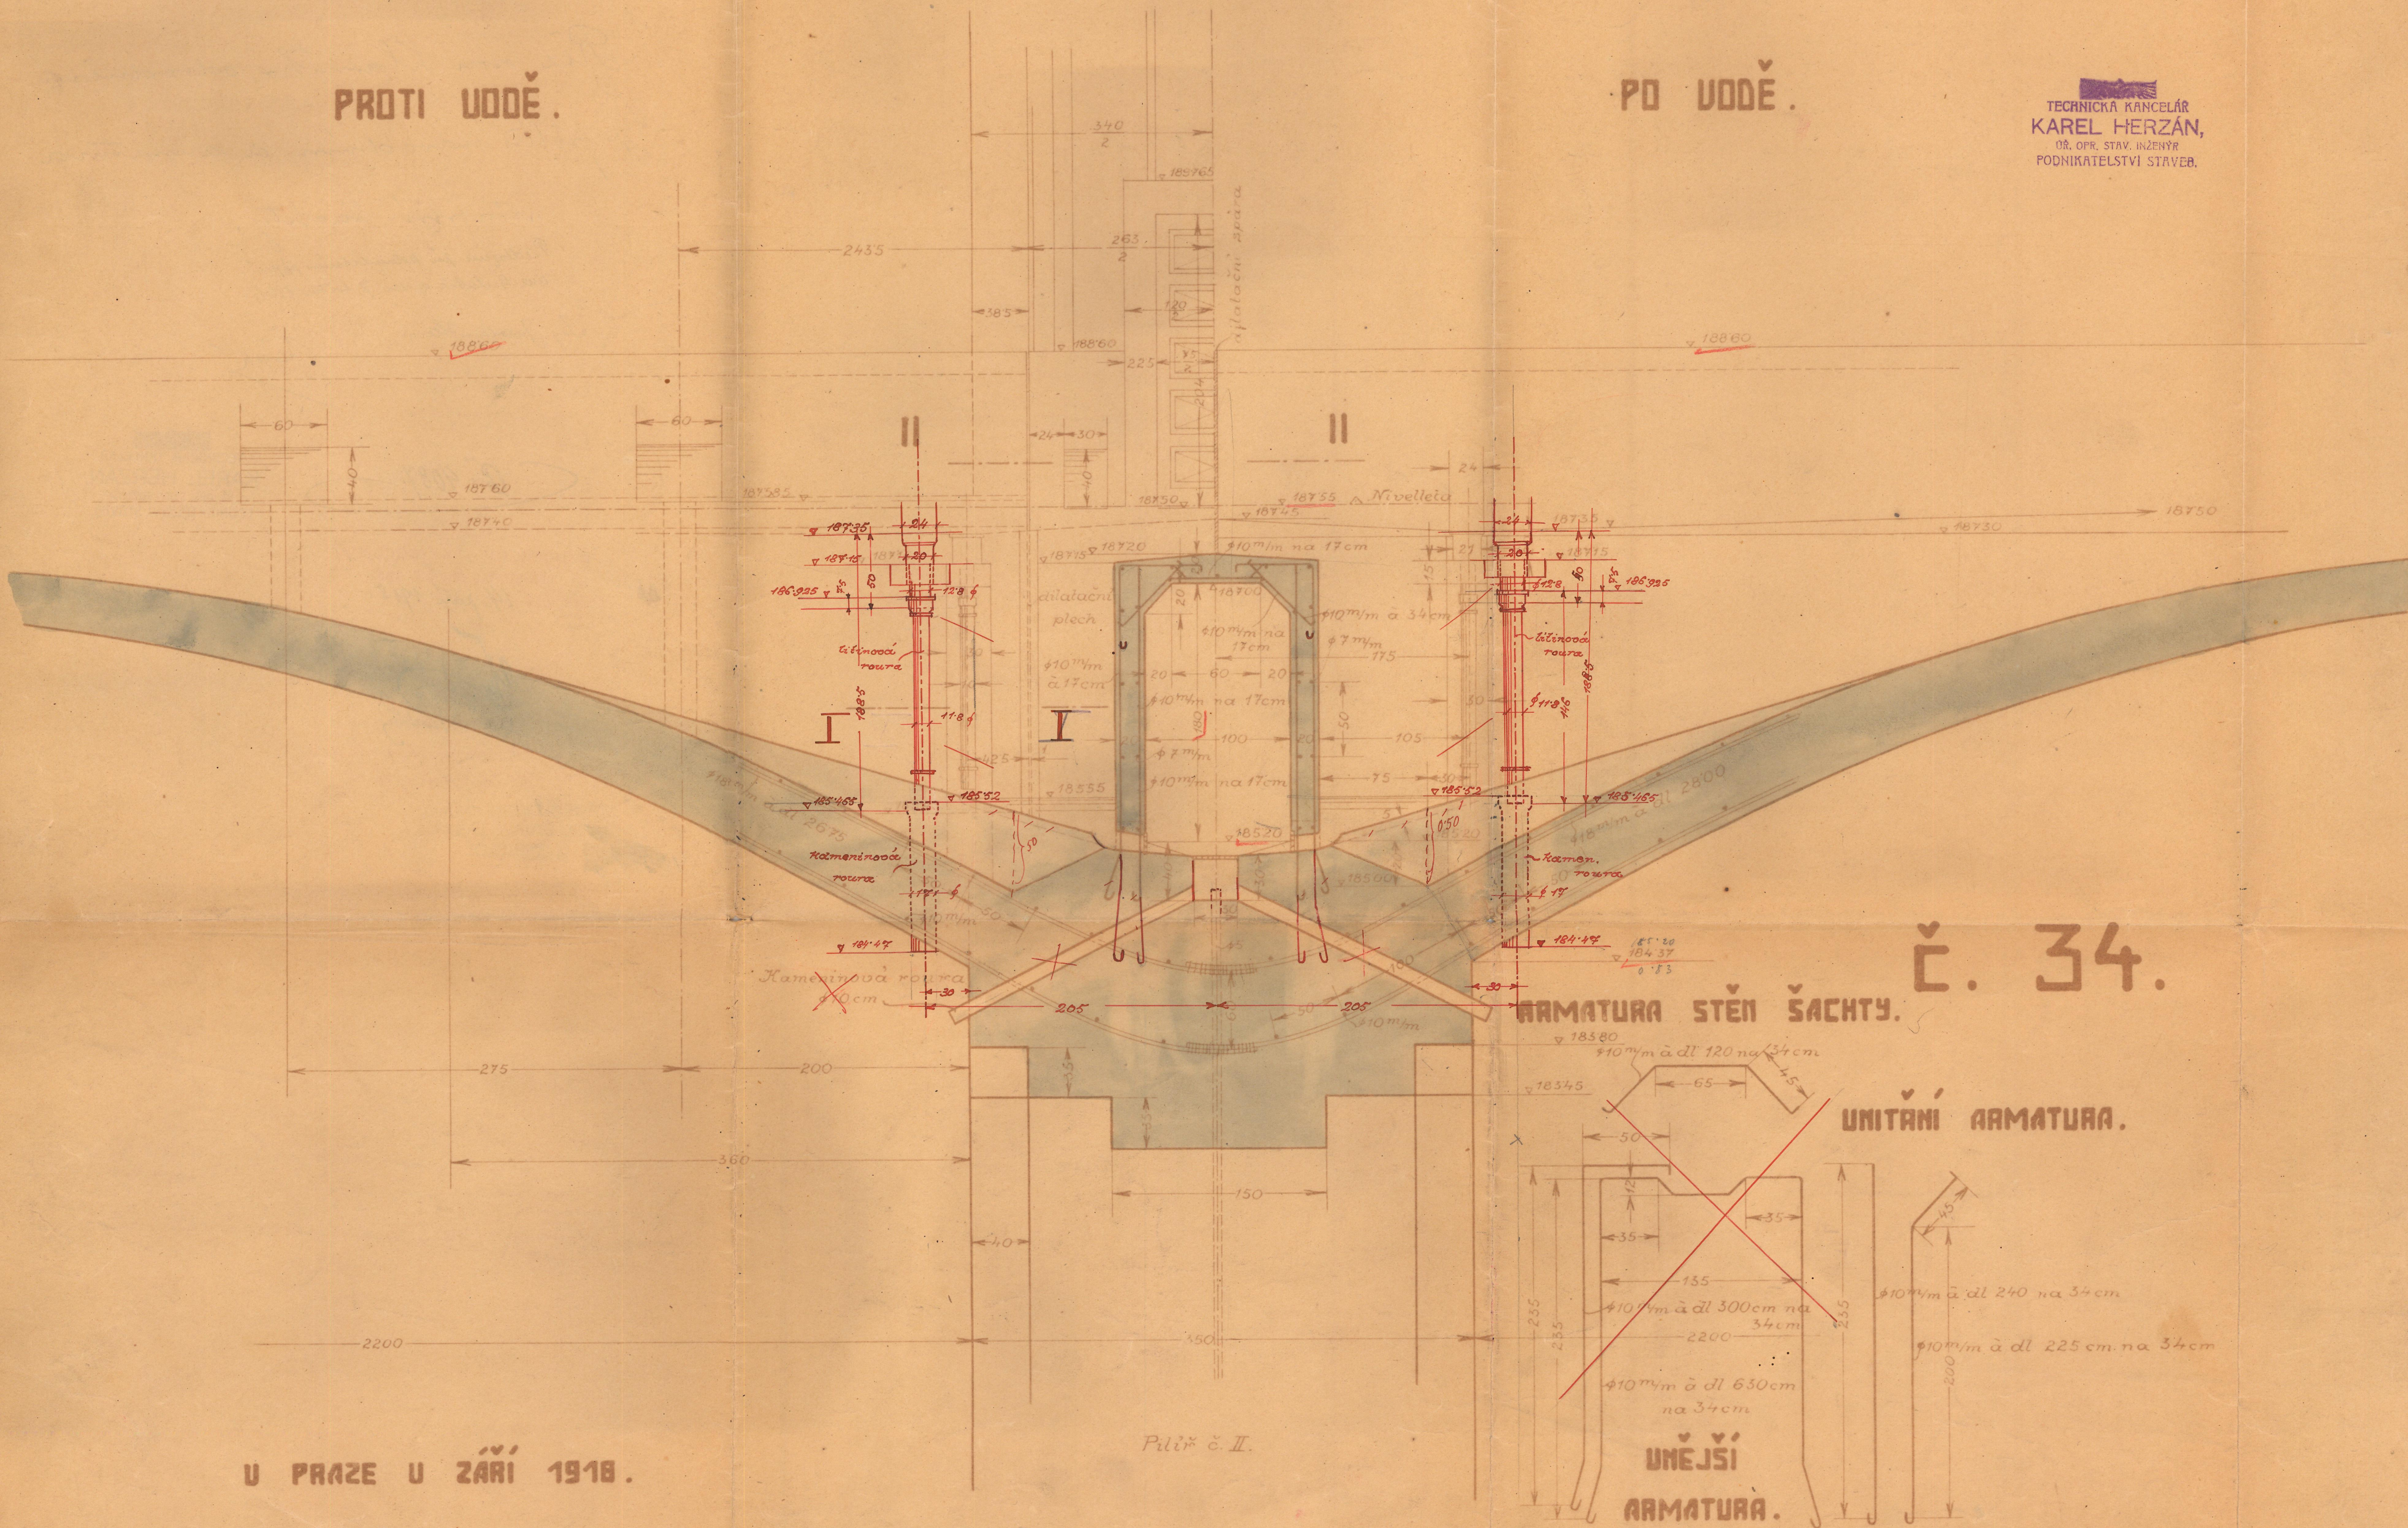

U PRAZE U ŽÁŘÍ 1918.