


STAVBA JEZOVÉ LÁVKY V NYMBURCE.

ŘEZ D-D.

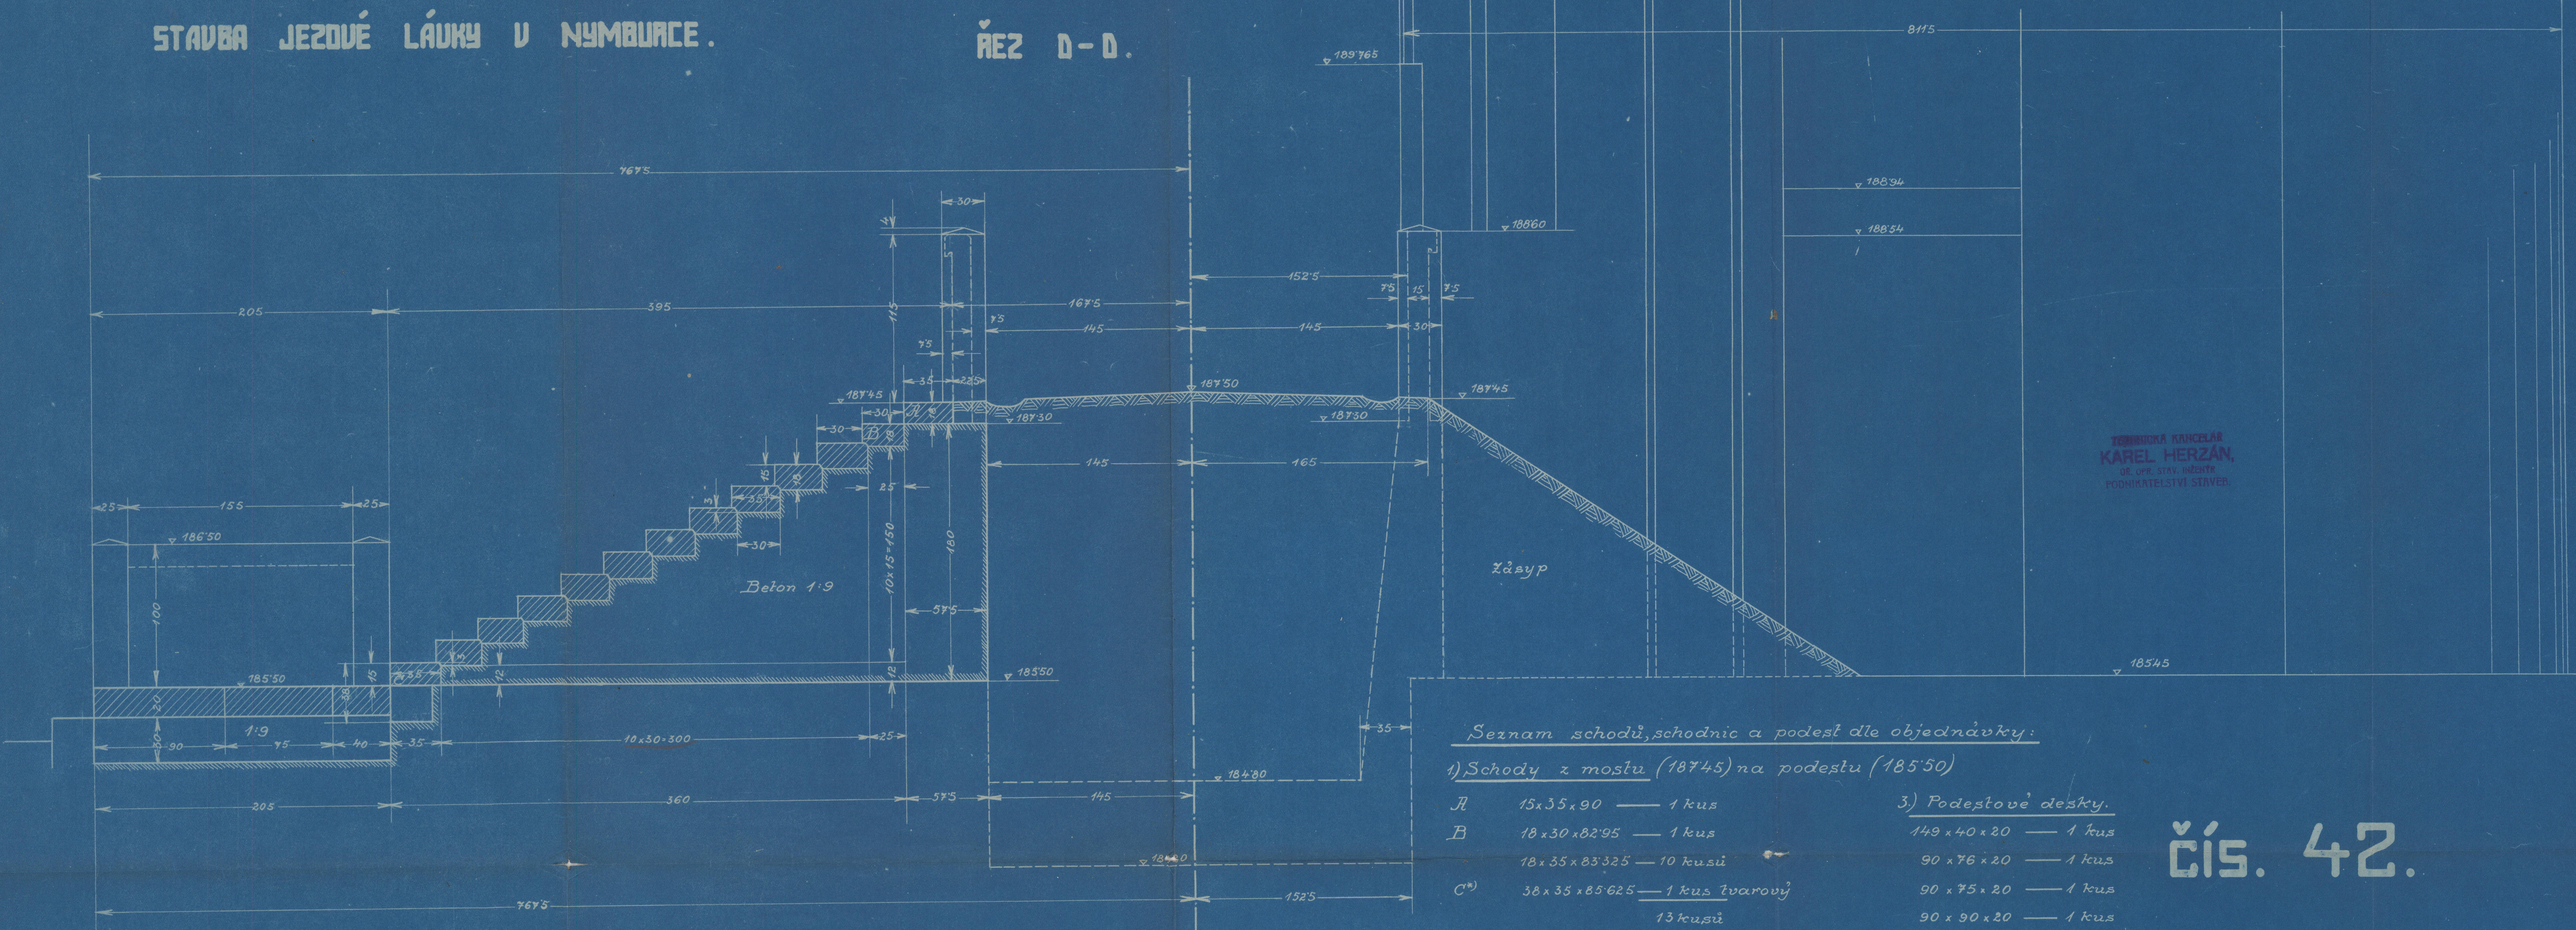

Seznam schodů, schodnic a podeští dle objednávky:

1) Schody z mostu (187'45) na podešti (185'50)

A	15x35x90	— 1 kus
B	18x30x82'95	— 1 kus
	18x35x83'325	— 10 kusů
C*)	38x35x85'625	— 1 kus tvarový
		13 kusů


2) Schodnice.

20 x 36 x 158'7 cm	} 3 kusy
20 x 36 x 147'7 "	
20 x 36 x 160'7 "	

3) Podešťové desky.

149 x 40 x 20	— 1 kus
90 x 76 x 20	— 1 kus
90 x 75 x 20	— 1 kus
90 x 90 x 20	— 1 kus
76 x 61 x 20	— 1 kus
	5 kusů

*) Poznámka: Výšku schodu C nutno na staveništi upravit na výstupnou výšku 15cm, neboť objednan byl schod ovýstupně výšce 20cm.

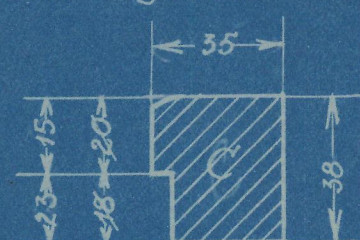

ÚPRAVA LEVOSTRANNÉHO PŘEDMOSTÍ U PILÍŘE Č. I.

MĚŘÍTKO 1:20

U PRAZE U LISTOPADU 1918.

ČÍS. 42.

TECHNICKÁ KANCELAR
KAREL HERZÁN,
DR. OPR. STAV. INŽENÝR
PODNIKATELSTVÍ STAVBY