


STAUBA JEZOVÉ LÁUKY V NYMBURCE.

čís. 39.

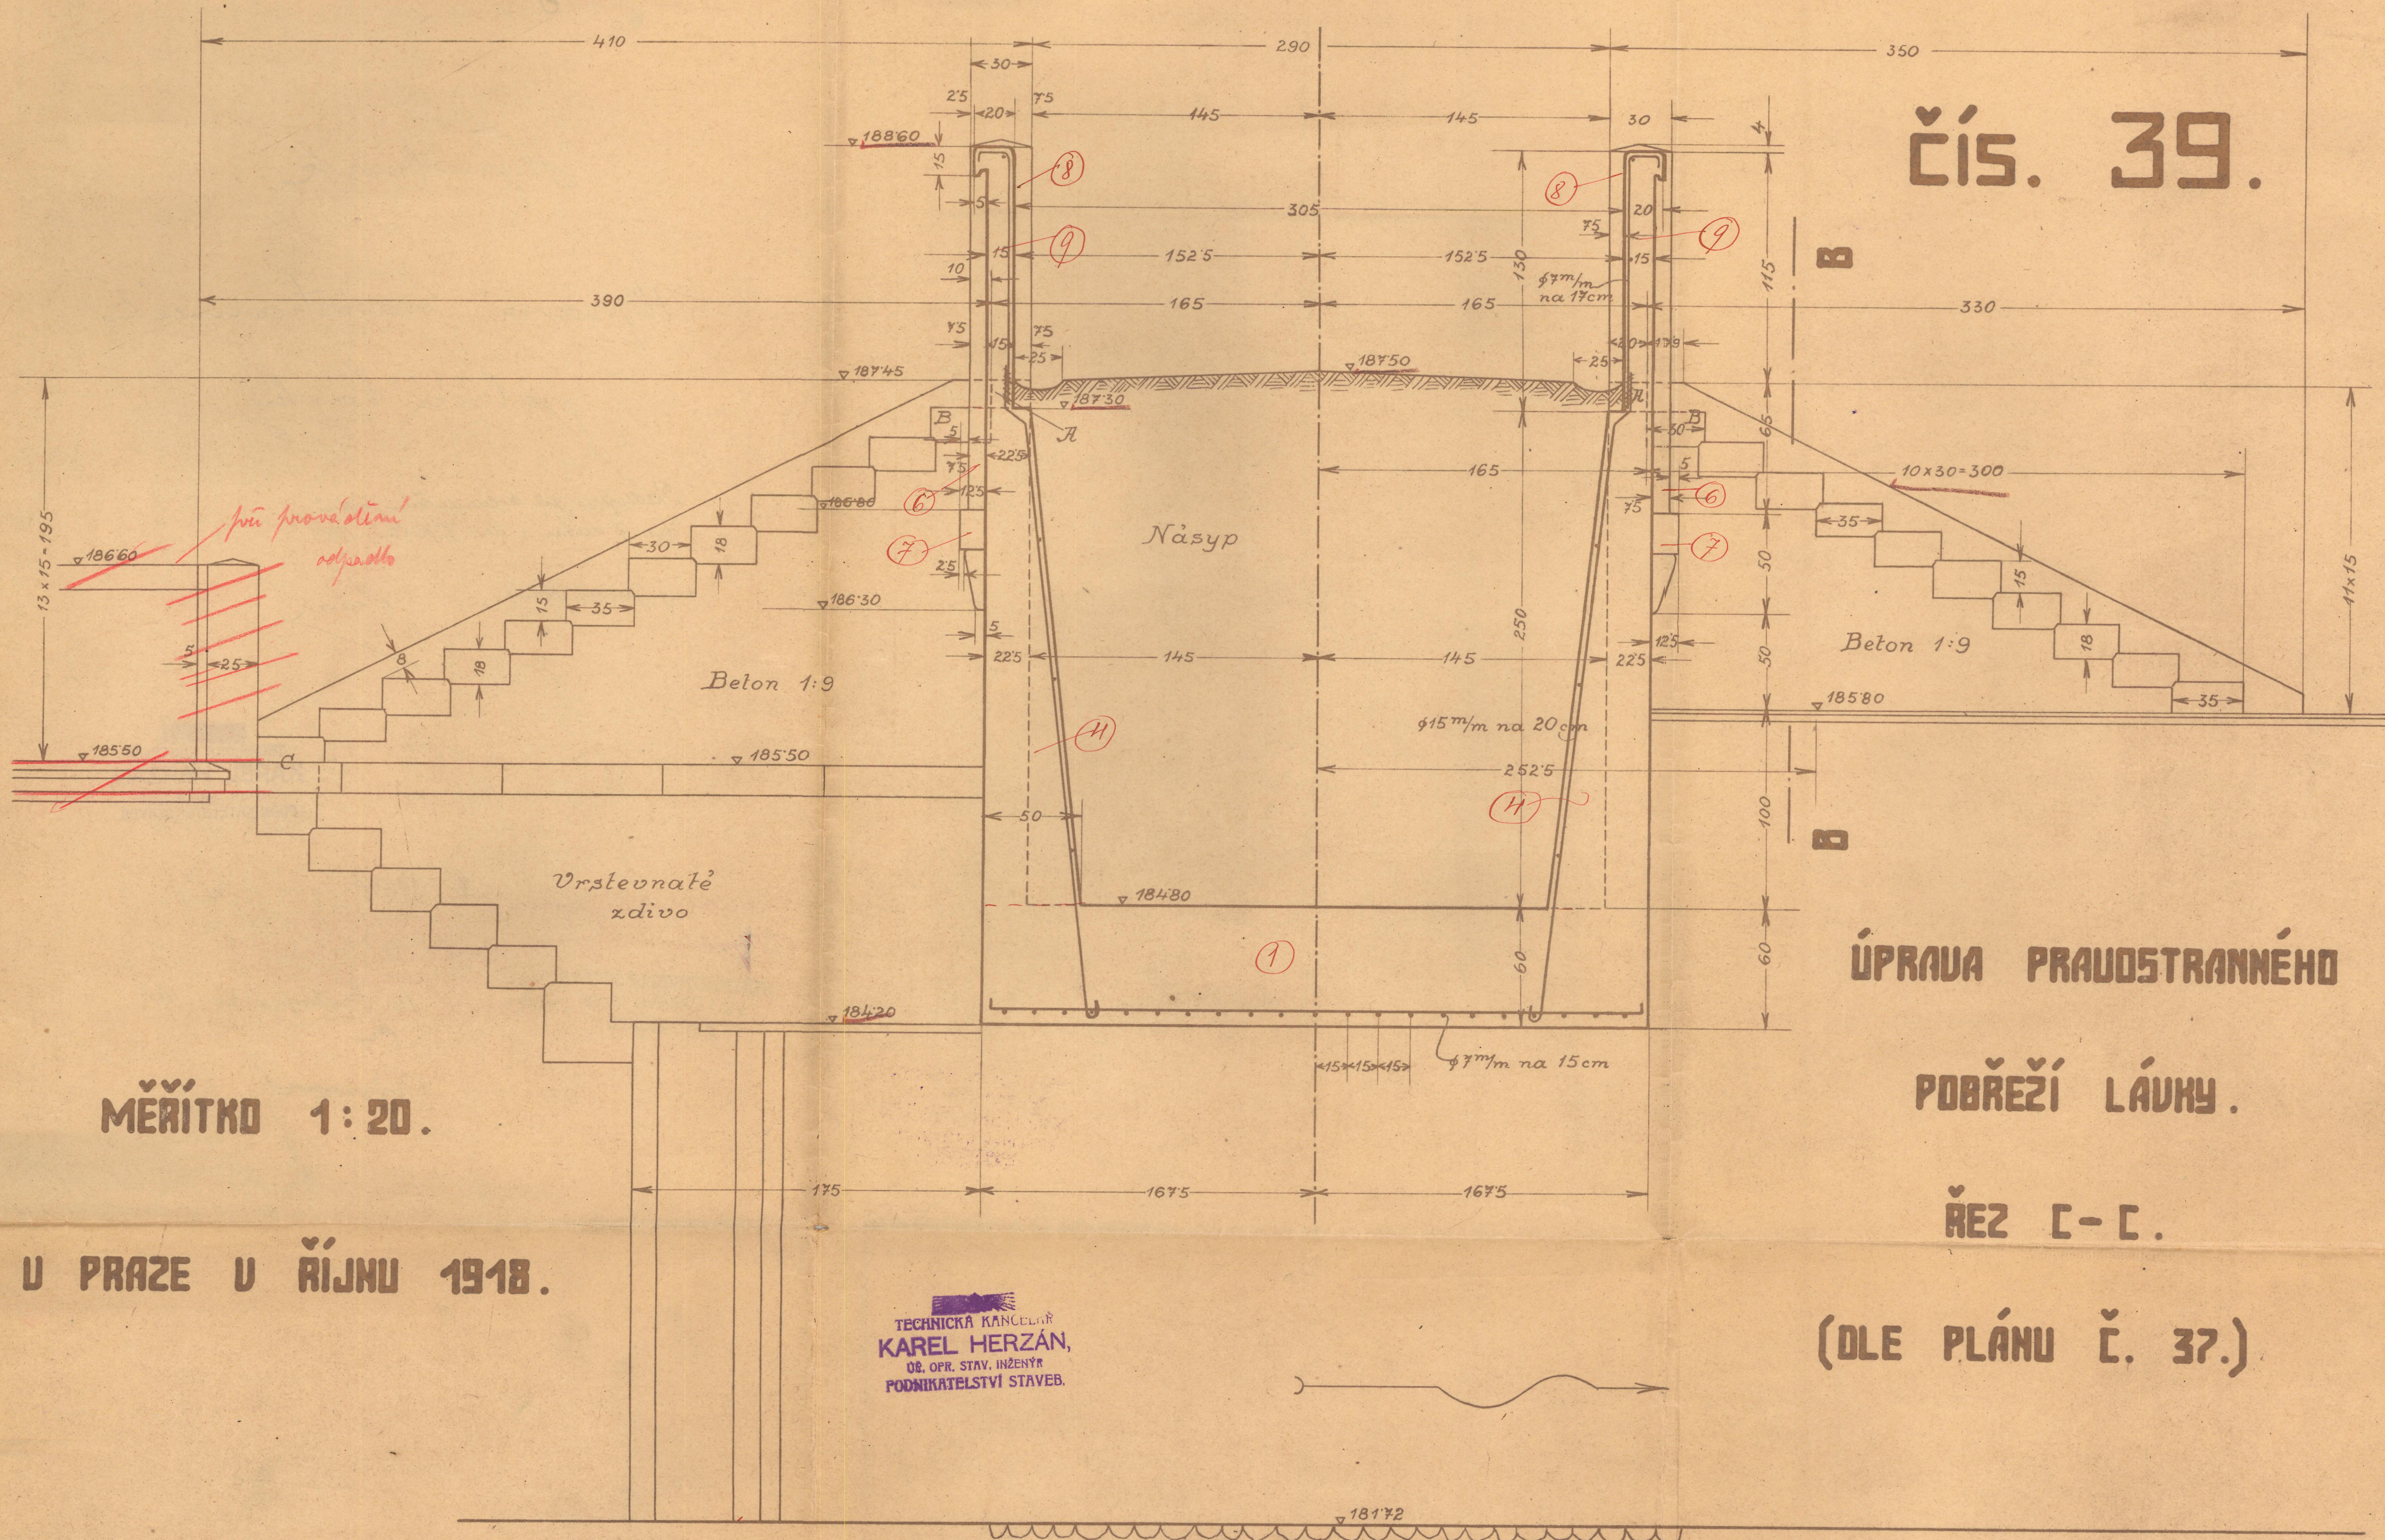

MĚŘÍTKO 1:20.

U PRAZE V ŘÍJNU 1918.

TECHNICKÁ KANCELAR
KAREL HERZÁN,
OB. OPR. STAV. INŽENÝR
PODNIKATELSTVÍ STAVEB.

ÚPRAVA PRAUDSTRANNÉHO

POKŘEŽÍ LÁUKY.

ŘEZ C-C.

(DLE PLÁNU Č. 37.)