


JEZ A LÁVKA U Nymburce.

ARMATURA PARAPETNÍ ZDI A ZÁBRADLÍ PO VODĚ. 1:20.

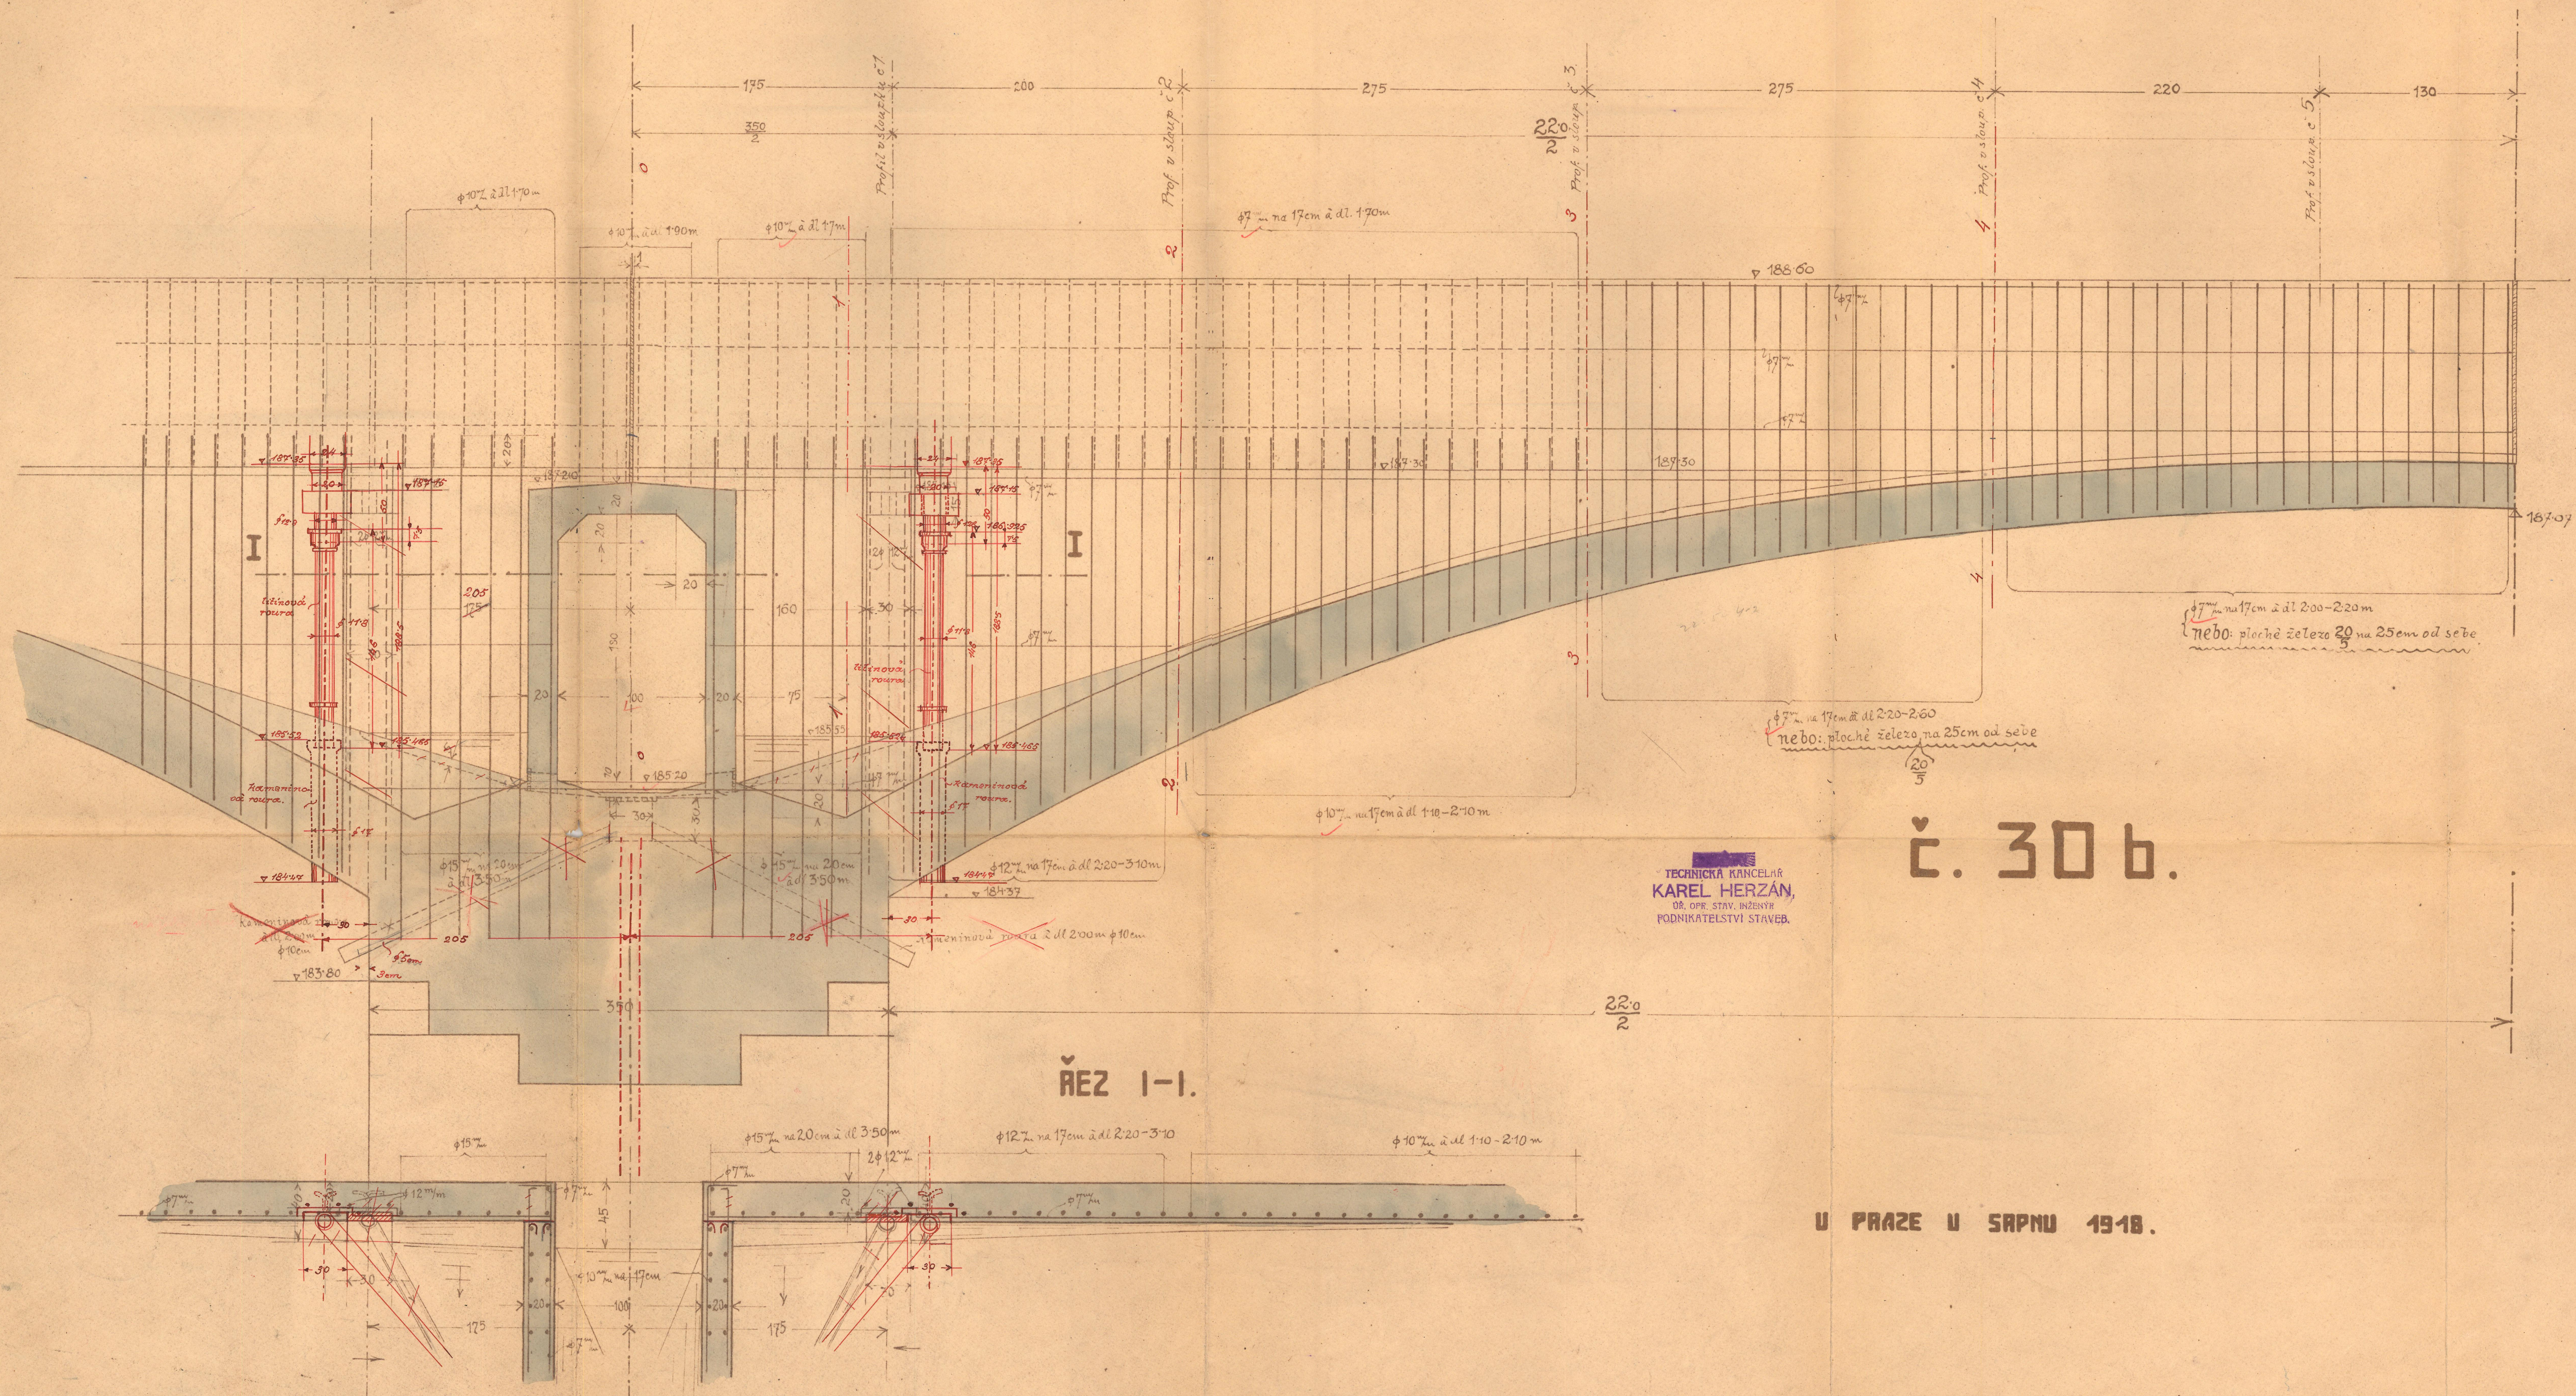

TECHNICKÁ KANCELÁŘ  
KAREL HERZÁN,  
ÚR. OPŘ. STAV. INŽENÝR  
PODNIKATELSTVÍ STAVEB.

č. 30 b.

U PRAZE U SRPNU 1918.