


č. 33.

ŘEZ OSOU POBŘEŽNÍHO PILÍŘE Č. IV.

POHLED PROTI VODĚ.

1:25

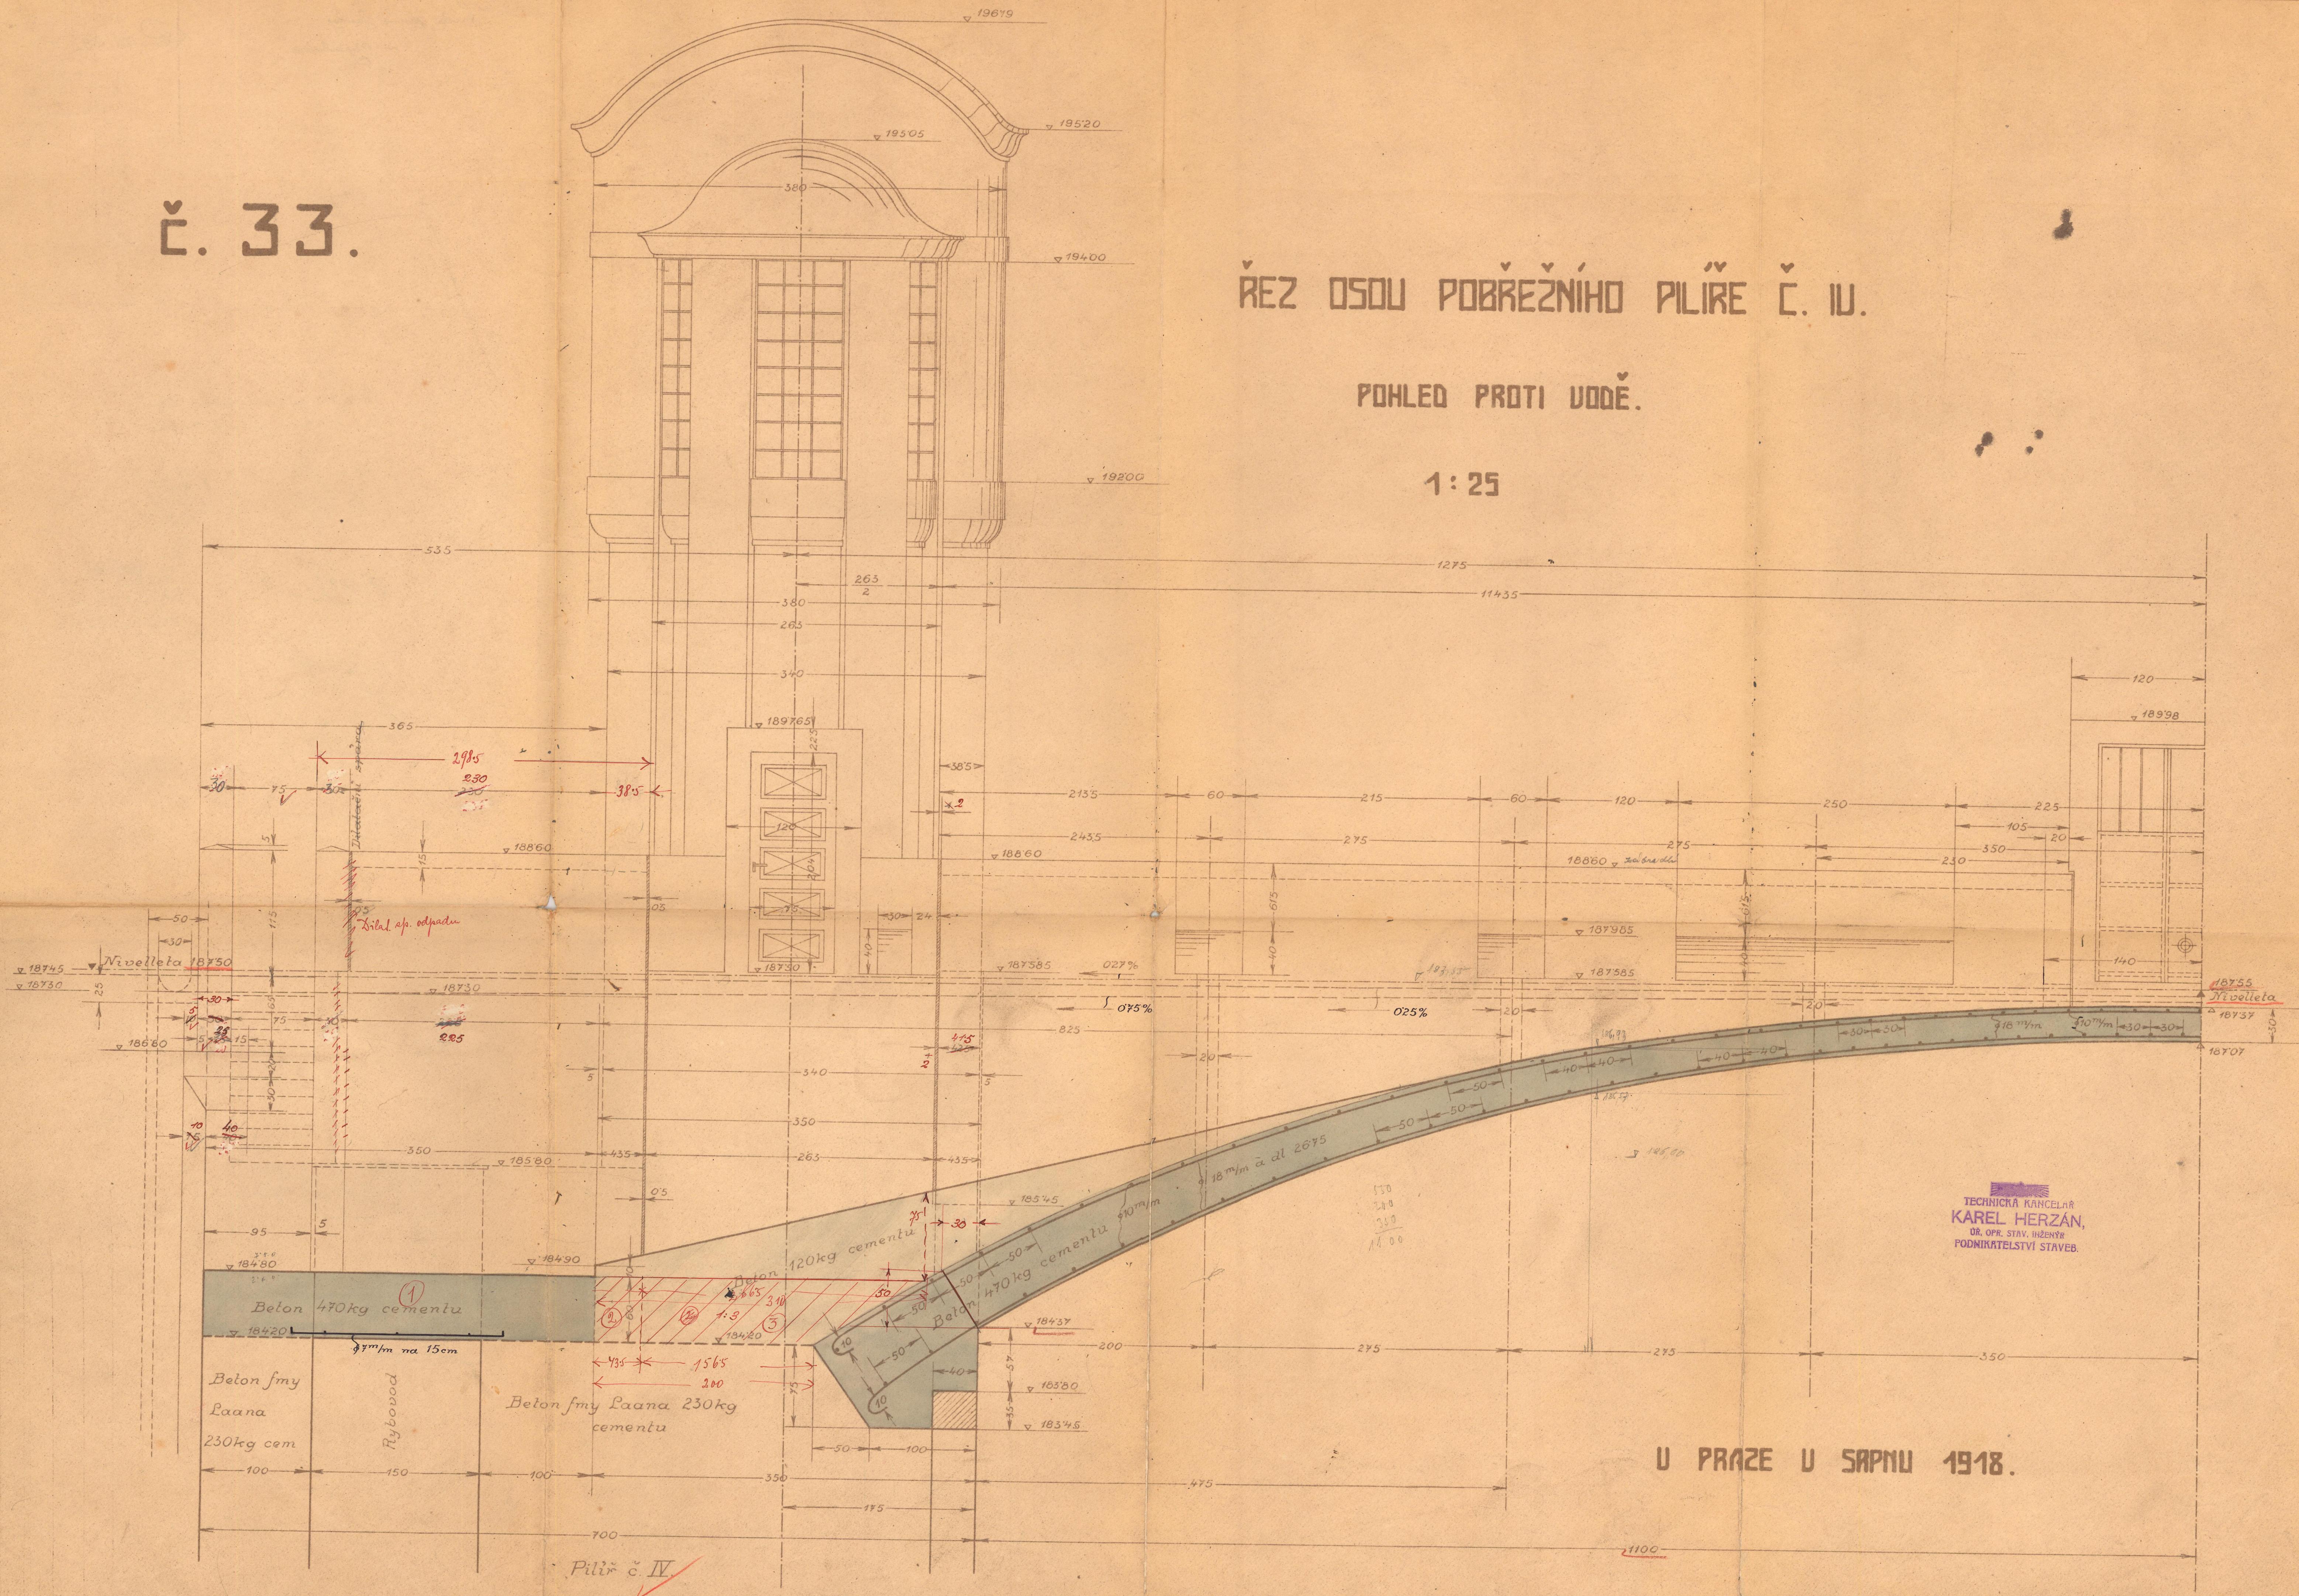

TECHNICKÁ KANCELAR
KAREL HERZAN,
DR. OPR. STAV. INŽENÝR
PODNIKATELSTVÍ STAVEB.

U PRAZE U SAPNU 1918.