


Betonové nástavby a budby na pilířích jezu v Nymburce.

9.

Řez E-F
Měřítko 1:10

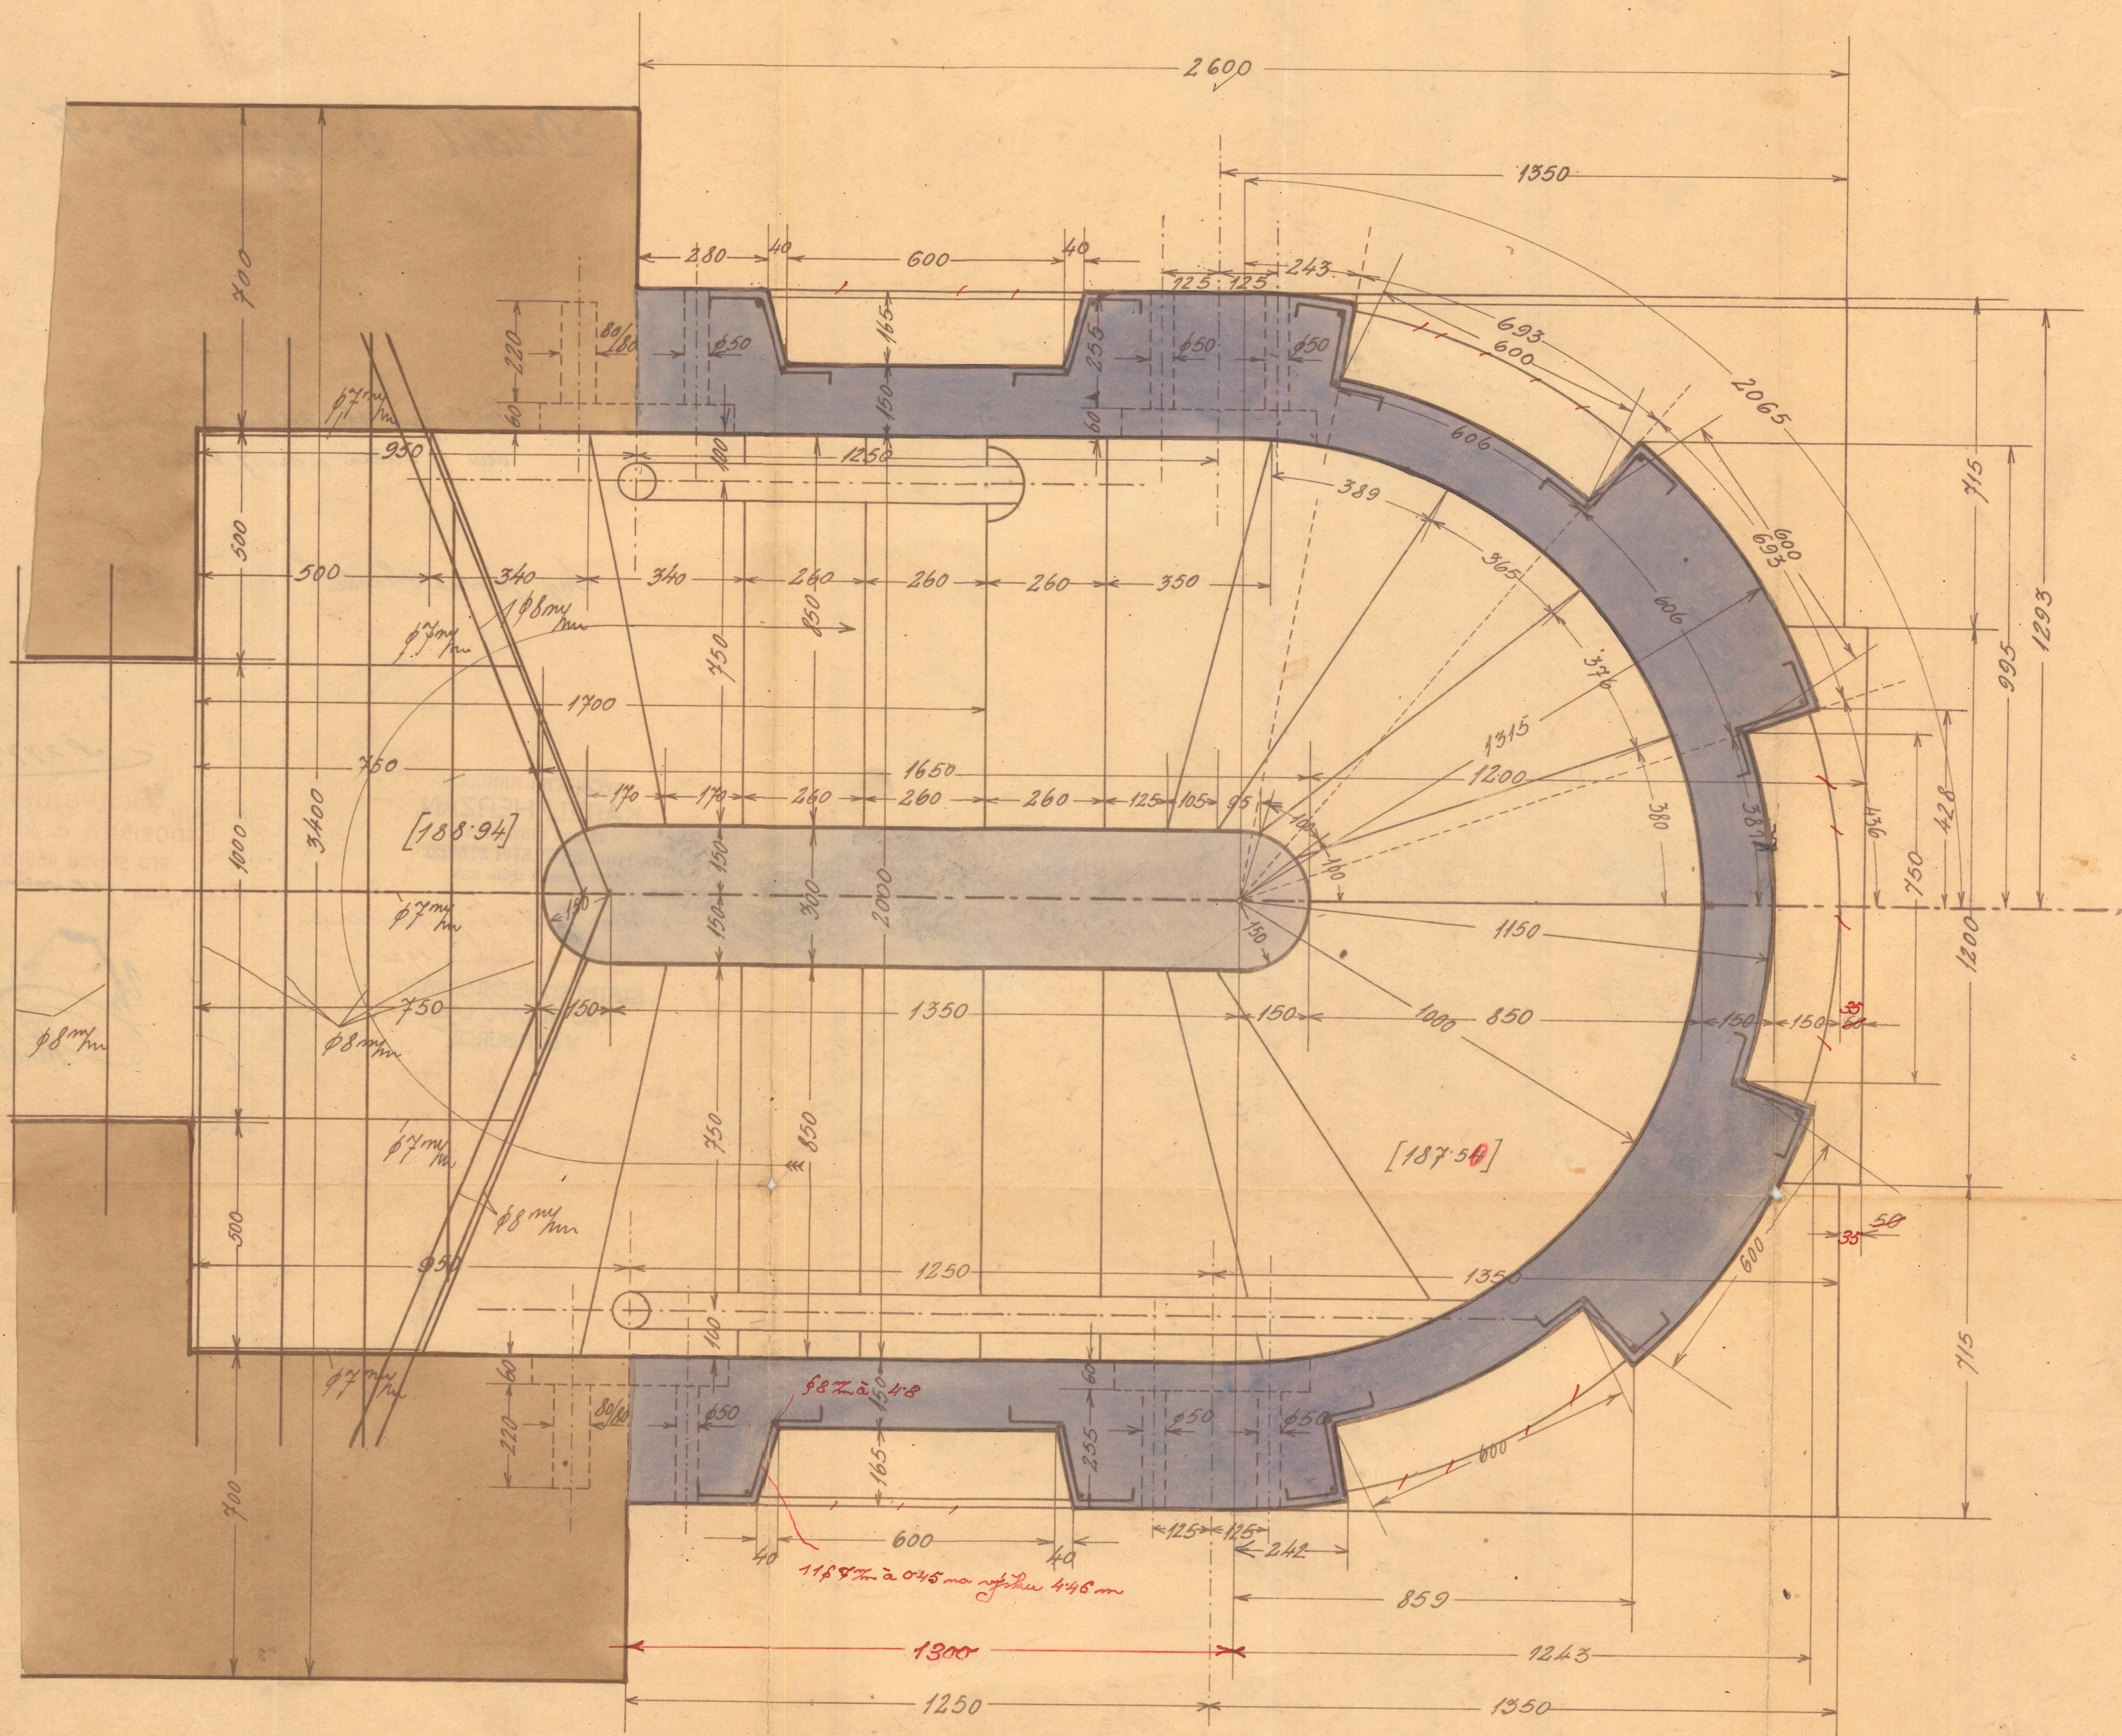

STAVEBNÍ A TECHNICKÁ
KANCELÁŘ
KAREL HERZÁN
U. O. STAV. INŽENÝR.

Č. Praxe v dubnu 1917.