
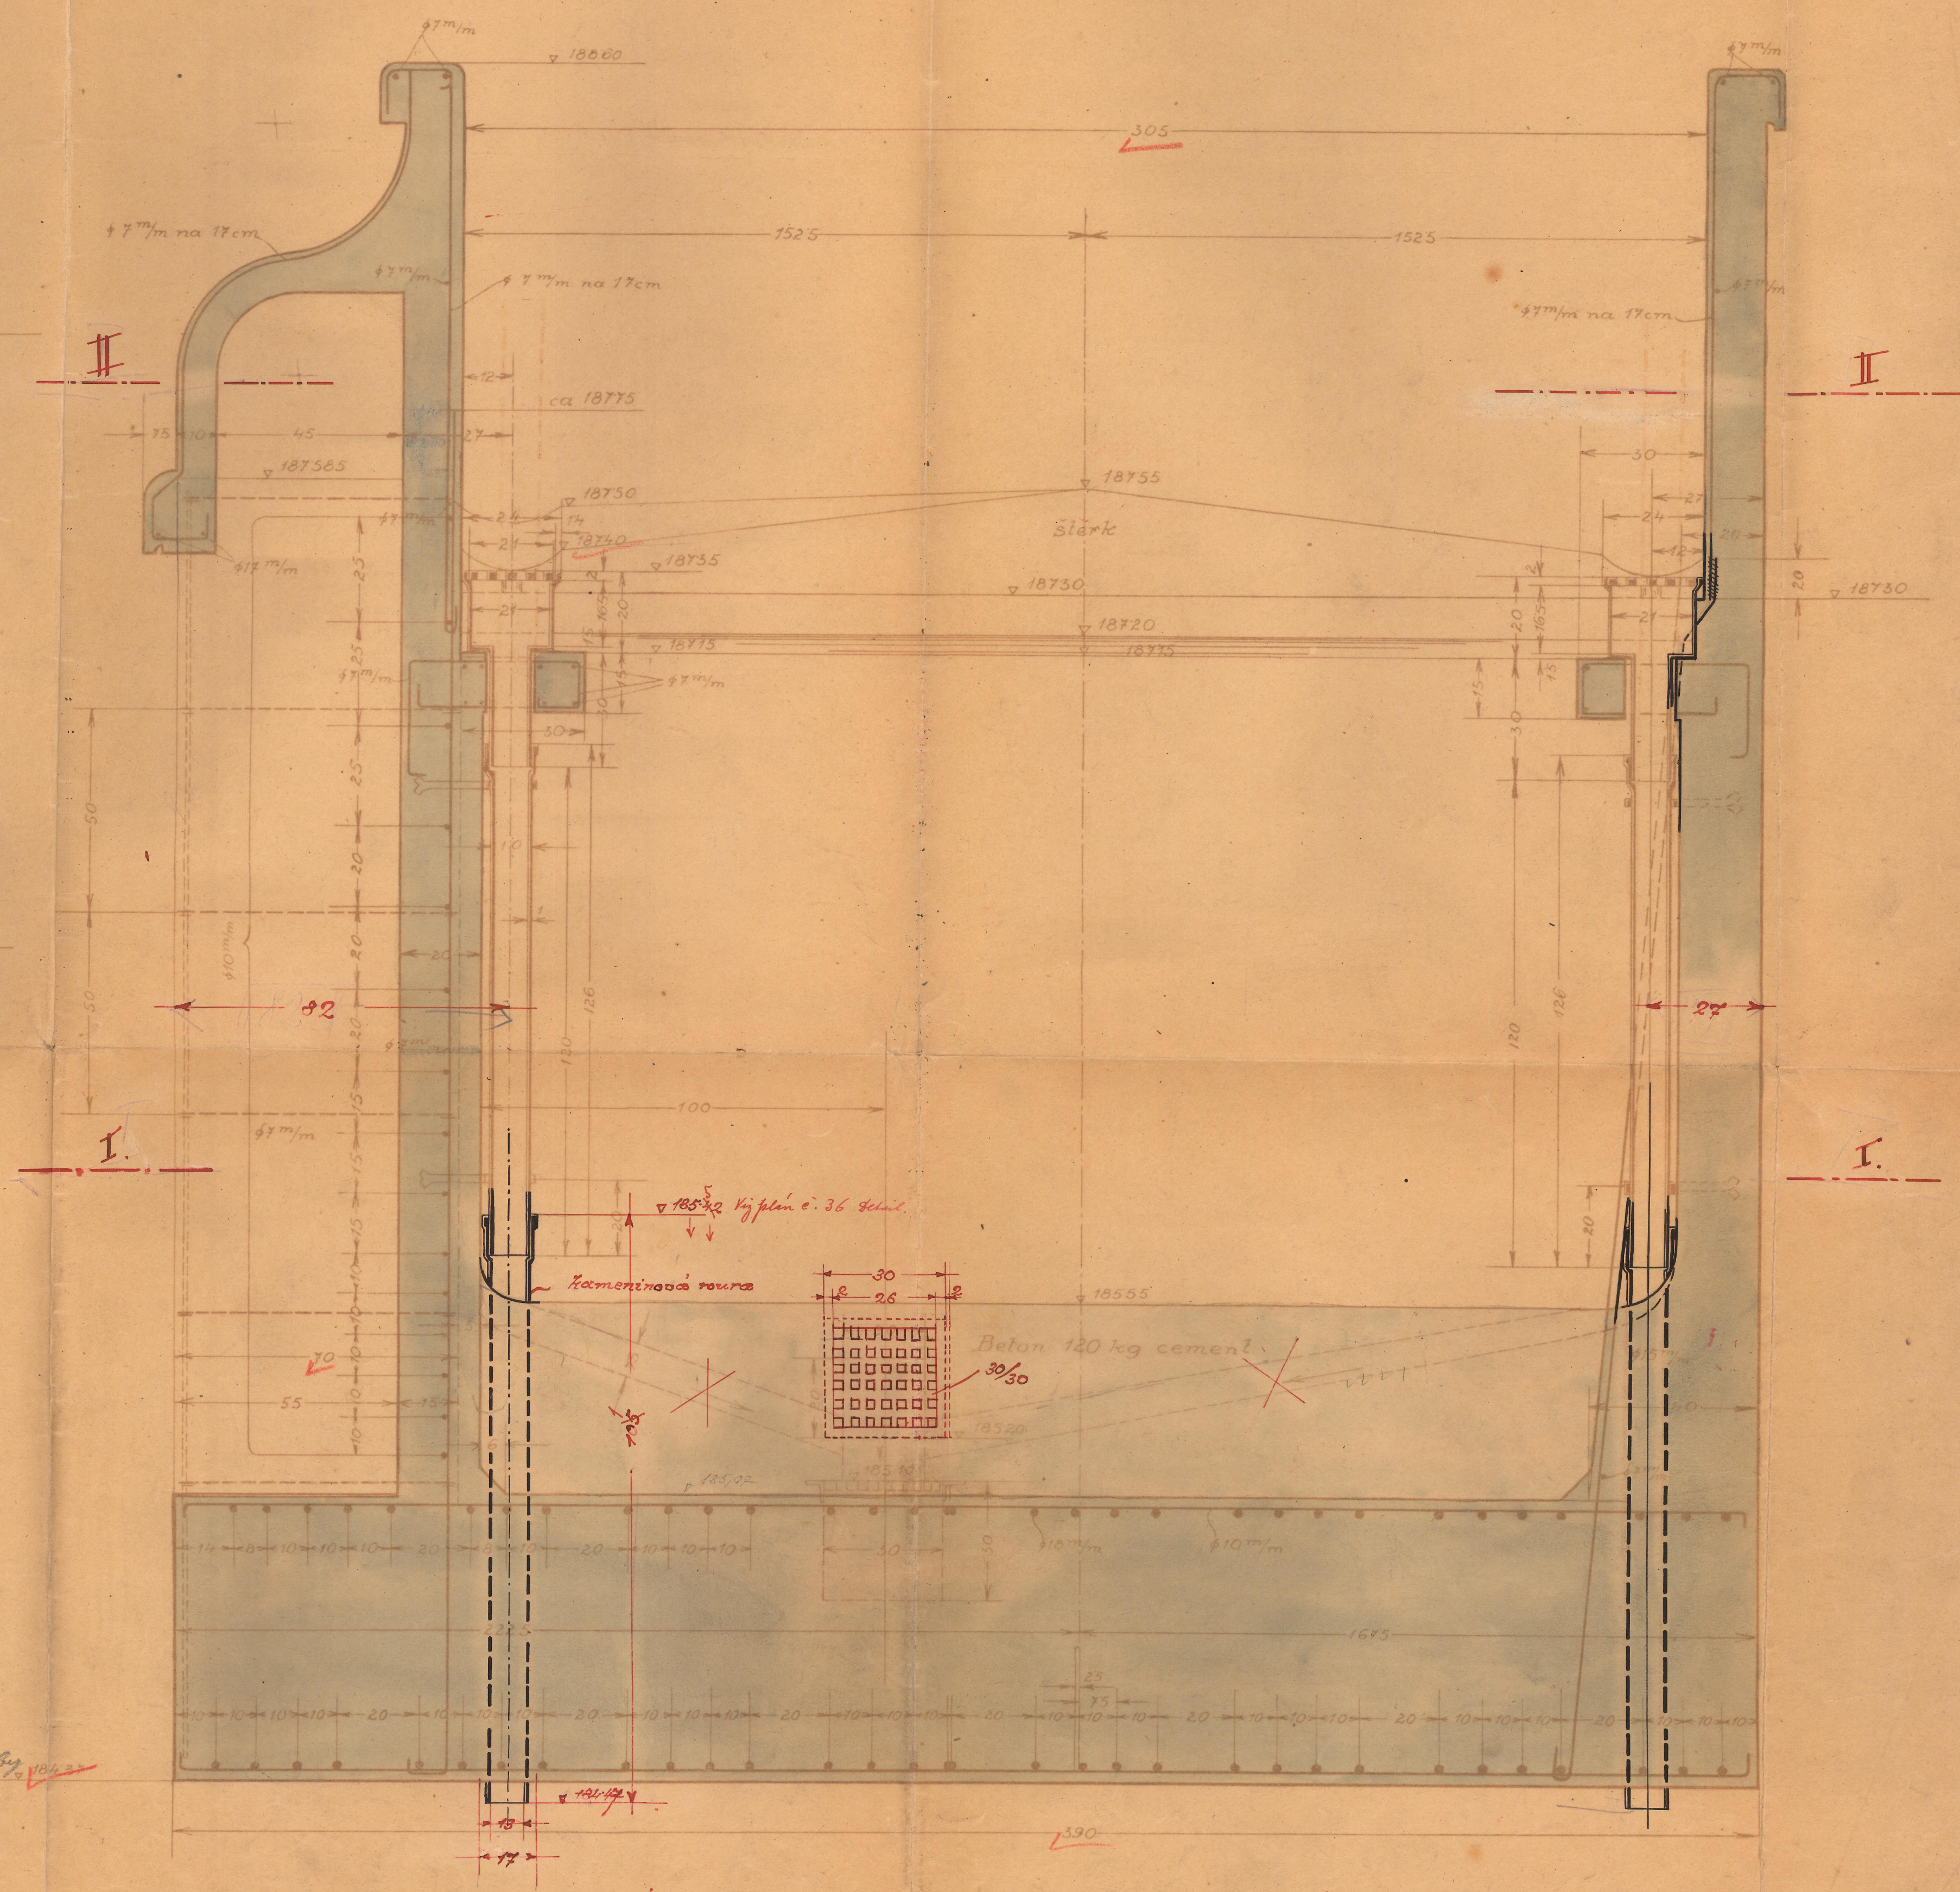


ŘEZ I-I

1:25

ŘEZ II-II

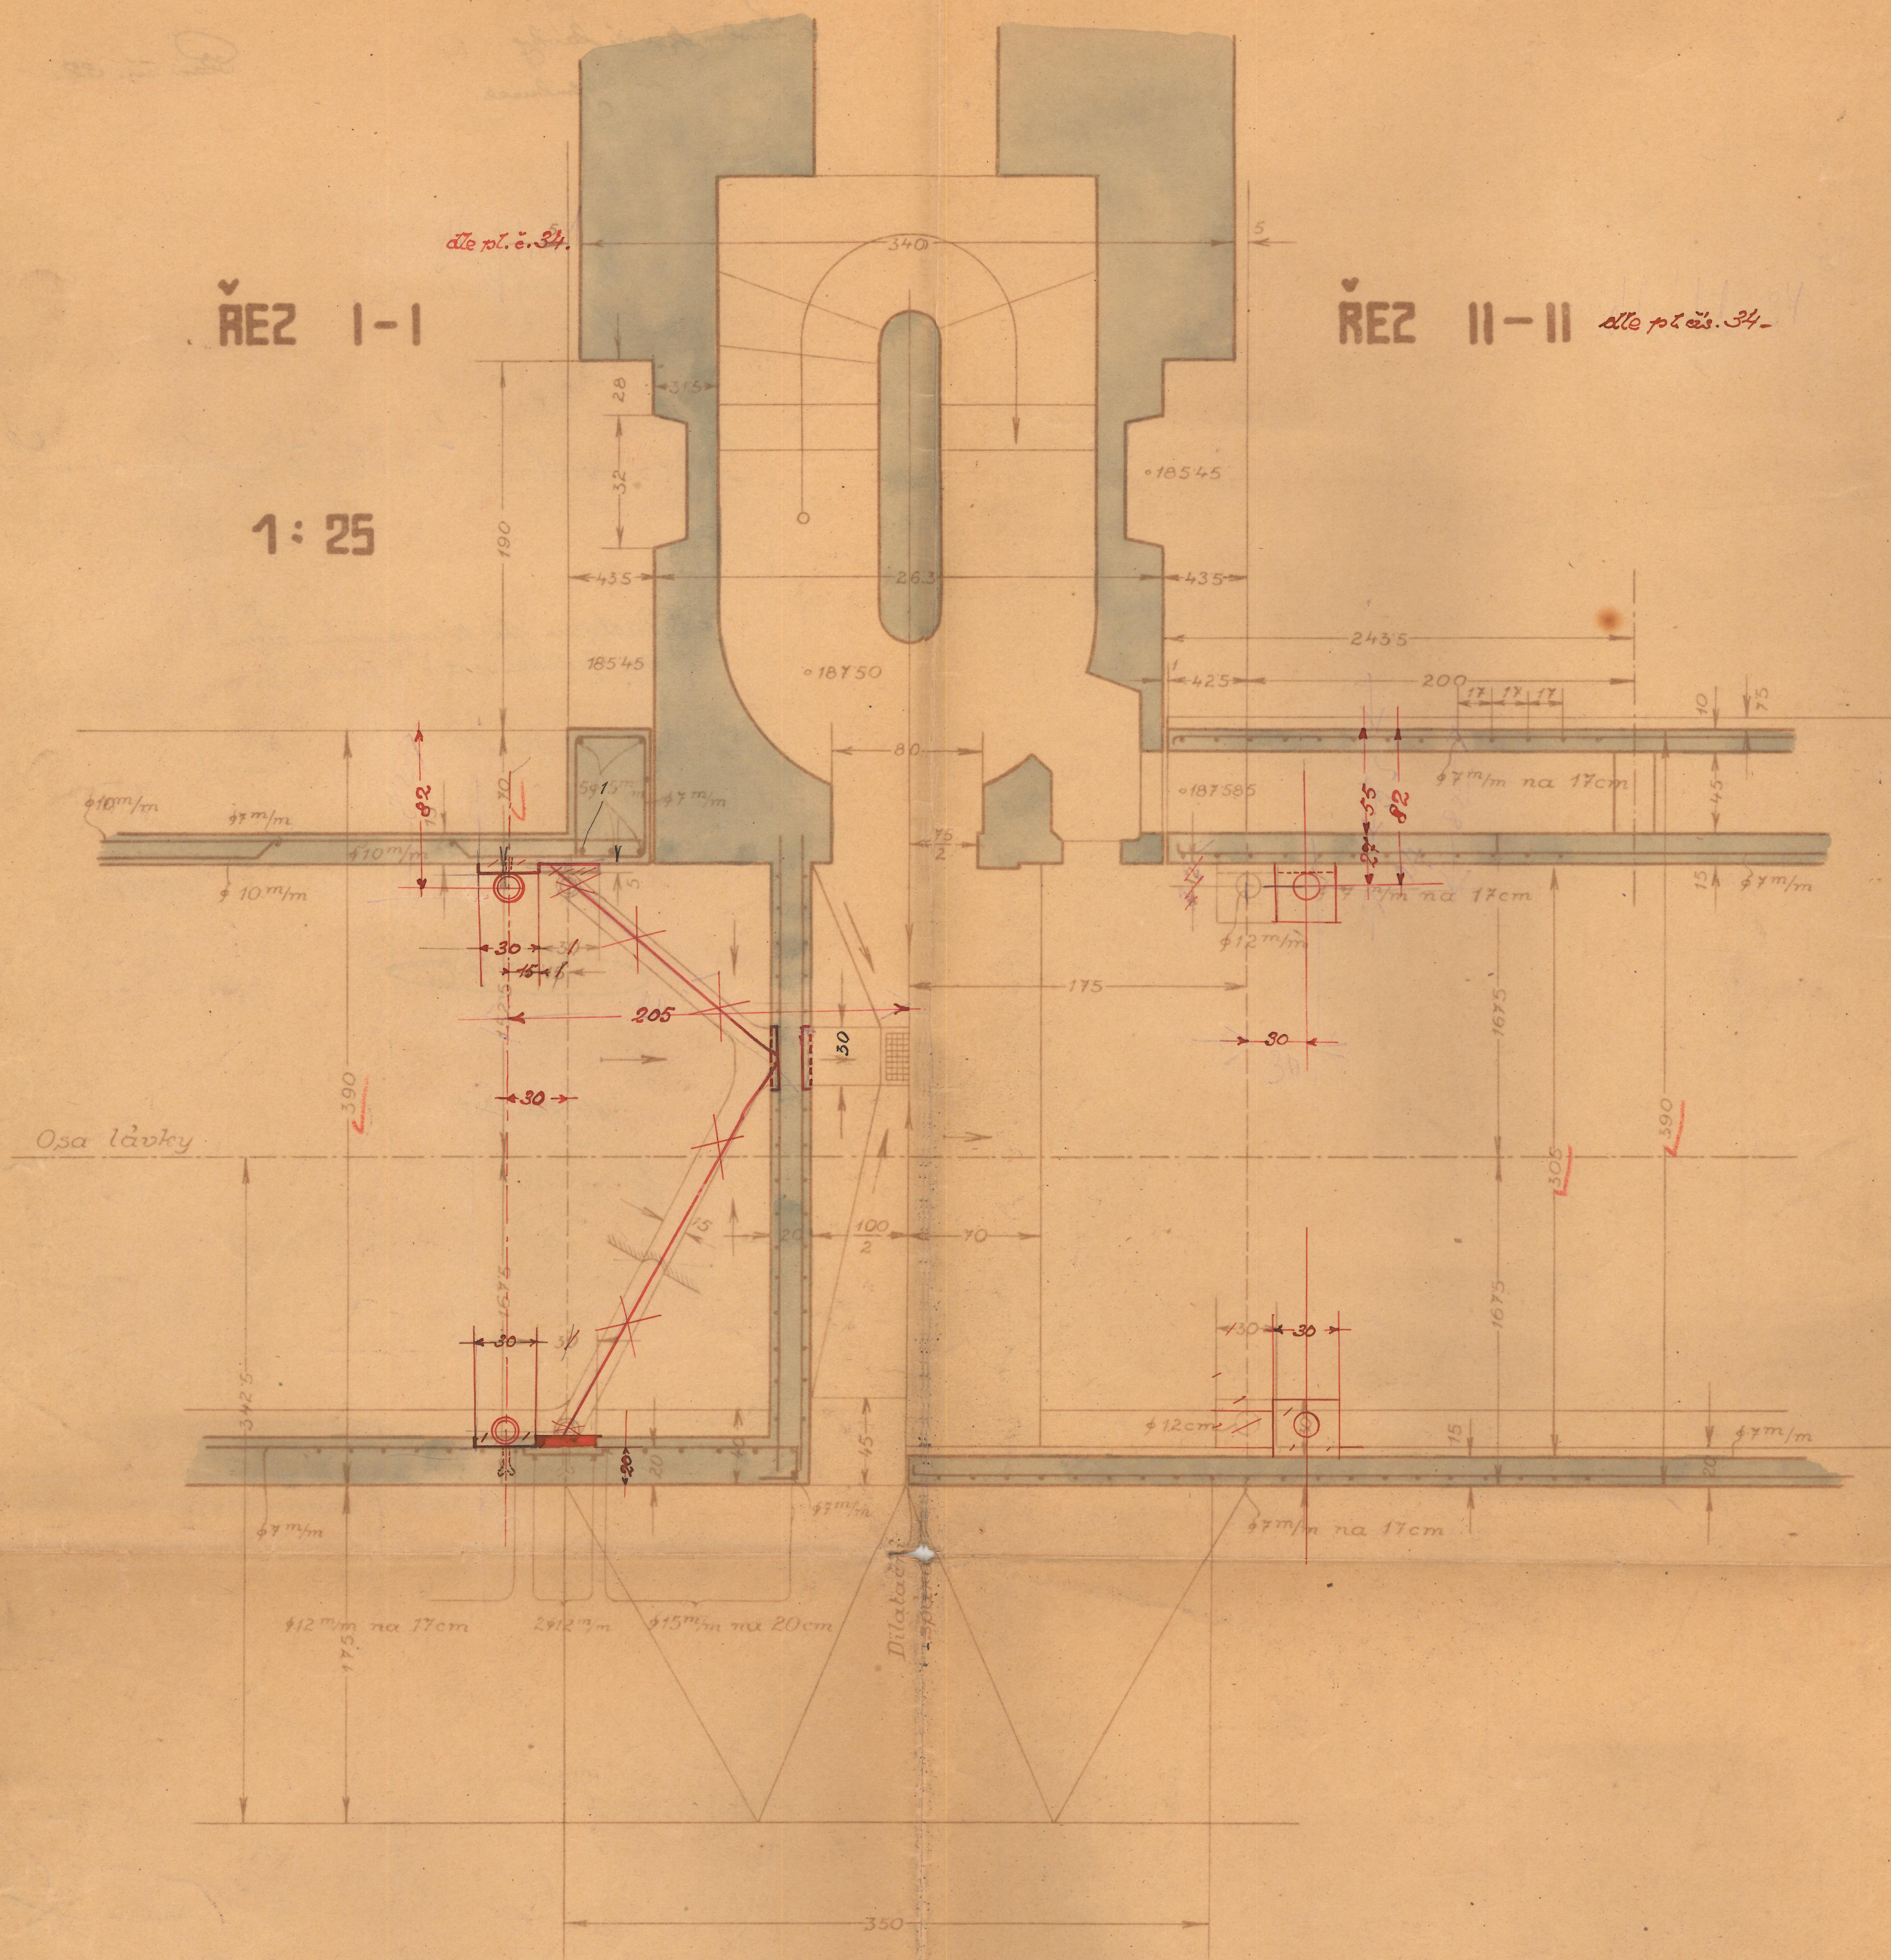

JEZ A LÁVKA V NYMBURCE.

V PRAZE V SRPNU 1918.

TECHNICKÁ KANCELÁŘ  
KAREL HERZÁN,  
DR. INŽ. STAV. INŽENÝR  
PODNIKATELSTVÍ STAVEB.

*Janek Blumby*