

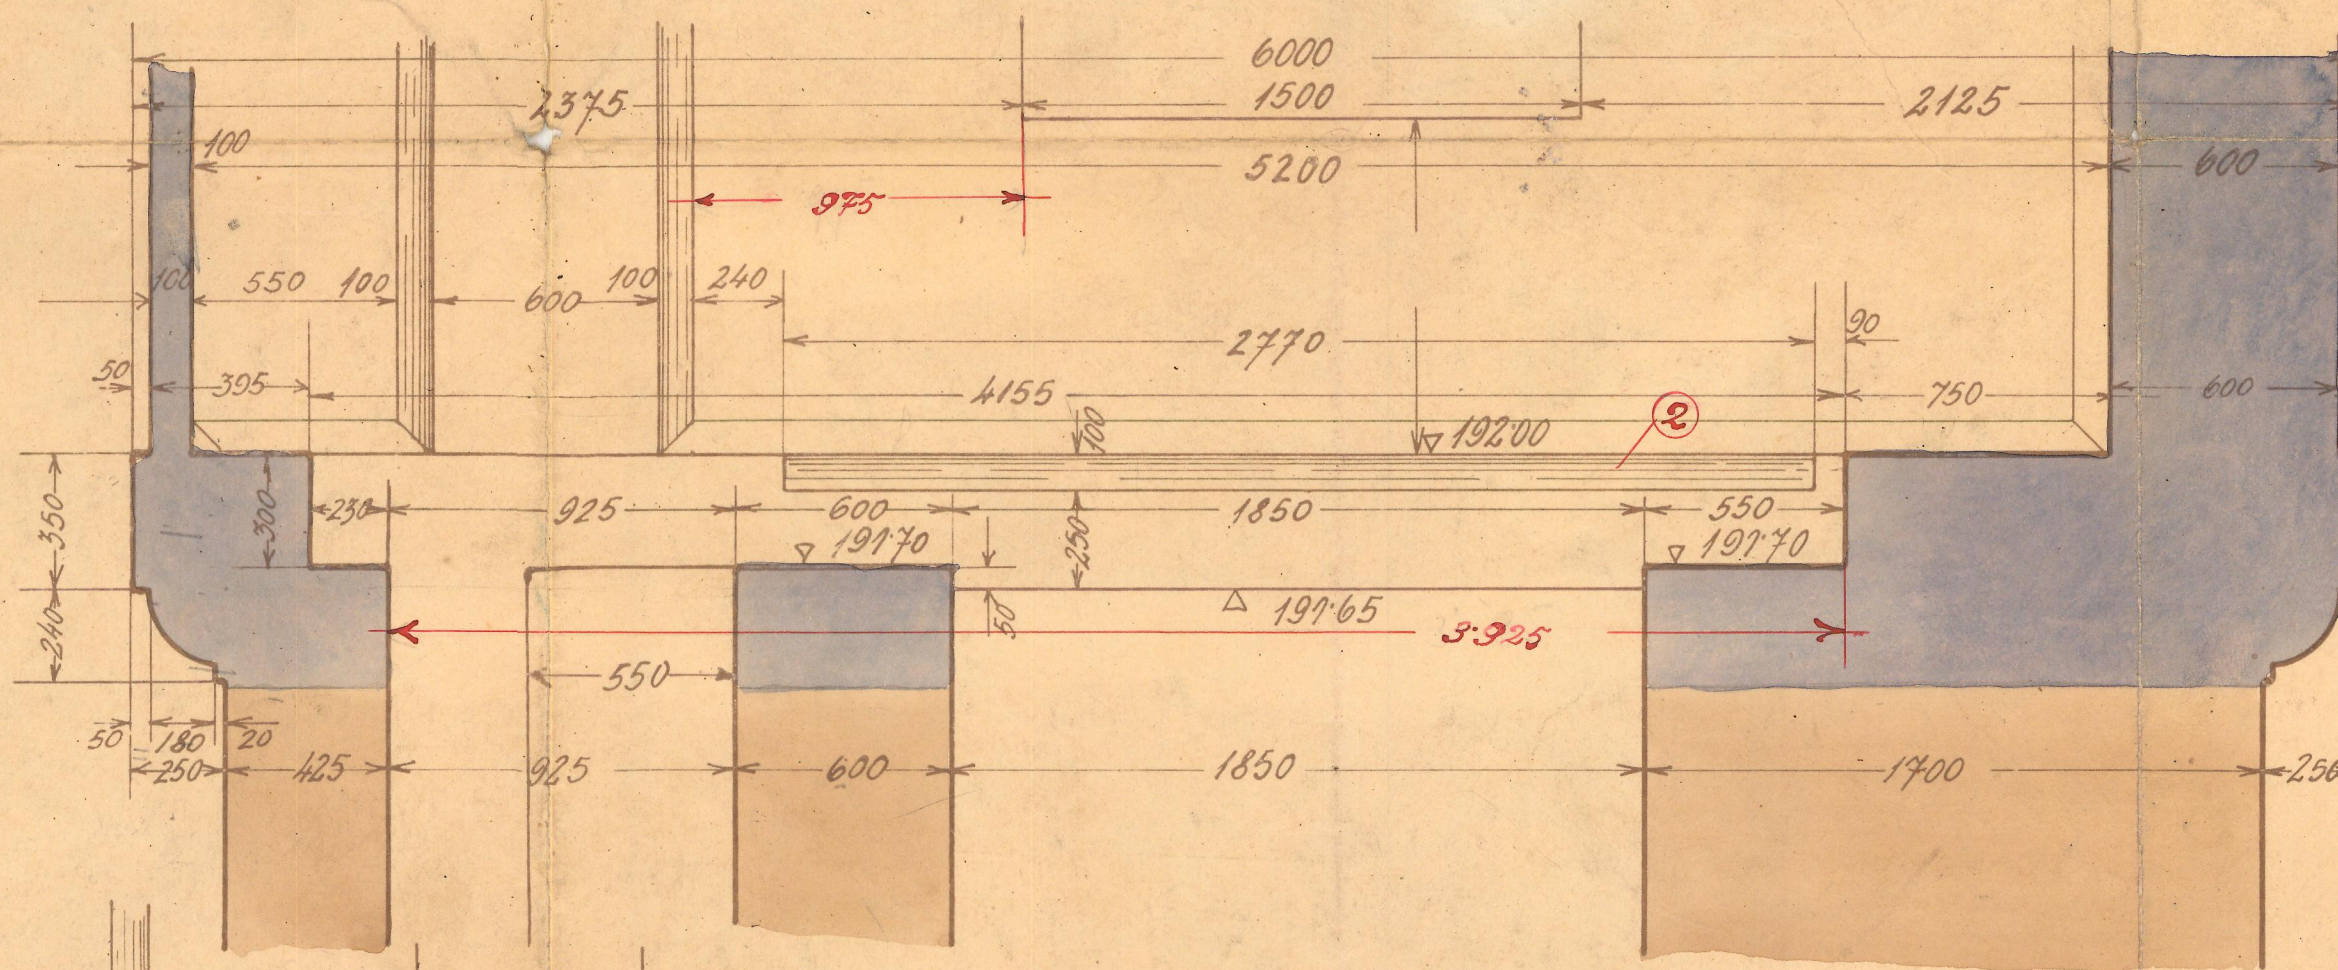
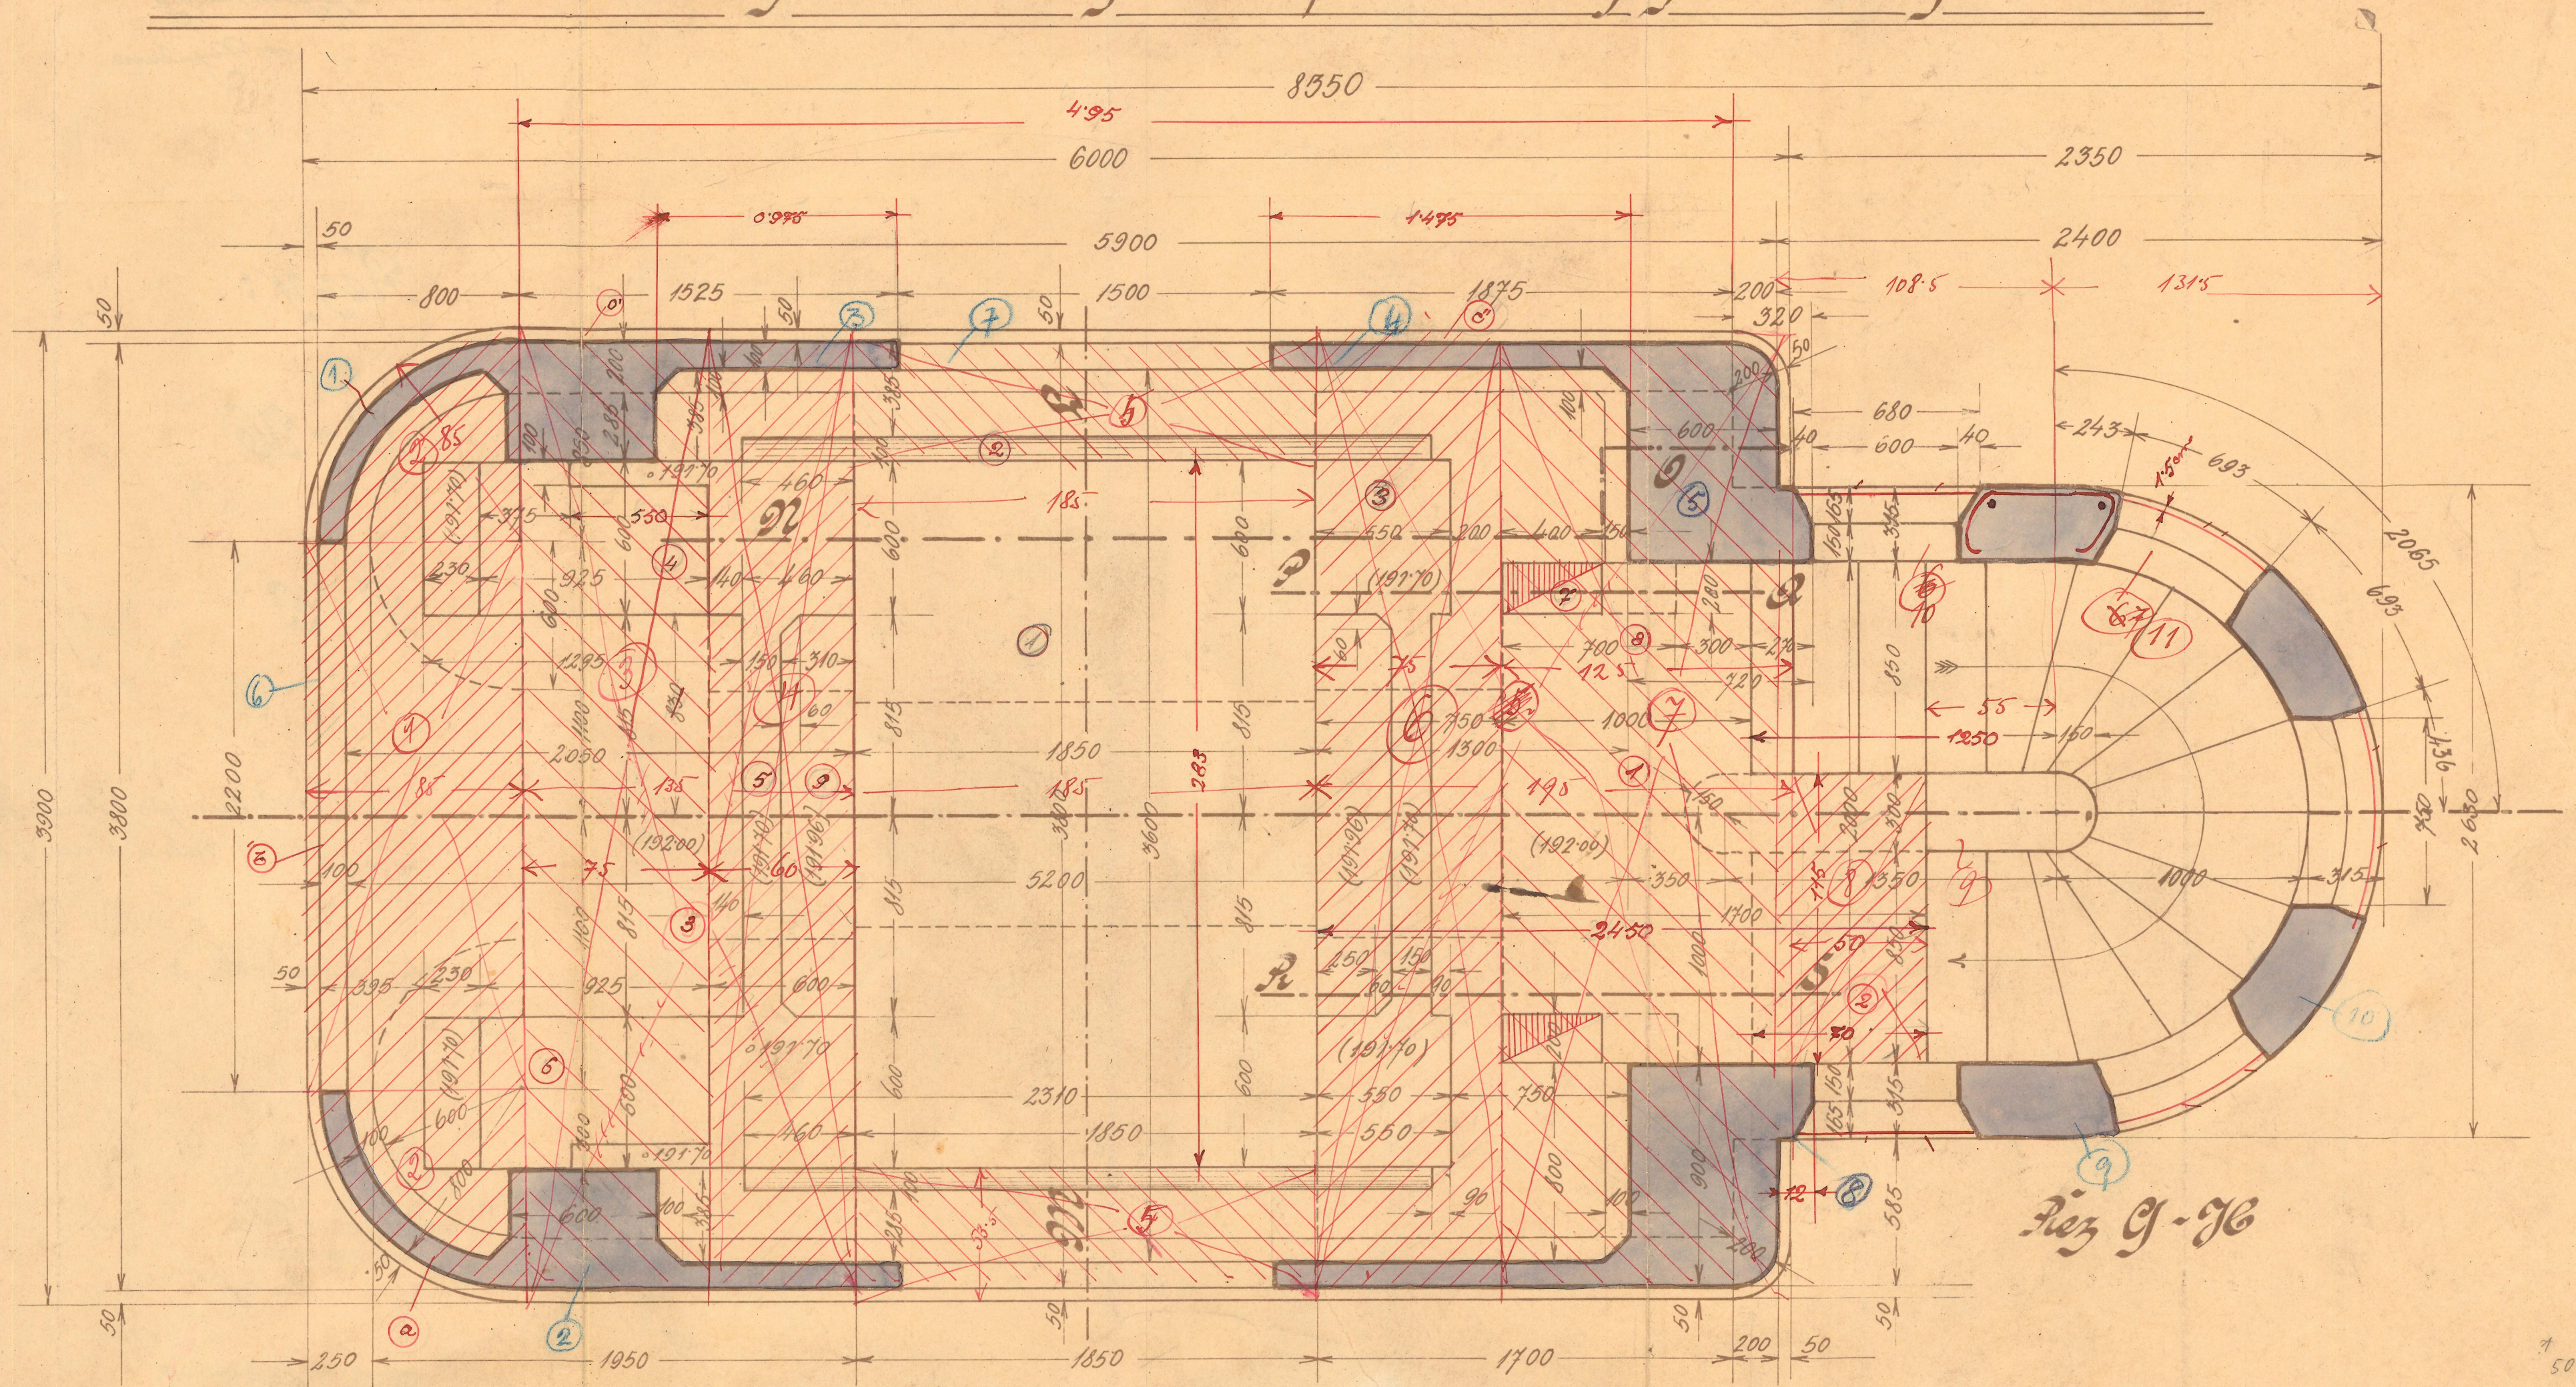


= Belonové náslavky = a = budky = na = piliřích = jezu = v = Bymburce =

7.

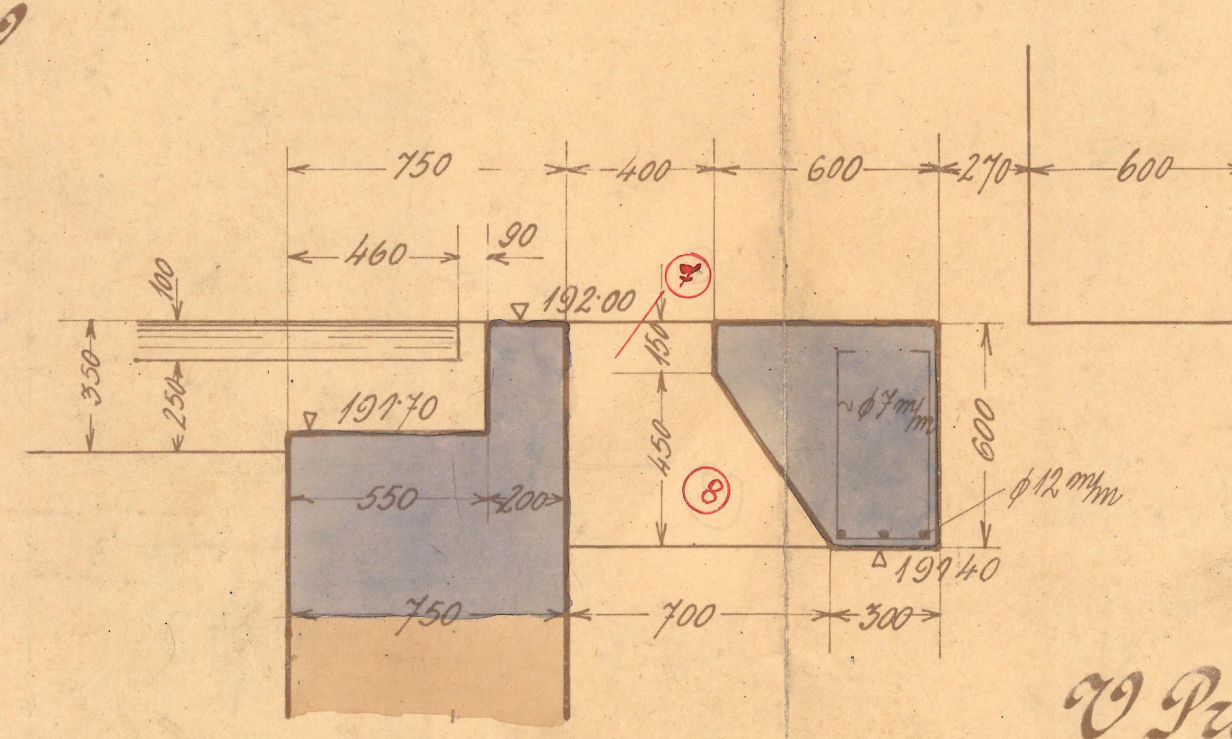

Měřítko 1:20

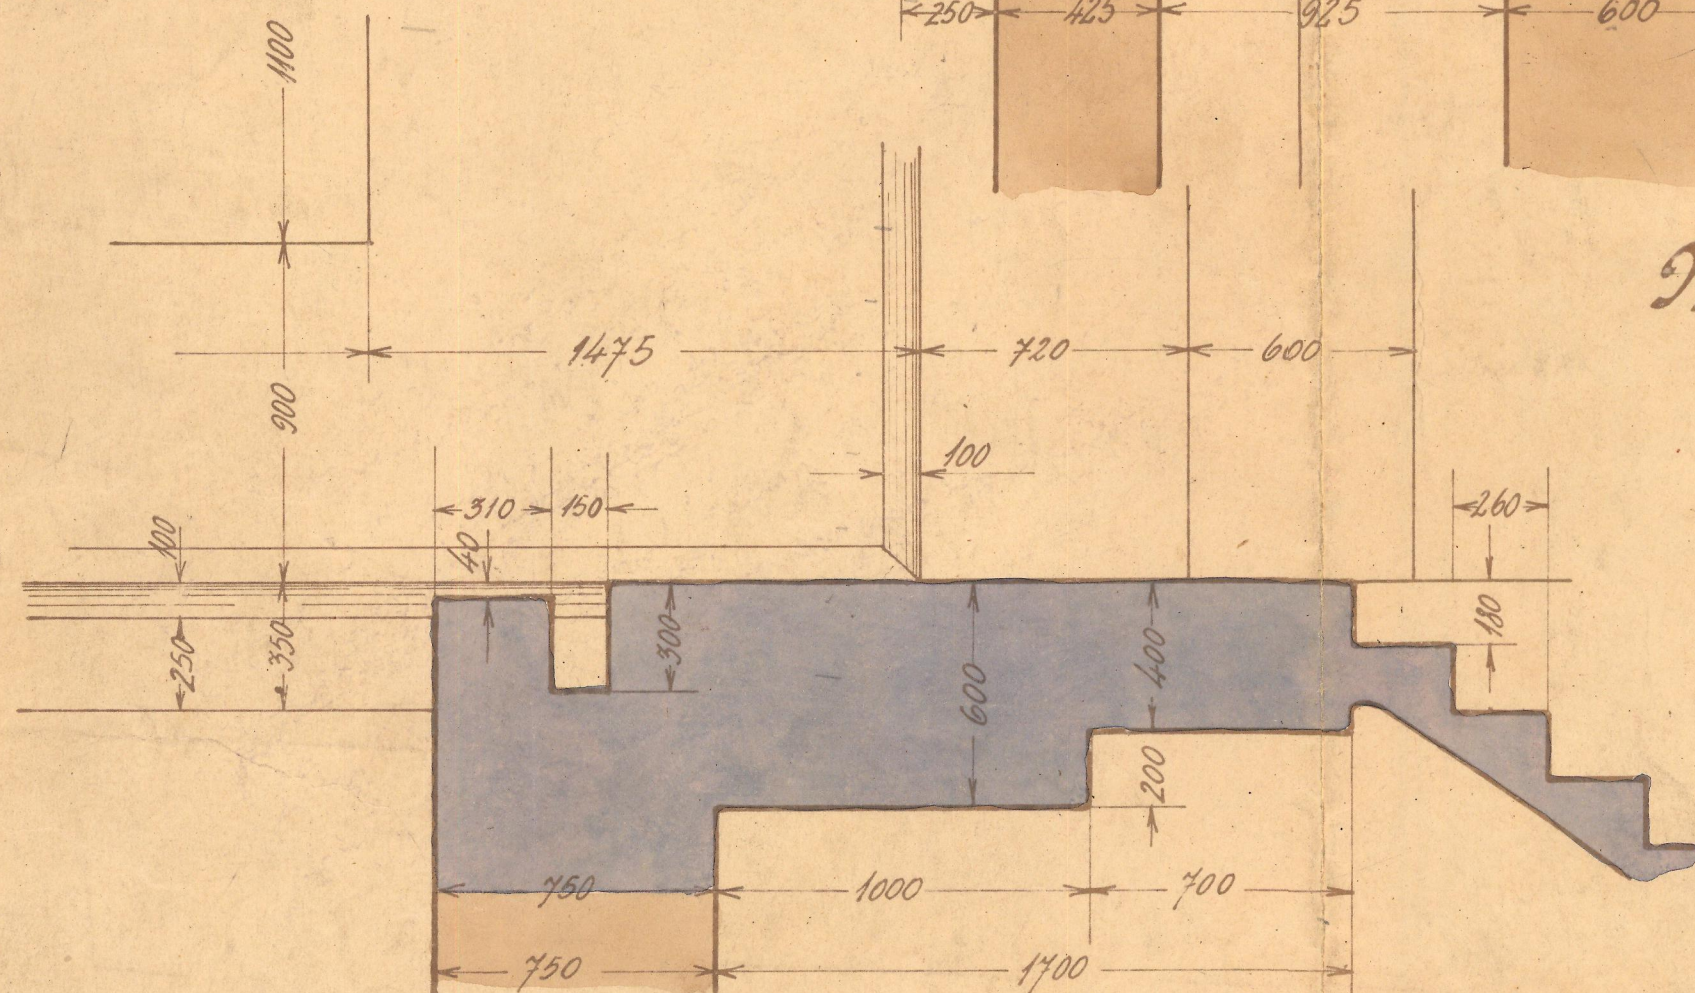

V Praze v dubnu 1917.