




VTOKOVÝ OBJEKT MVE - STAVEBNÍ ÚPRAVY
M 1:50

PŮVODNÍ VÝŠKOVÉ OSAZENÍ ČISTÍČHO STROJE

NOVÉ VÝŠKOVÉ OSAZENÍ ČISTIČÍHO STROJE, POTRUBÍ PRO SNÍMÁNÍ HLADINY, PROPLACH

ŘEZ 1-1

ŘEZ 1-1

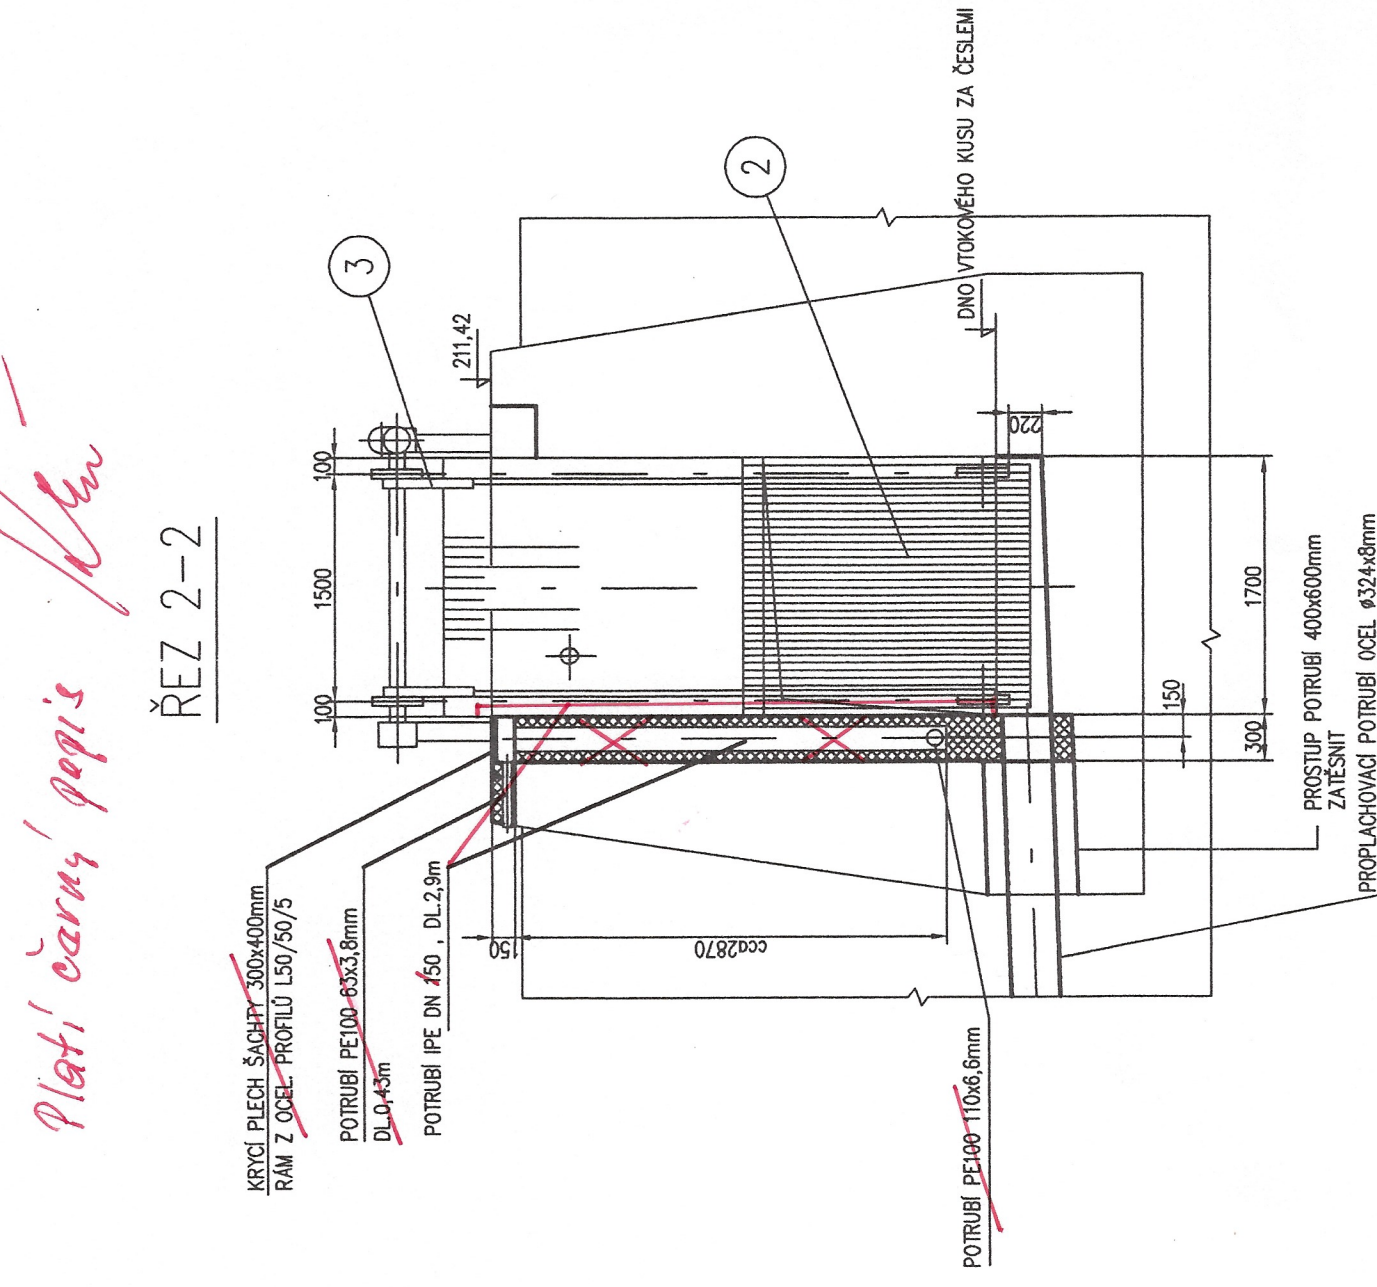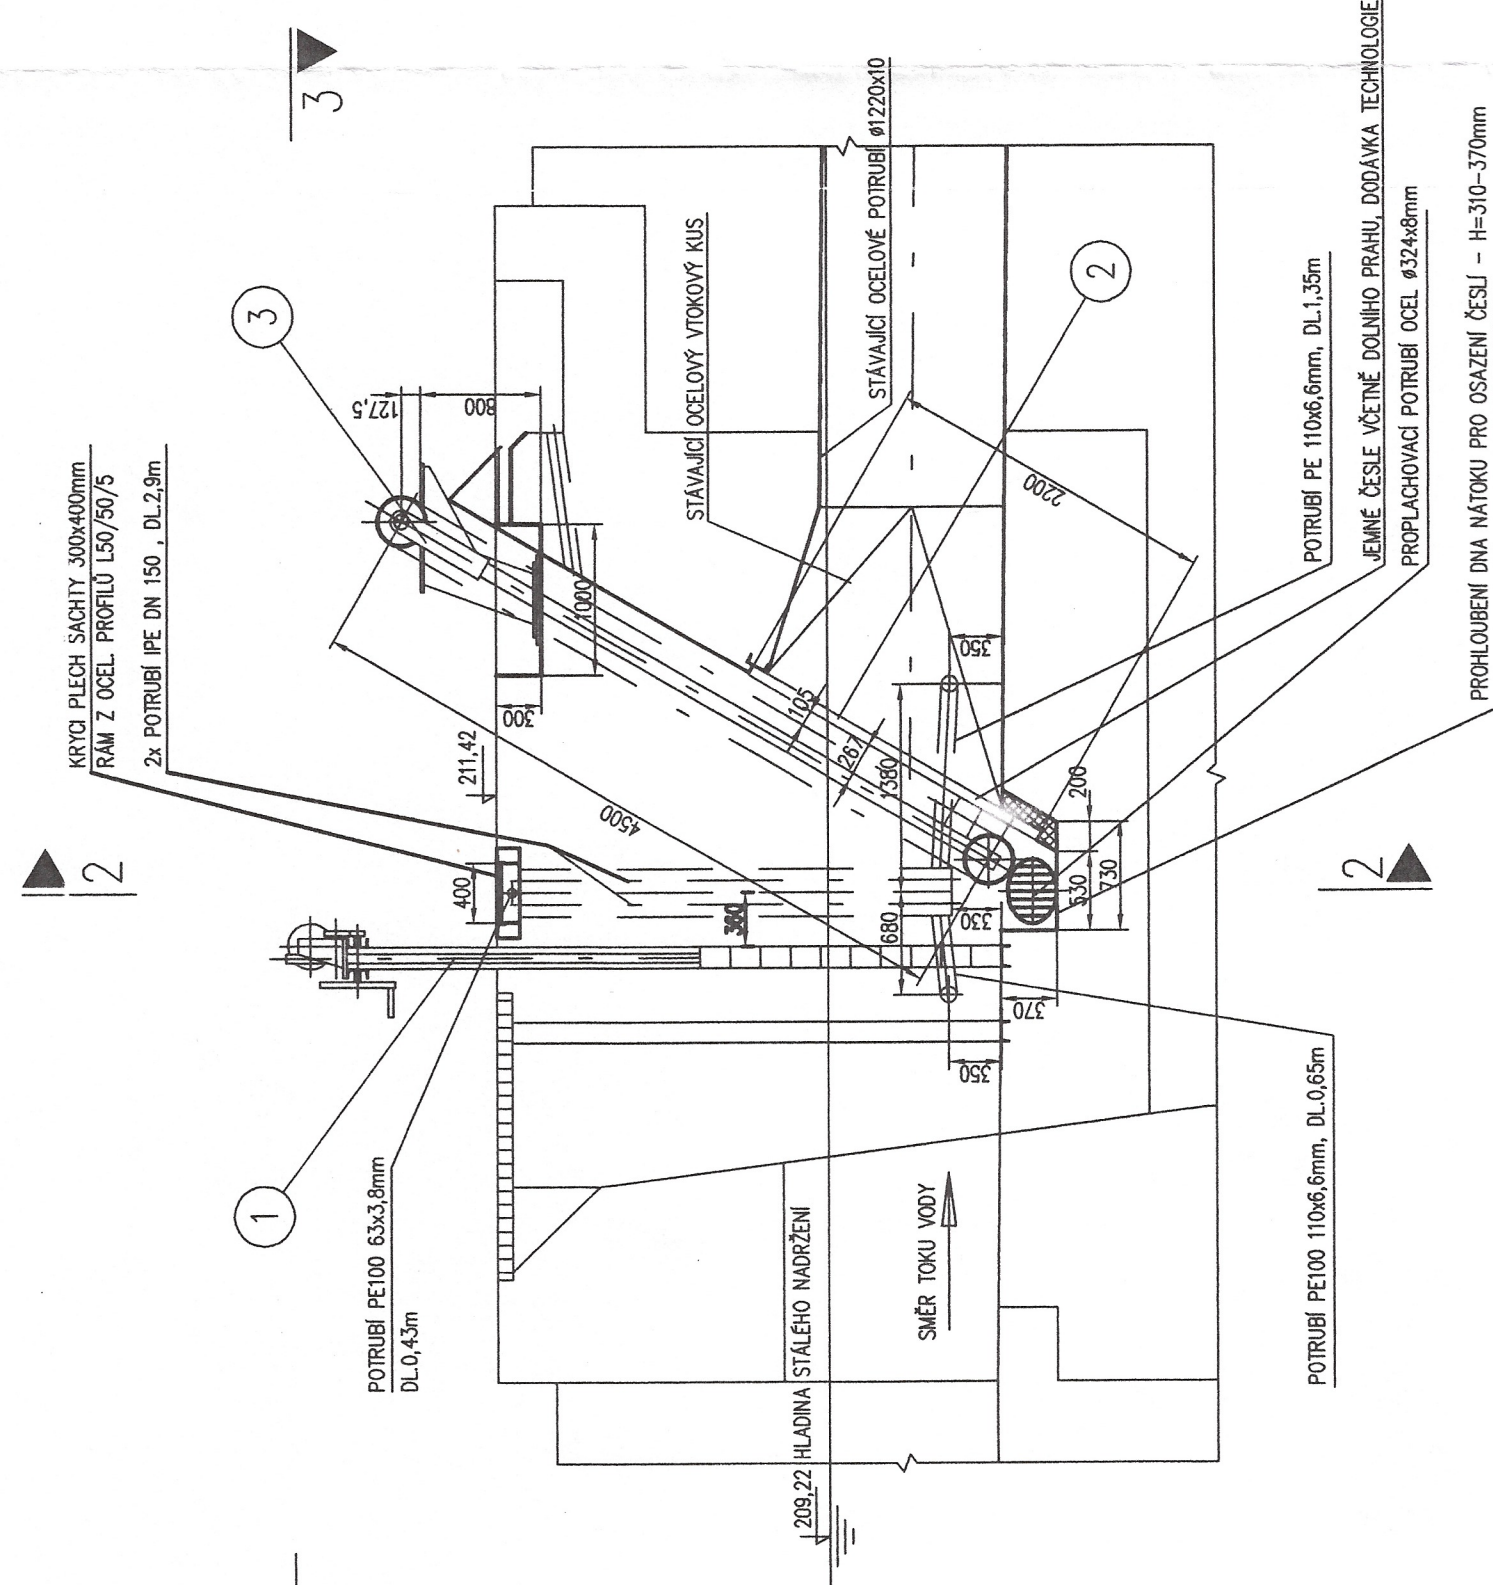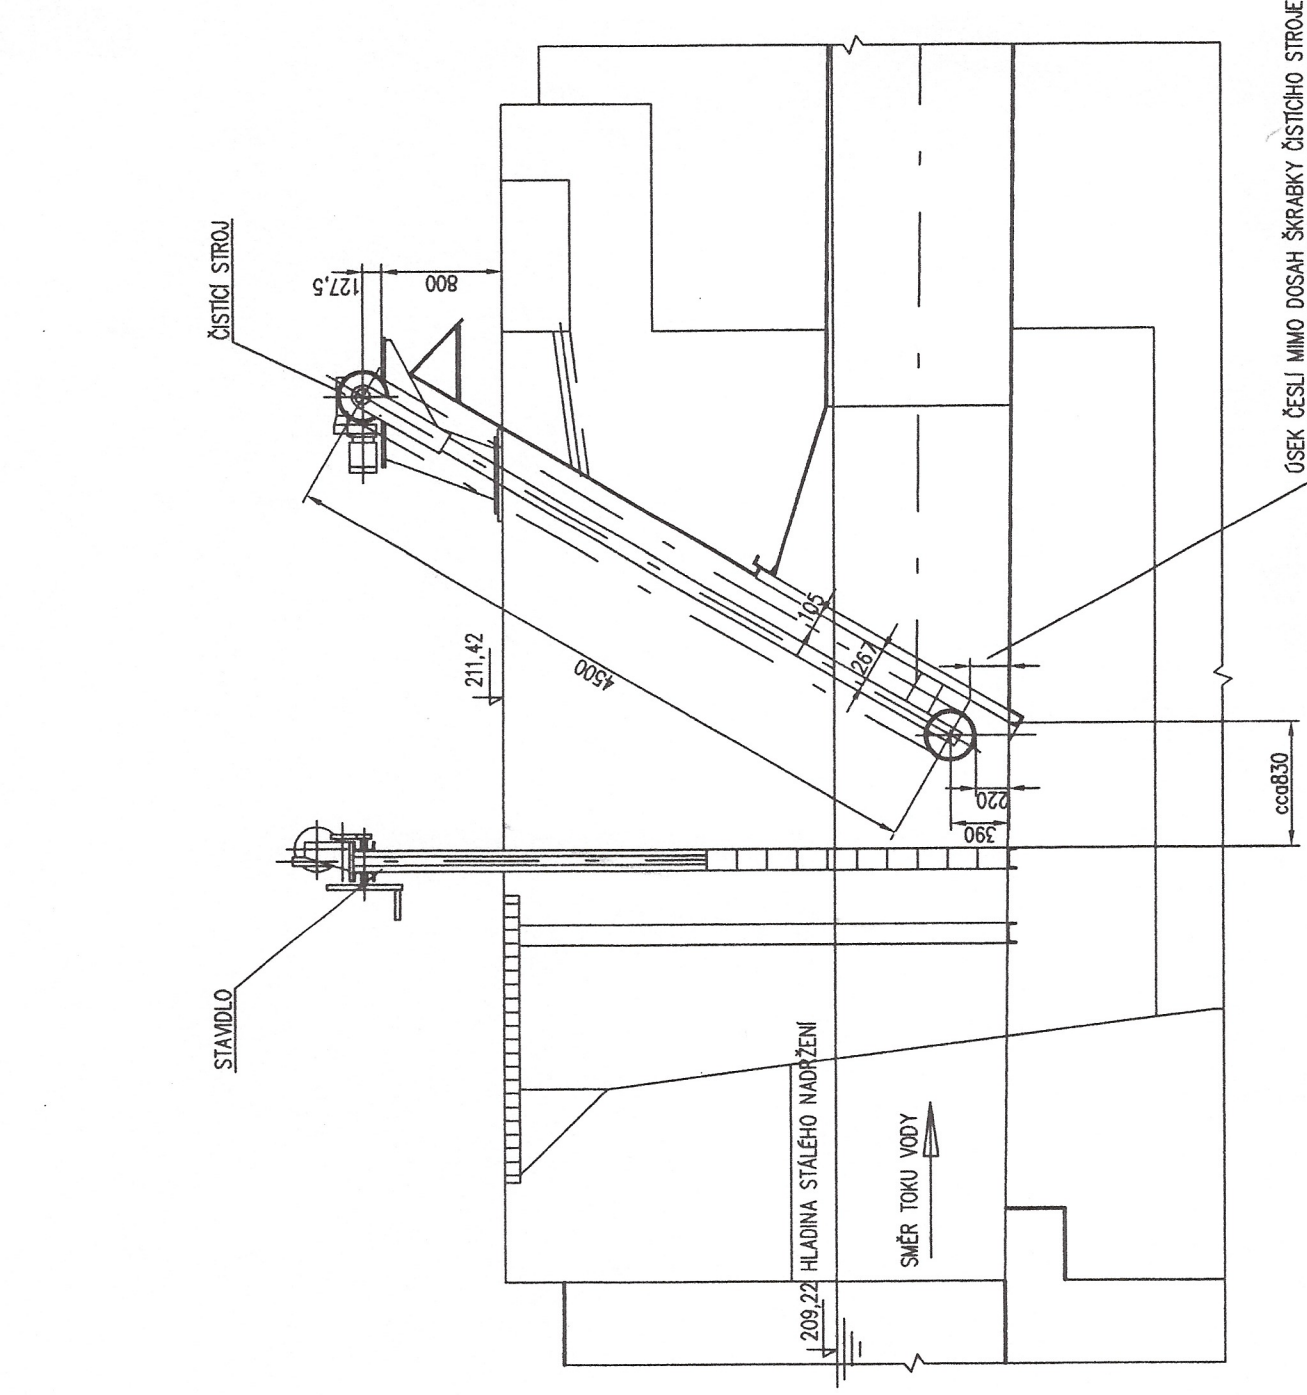


ŘEZ 2-2

KRYC PLECH ŠACHTY 300x400mm
RAM Z OCIEŁ PROFILU L50/50/5

Platí černý popis

[illegible]




LEGENDA TECHNOLOGICKÉHO ZAŘÍZENÍ

- 1 - STAVIDLO NA VTOKU
- 2 - JEMNÉ ČESLICE
- 3 - ČISTÍCÍ STROJ JEMNÝCH ČESLIC

STAVEBNÍ PŘÍPRAVENOST PRO NOVÉ OSAZENÍ ČISTÍČÍHO STROJE, ČESLÍ A POTRUBÍ PRO SNÍMÁNÍ HLADIN

ŘEZ 1-1

ŘEZ 3-3

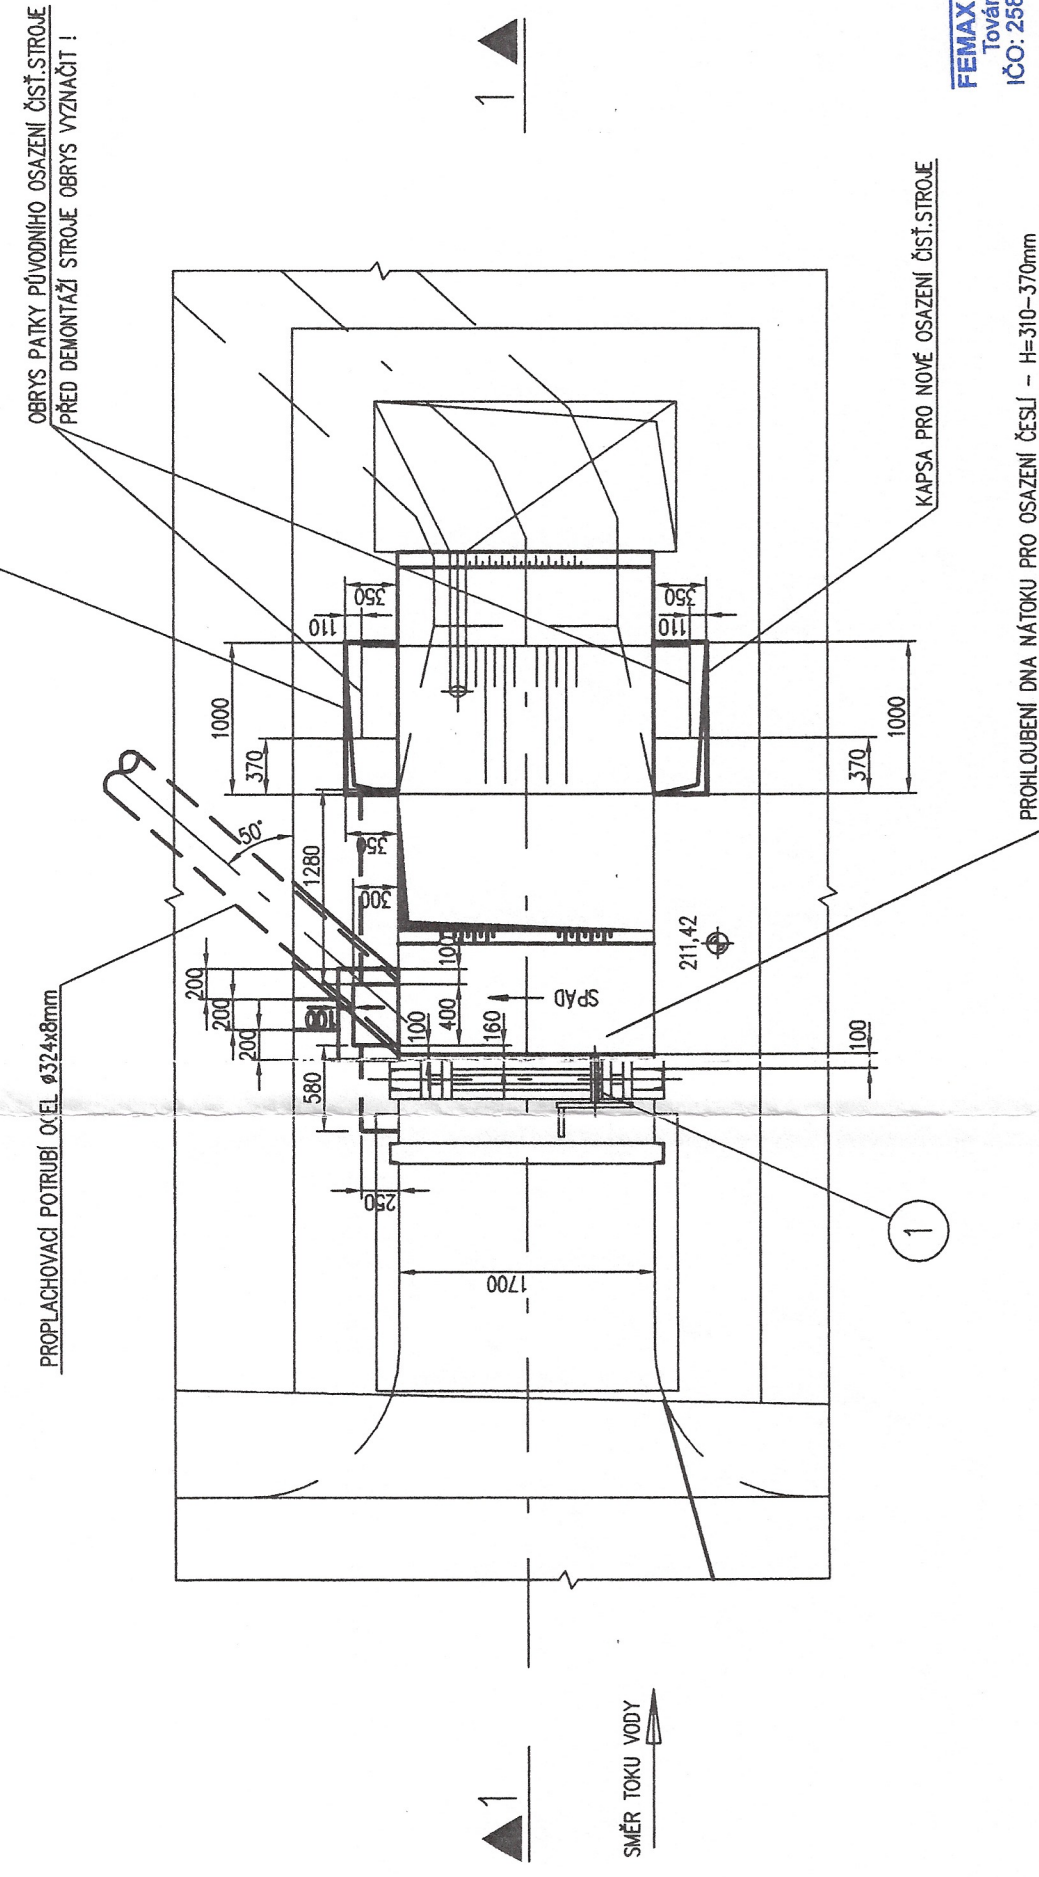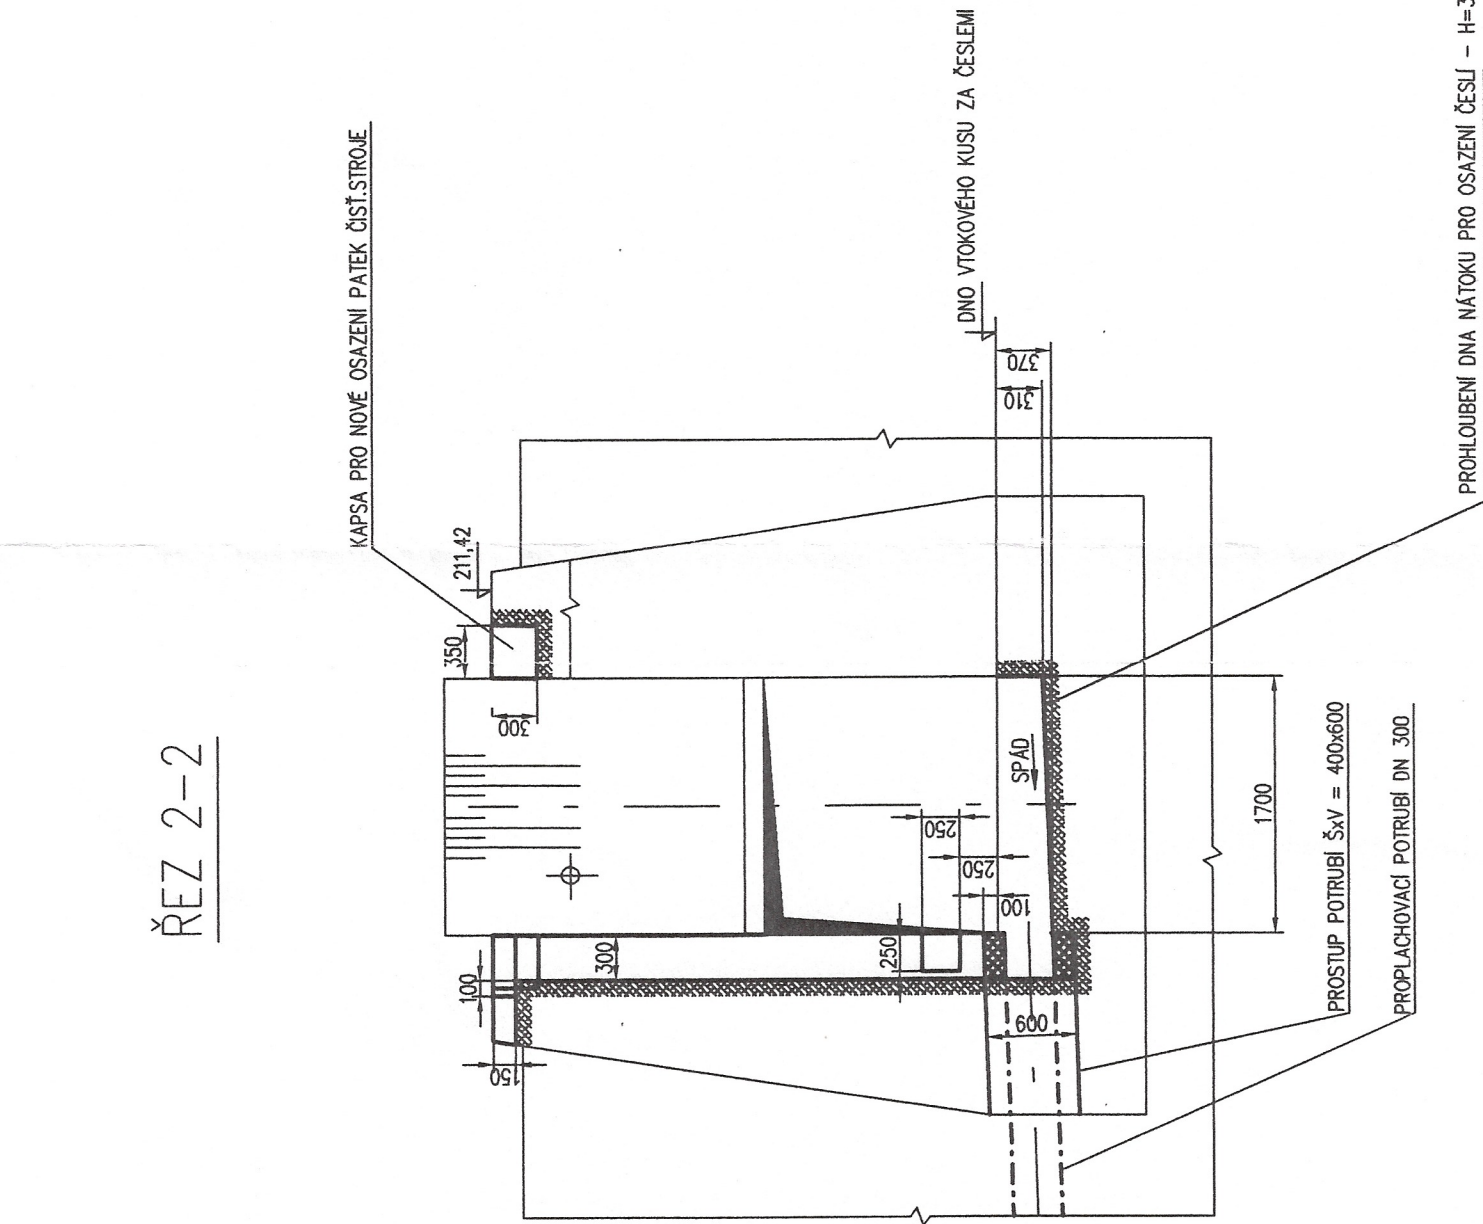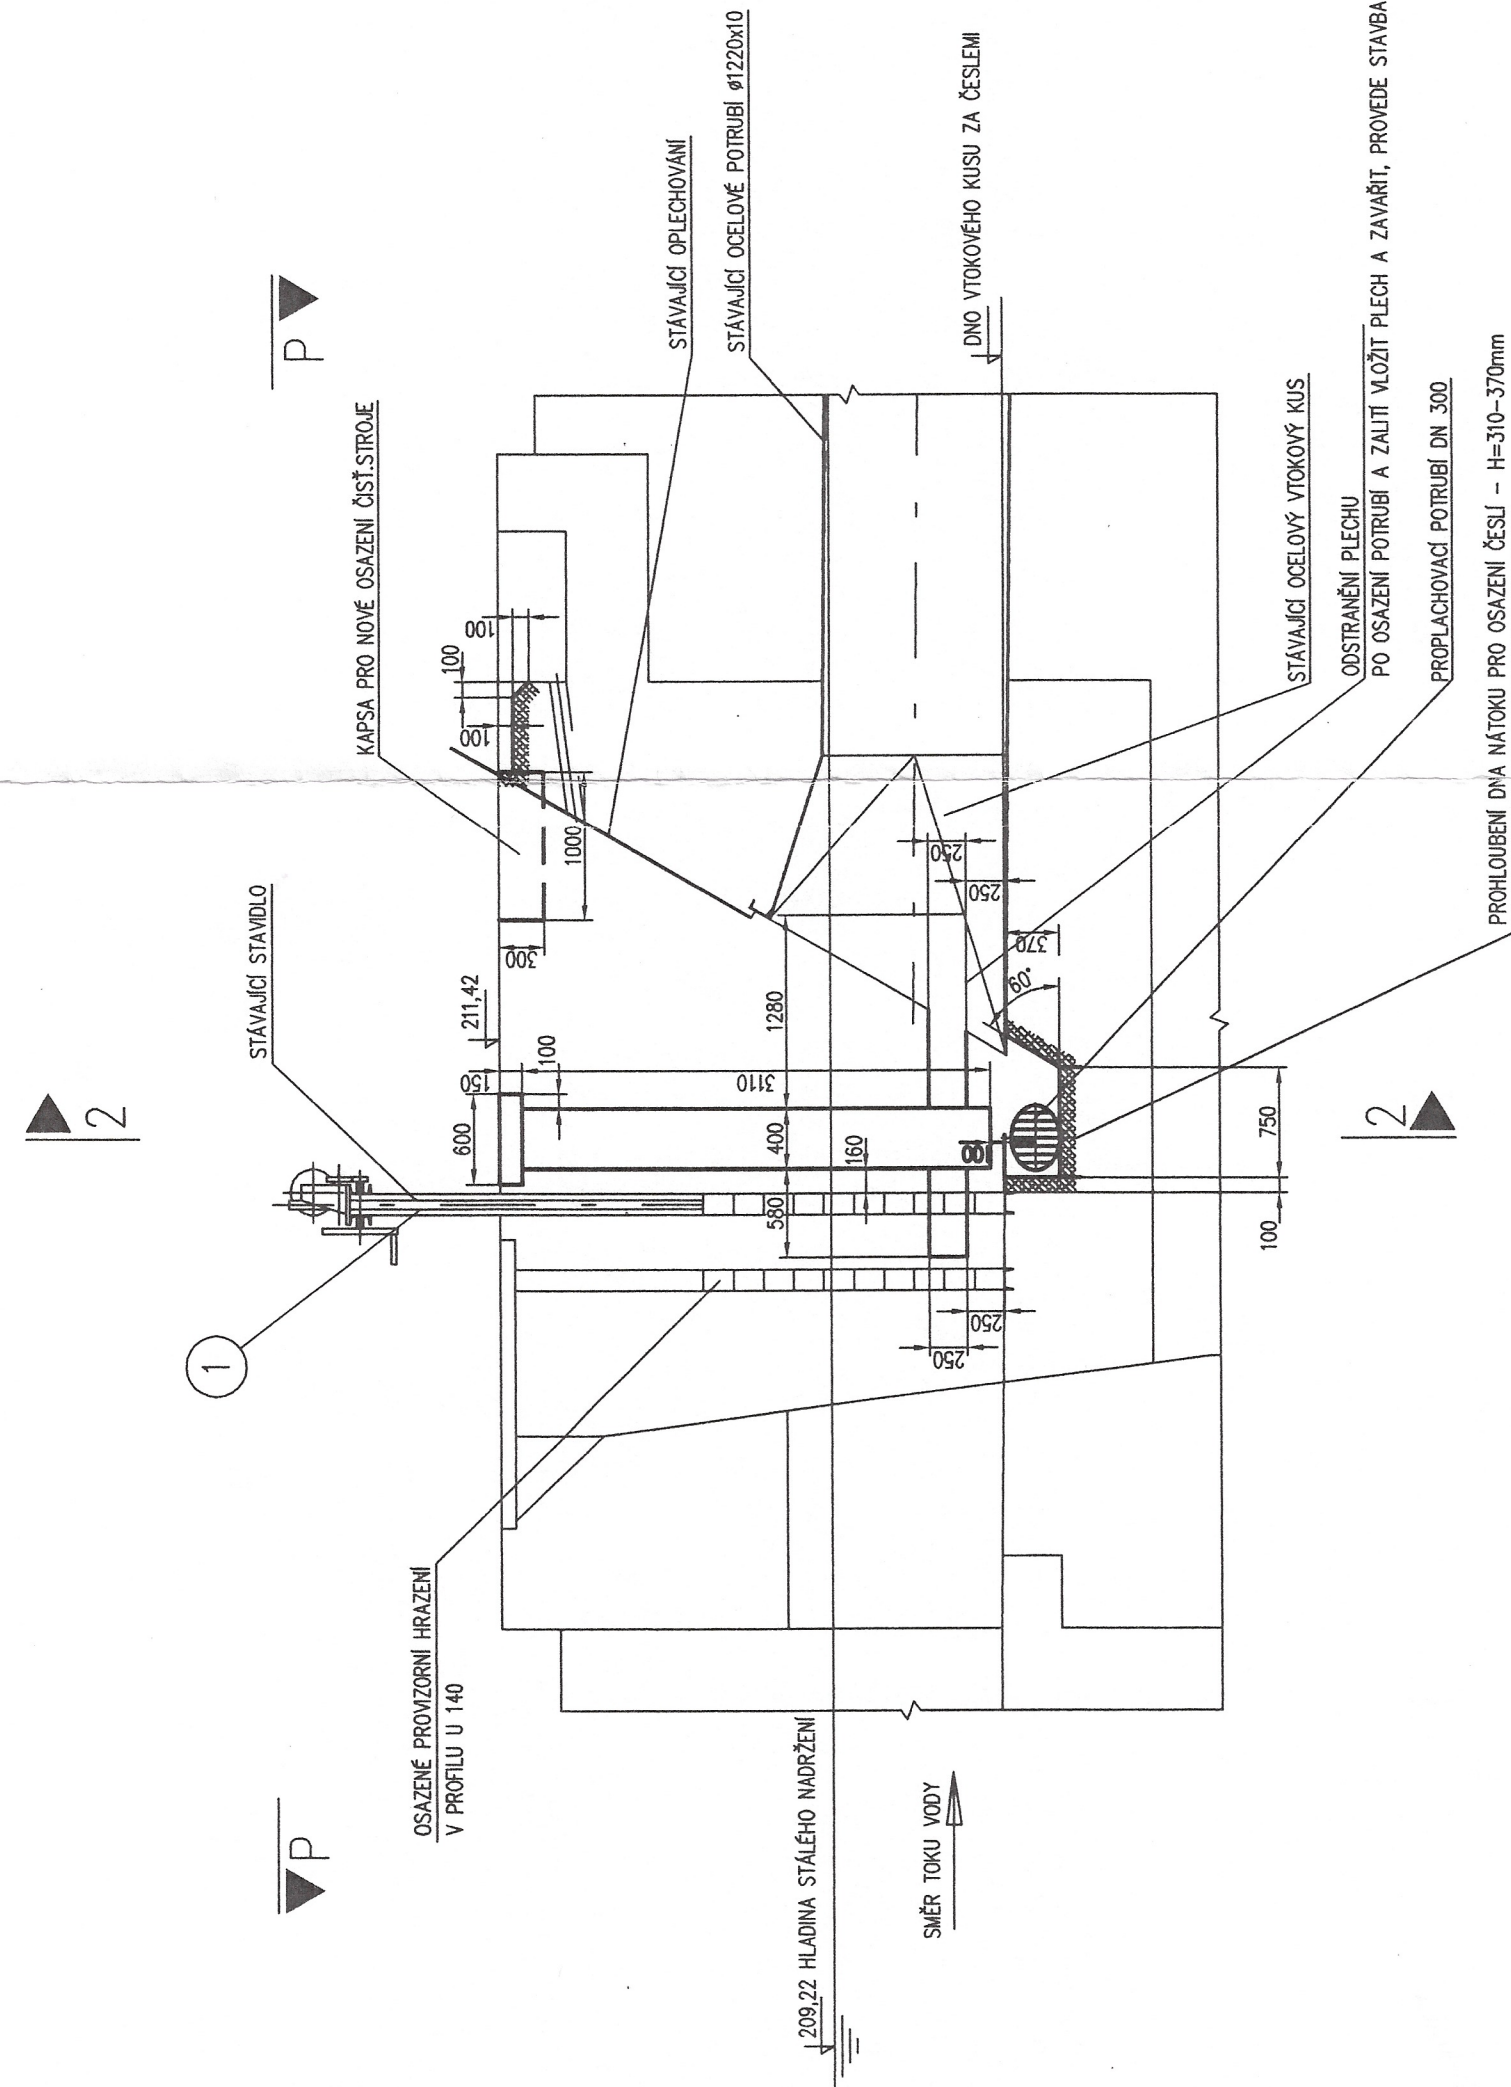


Technica
engineering

FEMAX - ENGINEERING, s.r.o.
Tovární 605, 753 01 Hranice
IČO: 25835319 DIČ: CZ25835319

Dokumentace skutečného provedení

Podpis: 

五

KRESLIL	VYPRACOVAL	ZOOP. PROJEKTANT	VED. PROJEKTANT	VH atelier – <i>spol. s r.o.</i> KOTLÁŘSKÁ 50, 602 00 BRNO Tel. 541240020-22; 61 49437267
Designlet 450C	Ing. Miroslav Kráma	Ing. Pospíšil Ivo	Ing. Pospíšil Ivo	
		<i>iv. Pospíšil</i>		
NADR. ÚRAD	Uherský Brod	MÍSTO	Uherský Brod	
INVESTOR	Povodí Moravy, s.p.	Dřevěná 11,	601 75 Brno	
AKCE	MYE OLŠAVA – JEZ TĚŠOV STAVEBNÍ ČÁST			
OBJEKT				
OBSAH	VTKOVÝ OBJEKT MYE – STAVEBNÍ ÚPRAVY			
				ZAK.ČÍSLO 55/03 DATUM 08/2003 STUPEŇ PP FORMÁT B A4 MĚŘÍTKO 1 : 50 ARCH.ČÍSLO 55/03 PŘÍLOHA č. C.1