



SITUAČNÍ SCHEMA

skutečného provedení stavby


STAVBA :

Objekt :

Úsek :

Vesecký rybník, provizorní zajištění hráze

štětové stěny

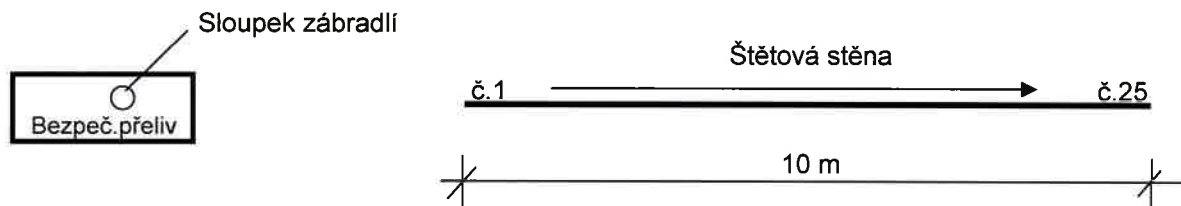


Štětovnice č.1 je osazena 27,35 m od sloupku zábradlí na bezp.přelivu hráze.
Osa štětové stěny je ve vzdálenosti 0,75 m od hrany asfaltového krytu vozovky na
na hrázi směrem k hladině rybníka.
Hlava štětové stěny je osazena 0,3m od povrchu asfaltového krytu vozovky

14.10.2014
Datum:

Otto Sedláček
stavbyvedoucí :

 **ZAKLÁDÁNÍ STAVEB**
ZAKLÁDÁNÍ STAVEB, a.s.
DOBRONICHA 1371
148 26 PRAHA 4

-80-

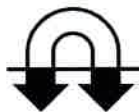

PROTOKOL BERANĚNÍ

 Stavba: **Vesecký rybník, provizorní zajištění hráze**

Objekt:

 Úsek: **štetové stěny**


 Objednatel: **Povodí Labe, s.p. závod Jablonec n./Nisou**


 Stavbyvedoucí: **Otto Sedláček**

poř. číslo	typ	celk. délka (m)	nezaber. délka (m)	zaber. hloubka (m)	hlava štět. dle PD	kóta hlavy	kóta paty		poznám.
1	IIIIn	6,00		-6,00	-0,30	-0,30	-6,30		
2	IIIIn	6,00		-6,00	-0,30	-0,30	-6,30		
26									
27									
 Celkem 90,00 m²

Za objednatele převzal:	Za zhotovitele předal:	Datum:
	O.Sedláček	14.10.2014


ZAKLÁDÁNÍ STAVEB
 ZAKLÁDÁNÍ STAVEB, a.s.
 DOBRONICKÁ 1371
 148 28 PRAHA 4

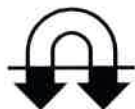

ROZVINUTÝ PODÉLNÝ PROFIL STĚNY

Stavba: Vesecký rybník, provizorní zajištění hráze

Objekt:

Úsek: štětové stěny

0,00

Horní hrana asfaltového krytu vozovky hráze

hlava štětové stěny dle PD, -30 cm od úrovně asfaltového krytu vozovky na hrázi

→ ŠTĚTOVNICE

