


VÝKRES SKUTEČNÉHO PROVEDENÍ

1. SPODNÍ DOSEDACÍ LIŠTA
2. VYMEZOVACÍ PODLOŽKA 40 x 12
3. GUMA 10 x 120
4. VYMEZOVACÍ PODLOŽKA 40 x 5
5. PRYZOVÉ TĚSNĚNÍ
6. PODLOŽKY Z PÁSOVINY 3 x 40 V MÍSTECH PRŮSAKU
7. SPODNÍ PŘITLAČNÁ LIŠTA
8. PODPĚRNÁ OCEL $\phi 16$
9. IMBUSOVÝ ŠROUB M10 O ROZMĚRECH OD 40 - 55 mm
10. PODPĚRNÁ OCEL 20 x 5
11. PODPĚRNÁ OCEL 40 x 5

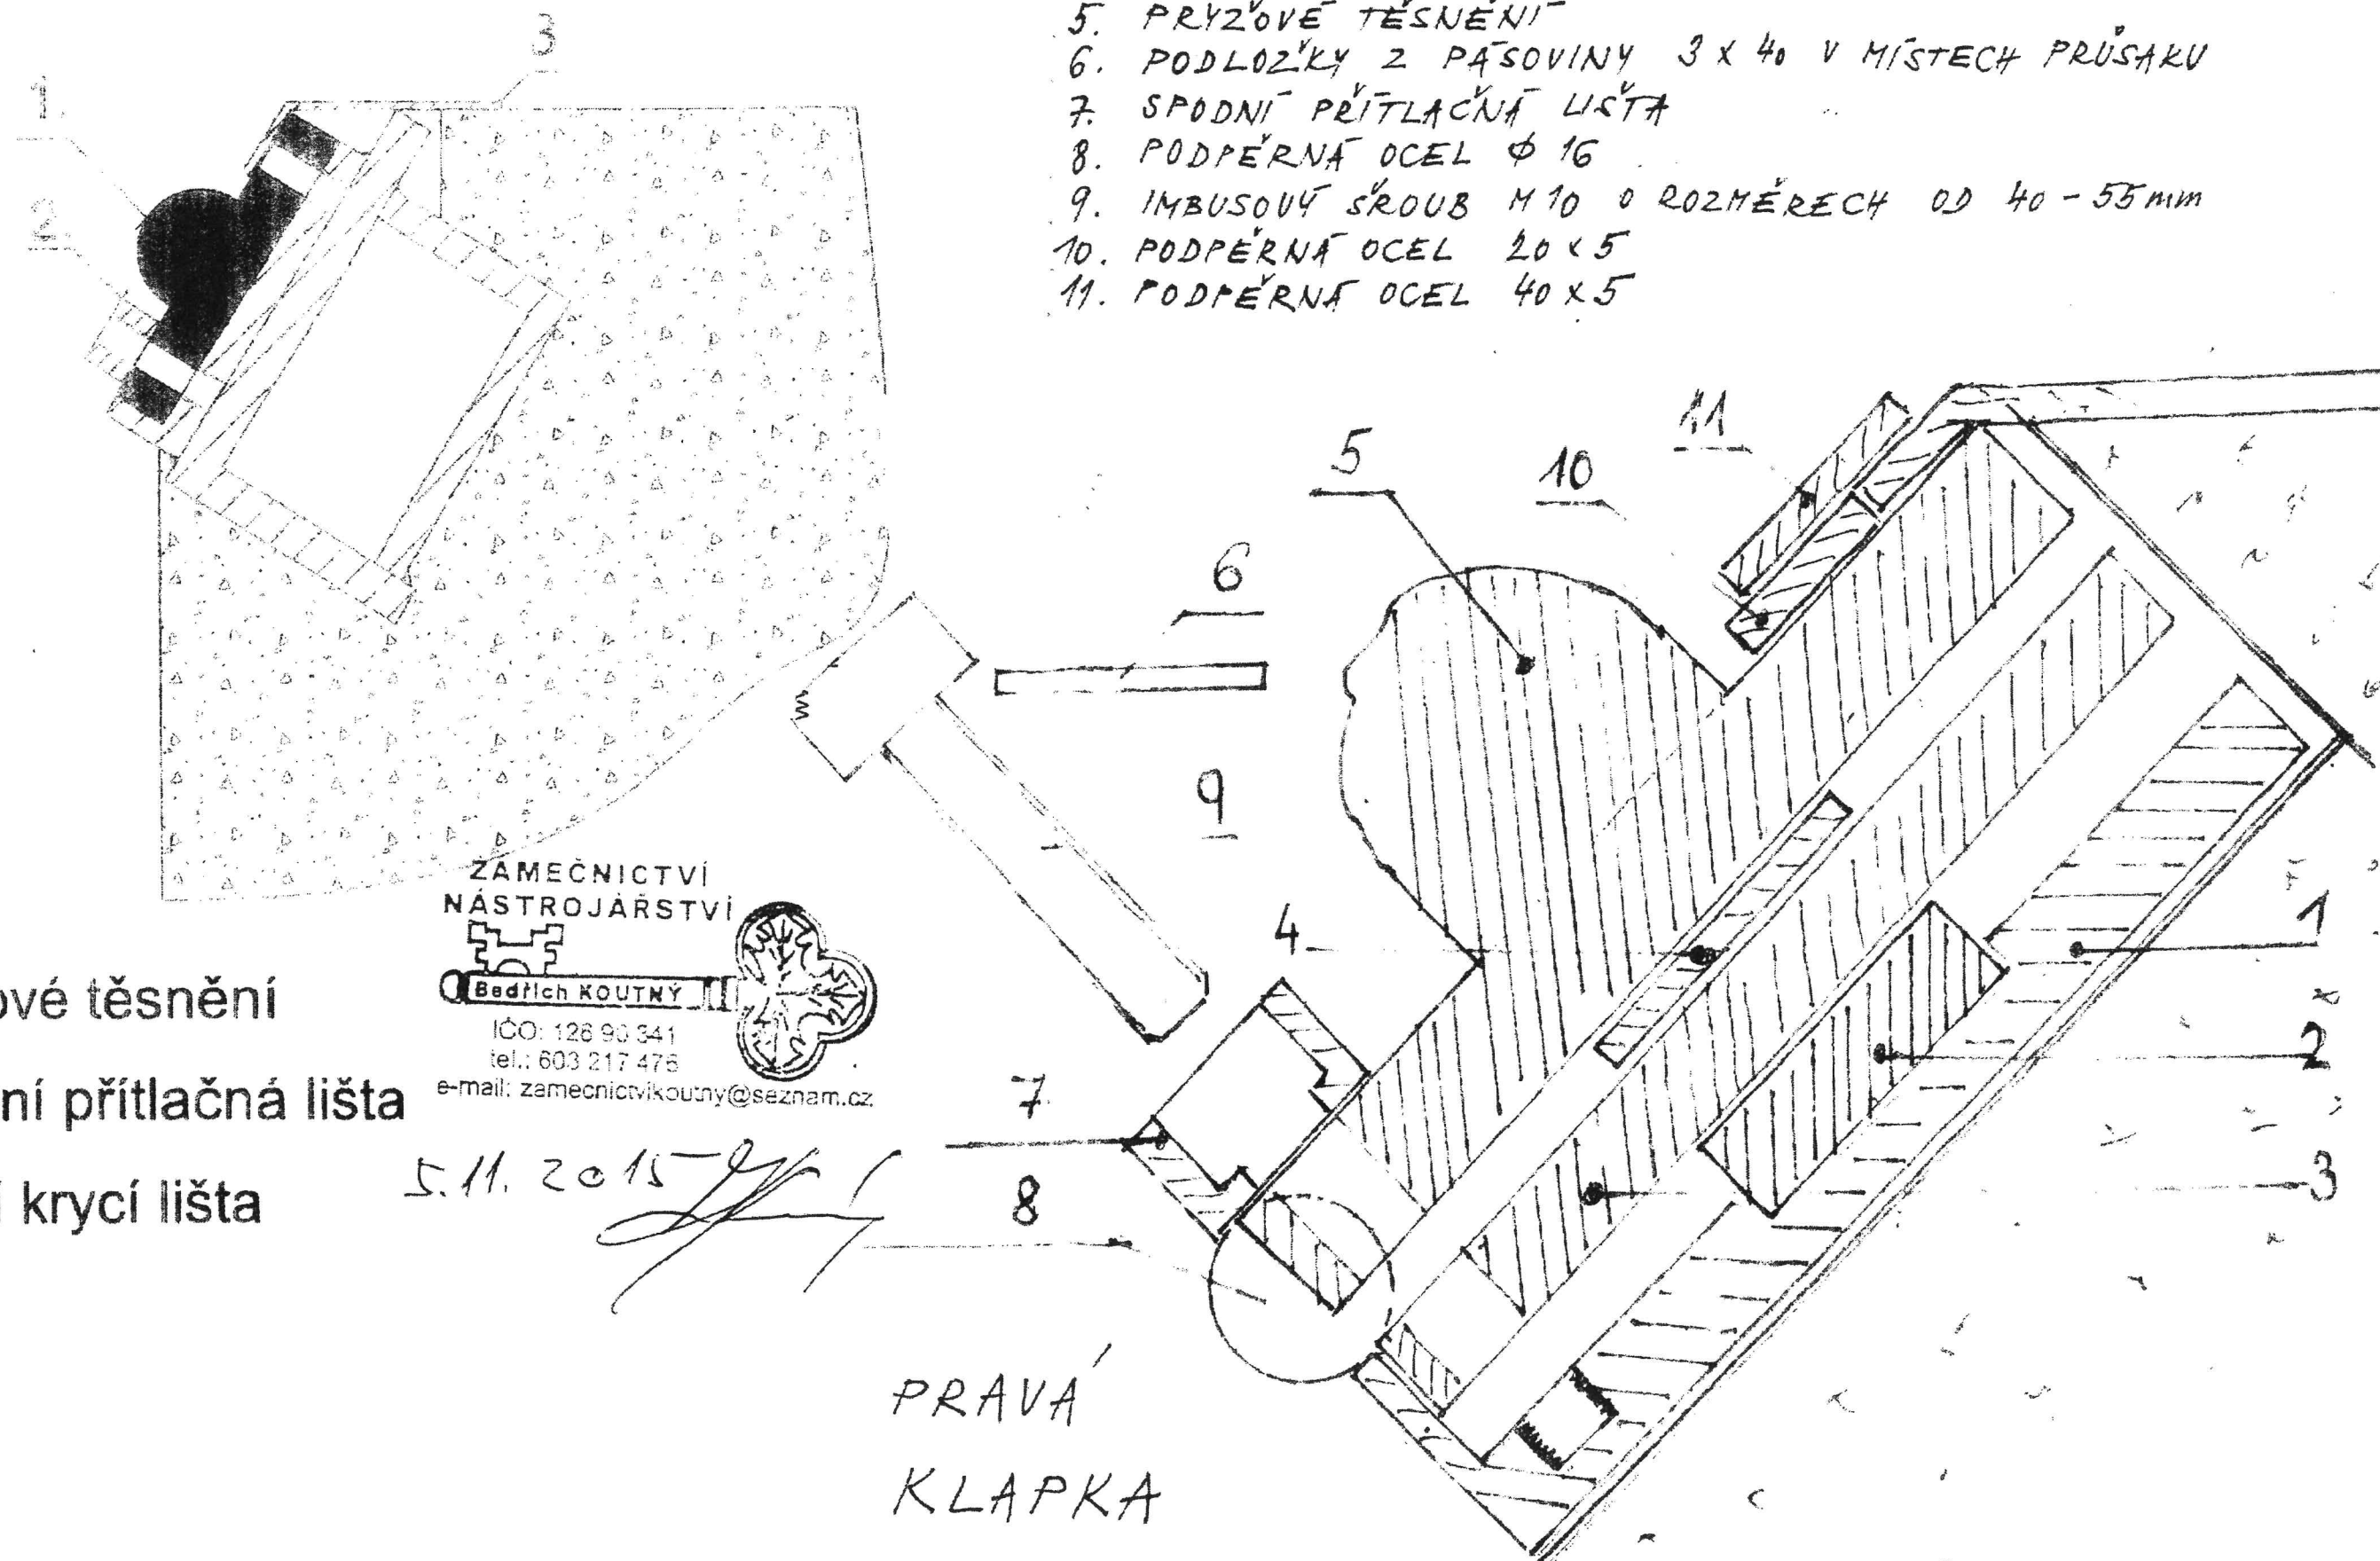

1. Pryžové těsnění
2. Spodní přitlačná lišta
3. Horní krycí lišta

ZAMEČNICTVÍ
NÁSTROJÁŘSTVÍ
Bedřich KOUTNÝ
IČO: 126 90 341
tel.: 603 217 476
e-mail: zamecnictvikoutny@seznam.cz

5.11.2015

PRAVÁ
KLAPKA