


JEZ A LÁDKA V NYMBURCE.

ARMATURA PARAPETNÍ ZDI A ZÁBRADLÍ PROTI UDDĚ 1:20.

drivka volovci!

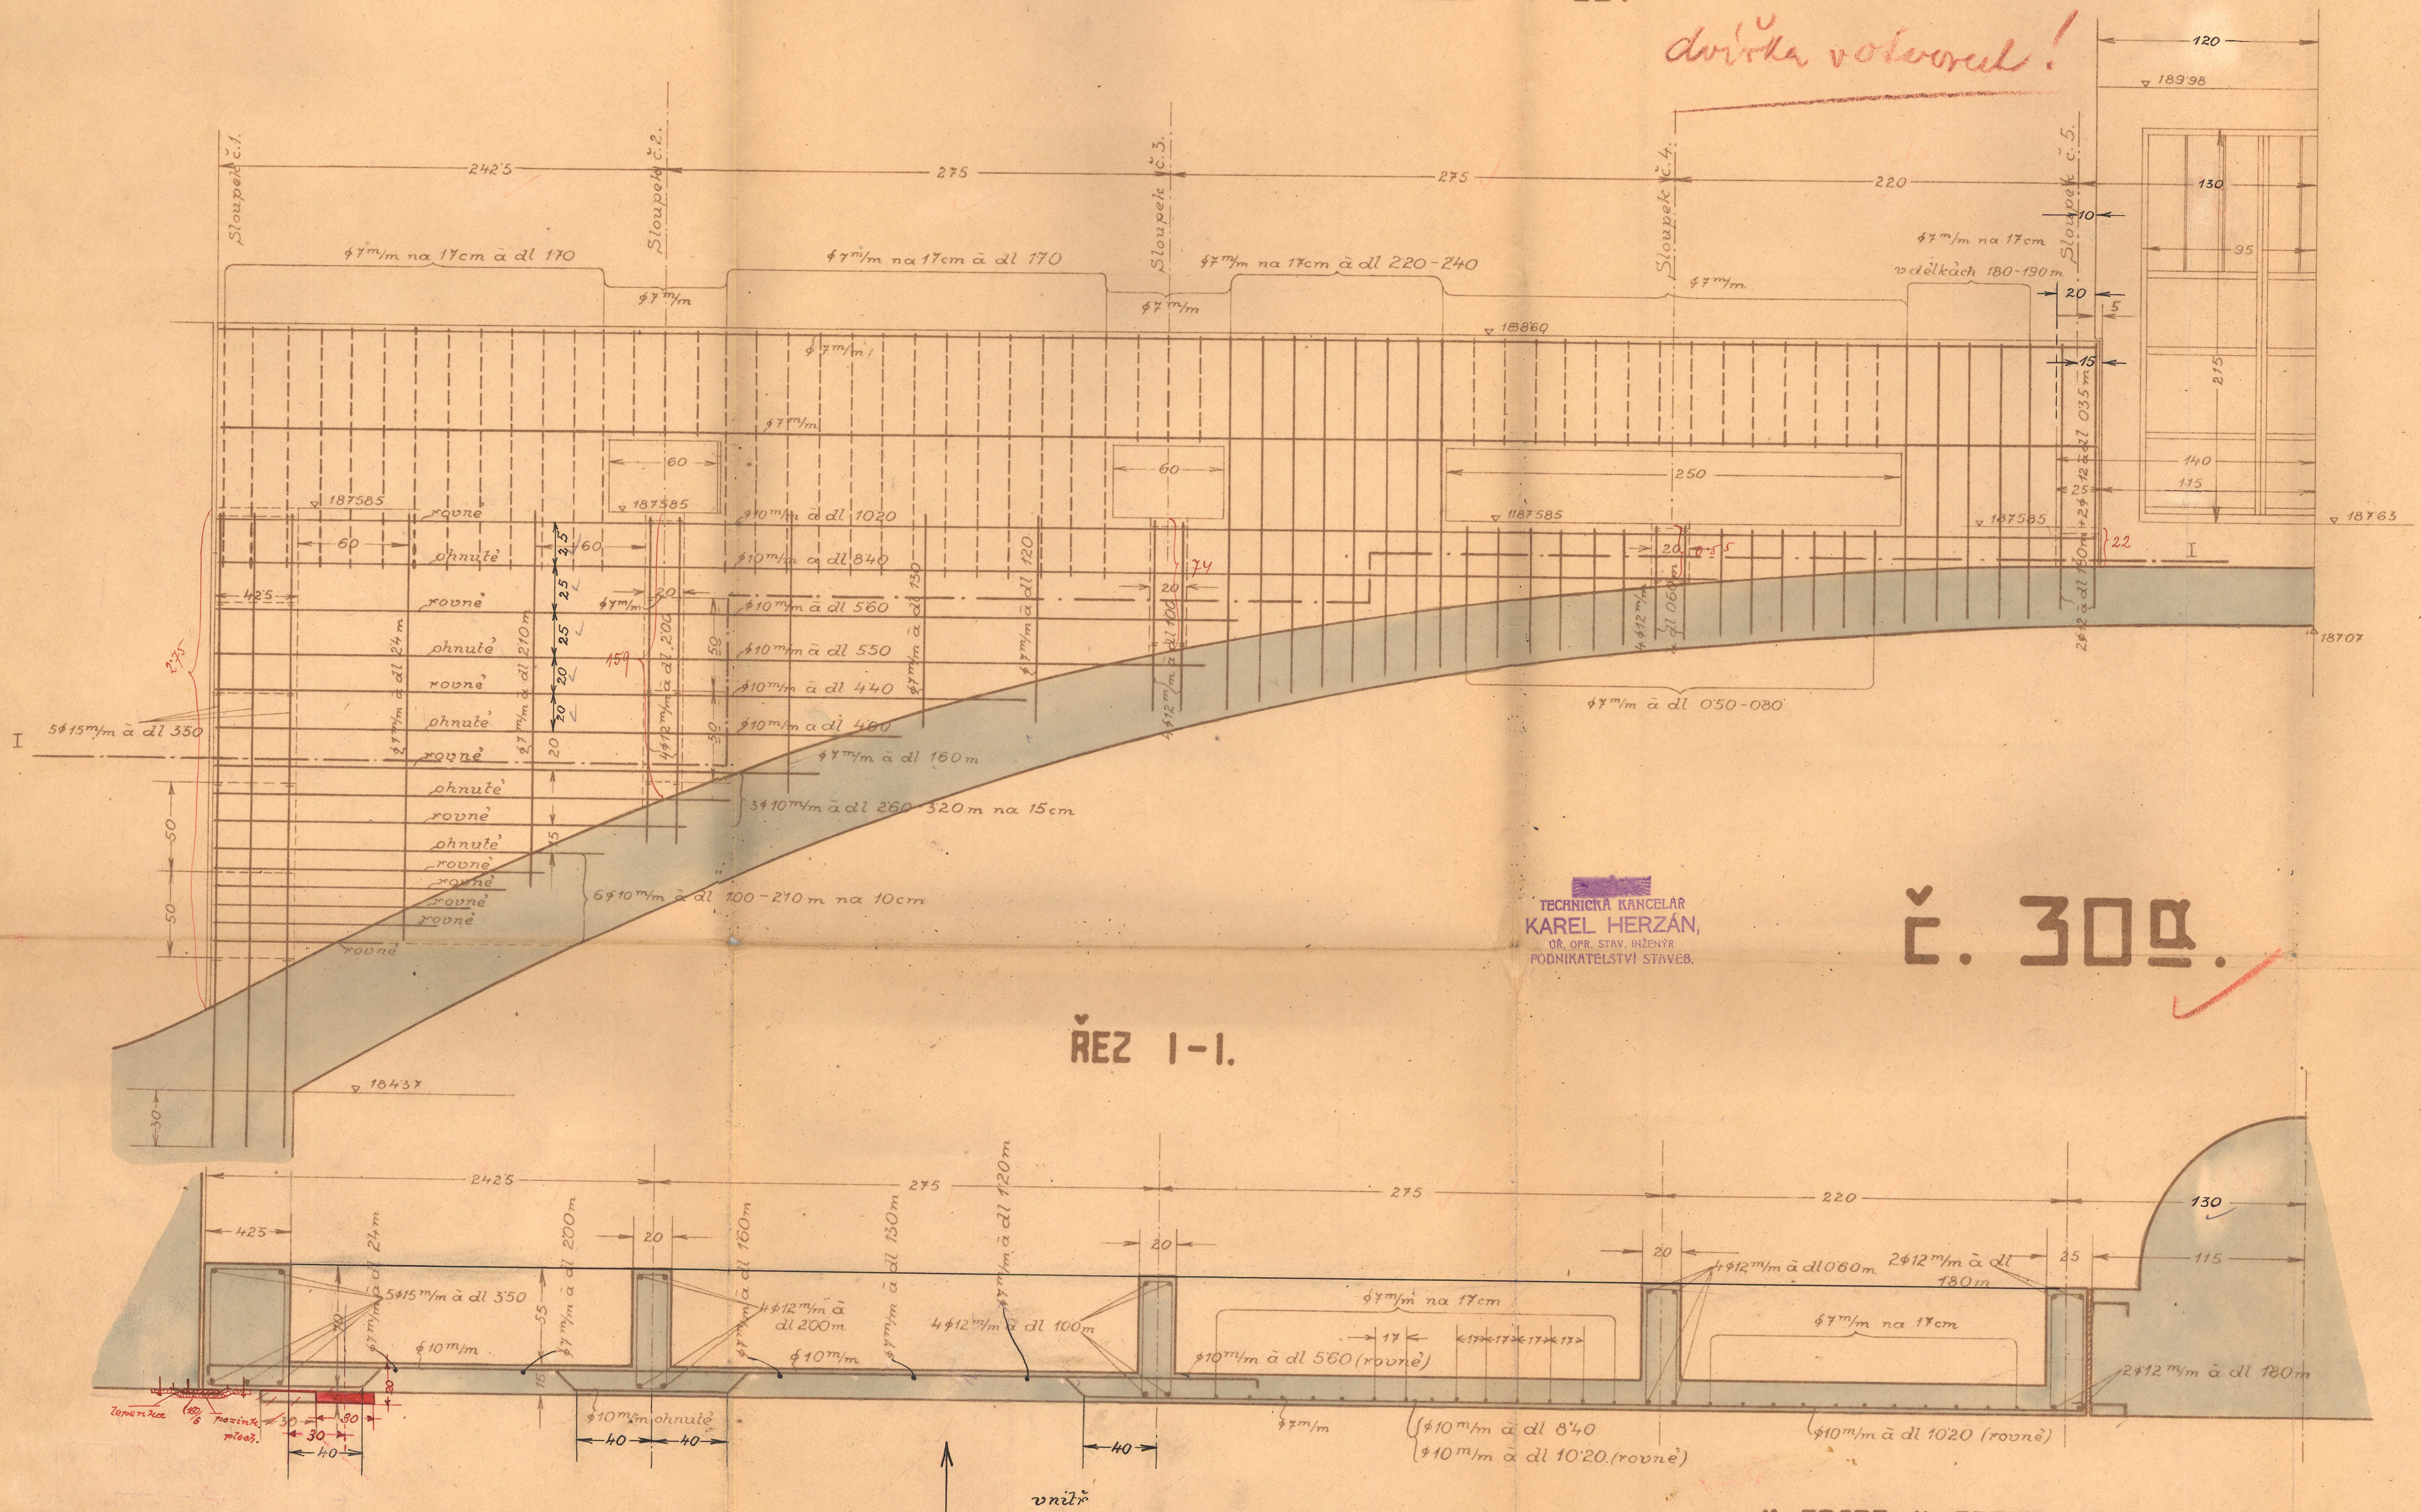

č. 30a.

U PRAZE V SRPNU 1918.