


Profil č. 0.

č. 27.


Řez e-e.

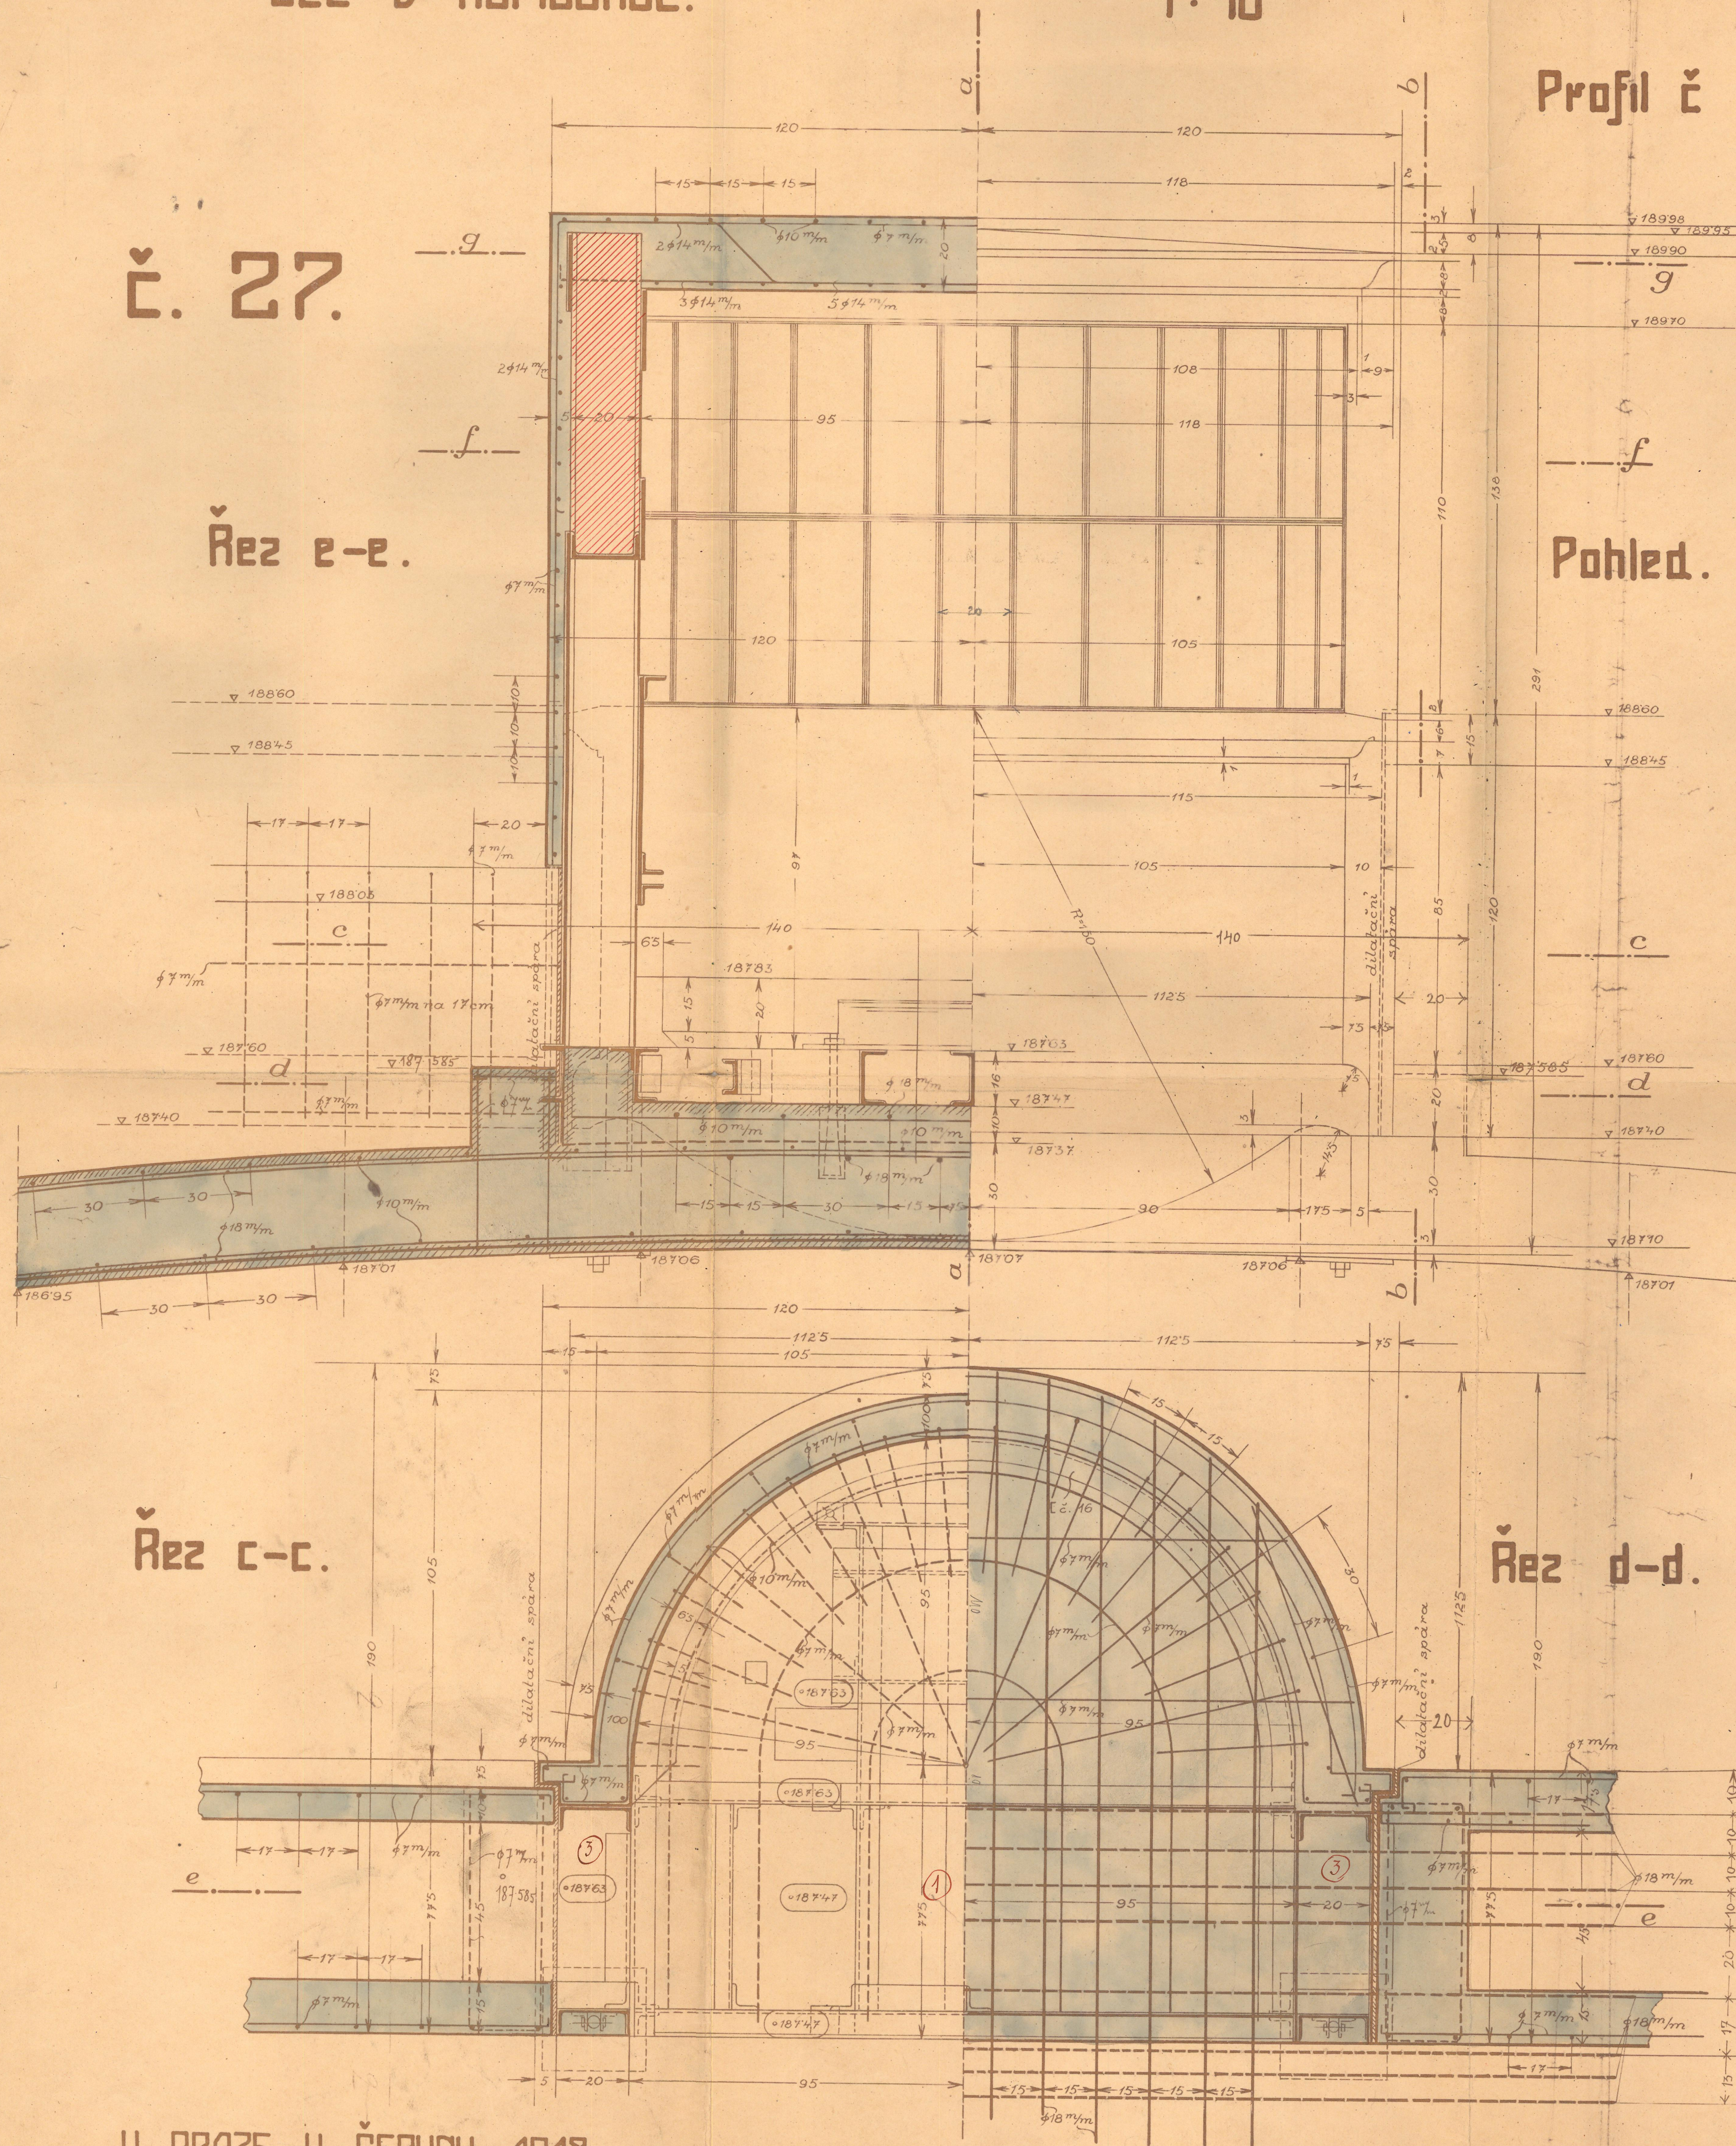

Řez c-c.

Řez d-d.

U PRAZE U ČERUNU 1918.

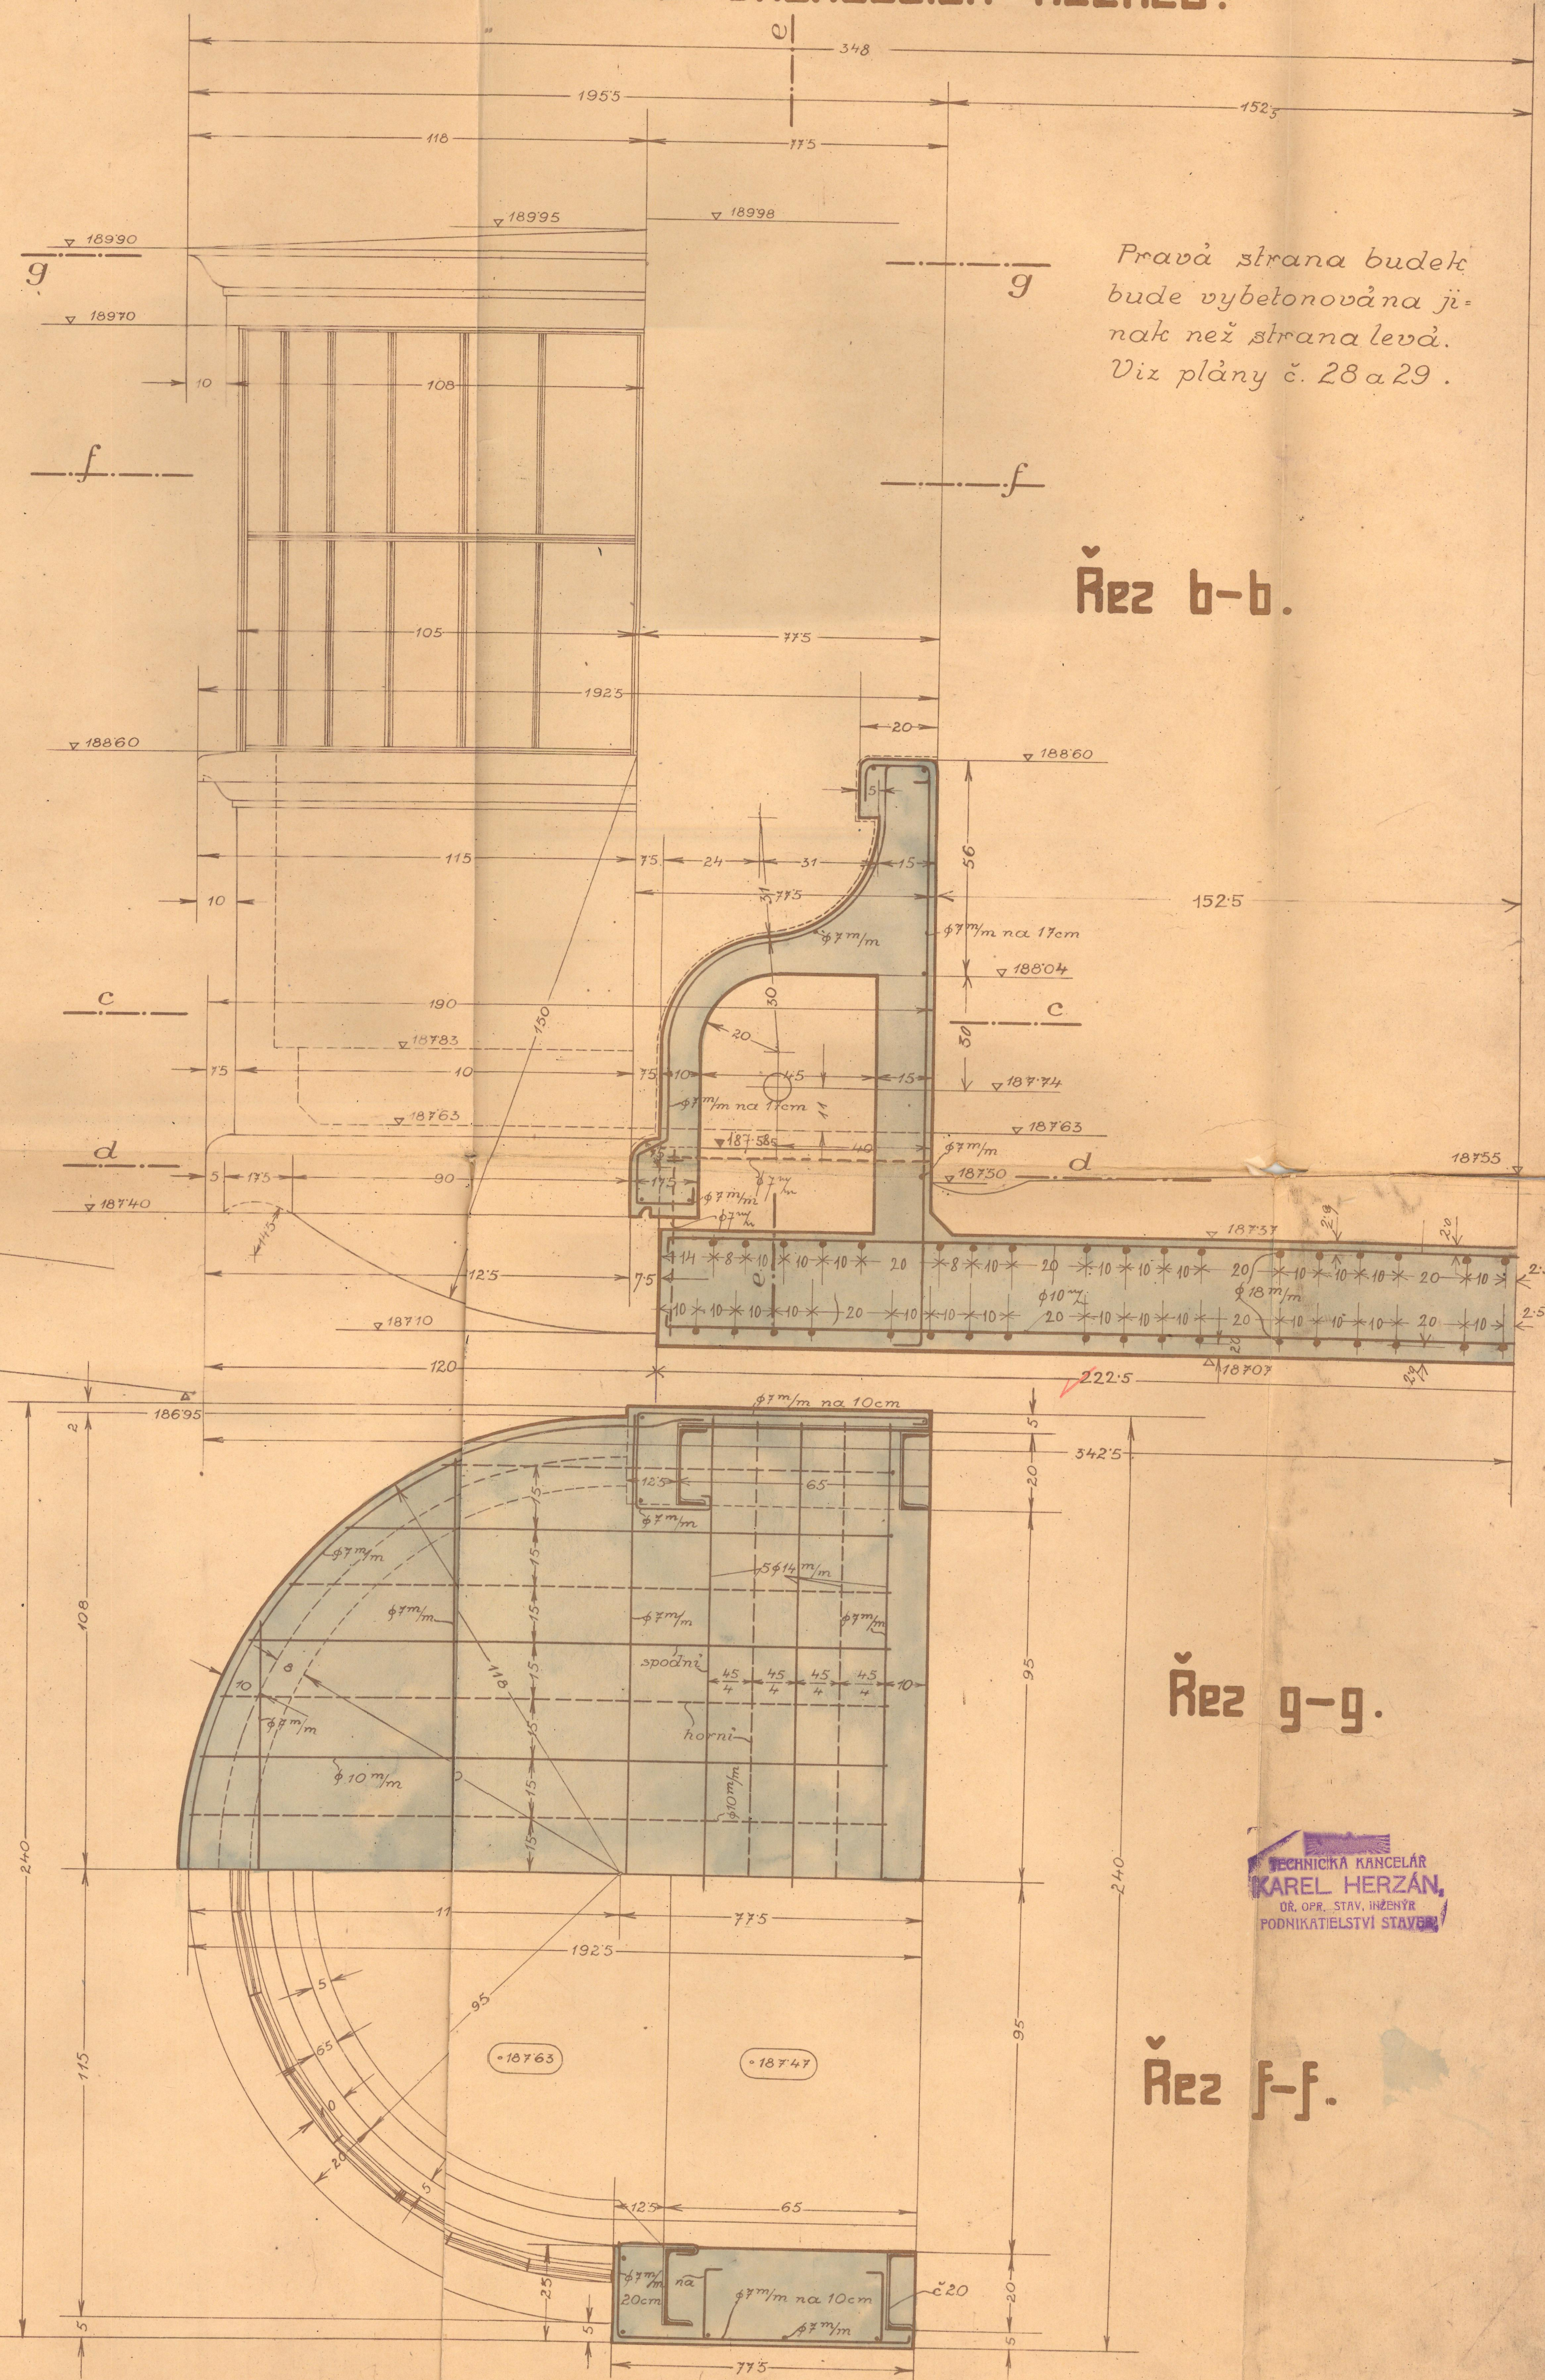

Pravá strana budek
bude vybetonována ji-
nak než strana levá.
Viz plány č. 28 a 29.

Řez b-b.

Řez g-g.

Řez f-f.

TECHNICKÁ KANCELÁŘ
KAREL HERZÁN,
DR. OPR. STAV. INŽENÝR
PODNIKATELSTVÍ STAVBY