


Betonové nástavky a budky na pilířích jezu
v Nymburce Měřítko 1:20

Riez A-B na kote 188,00

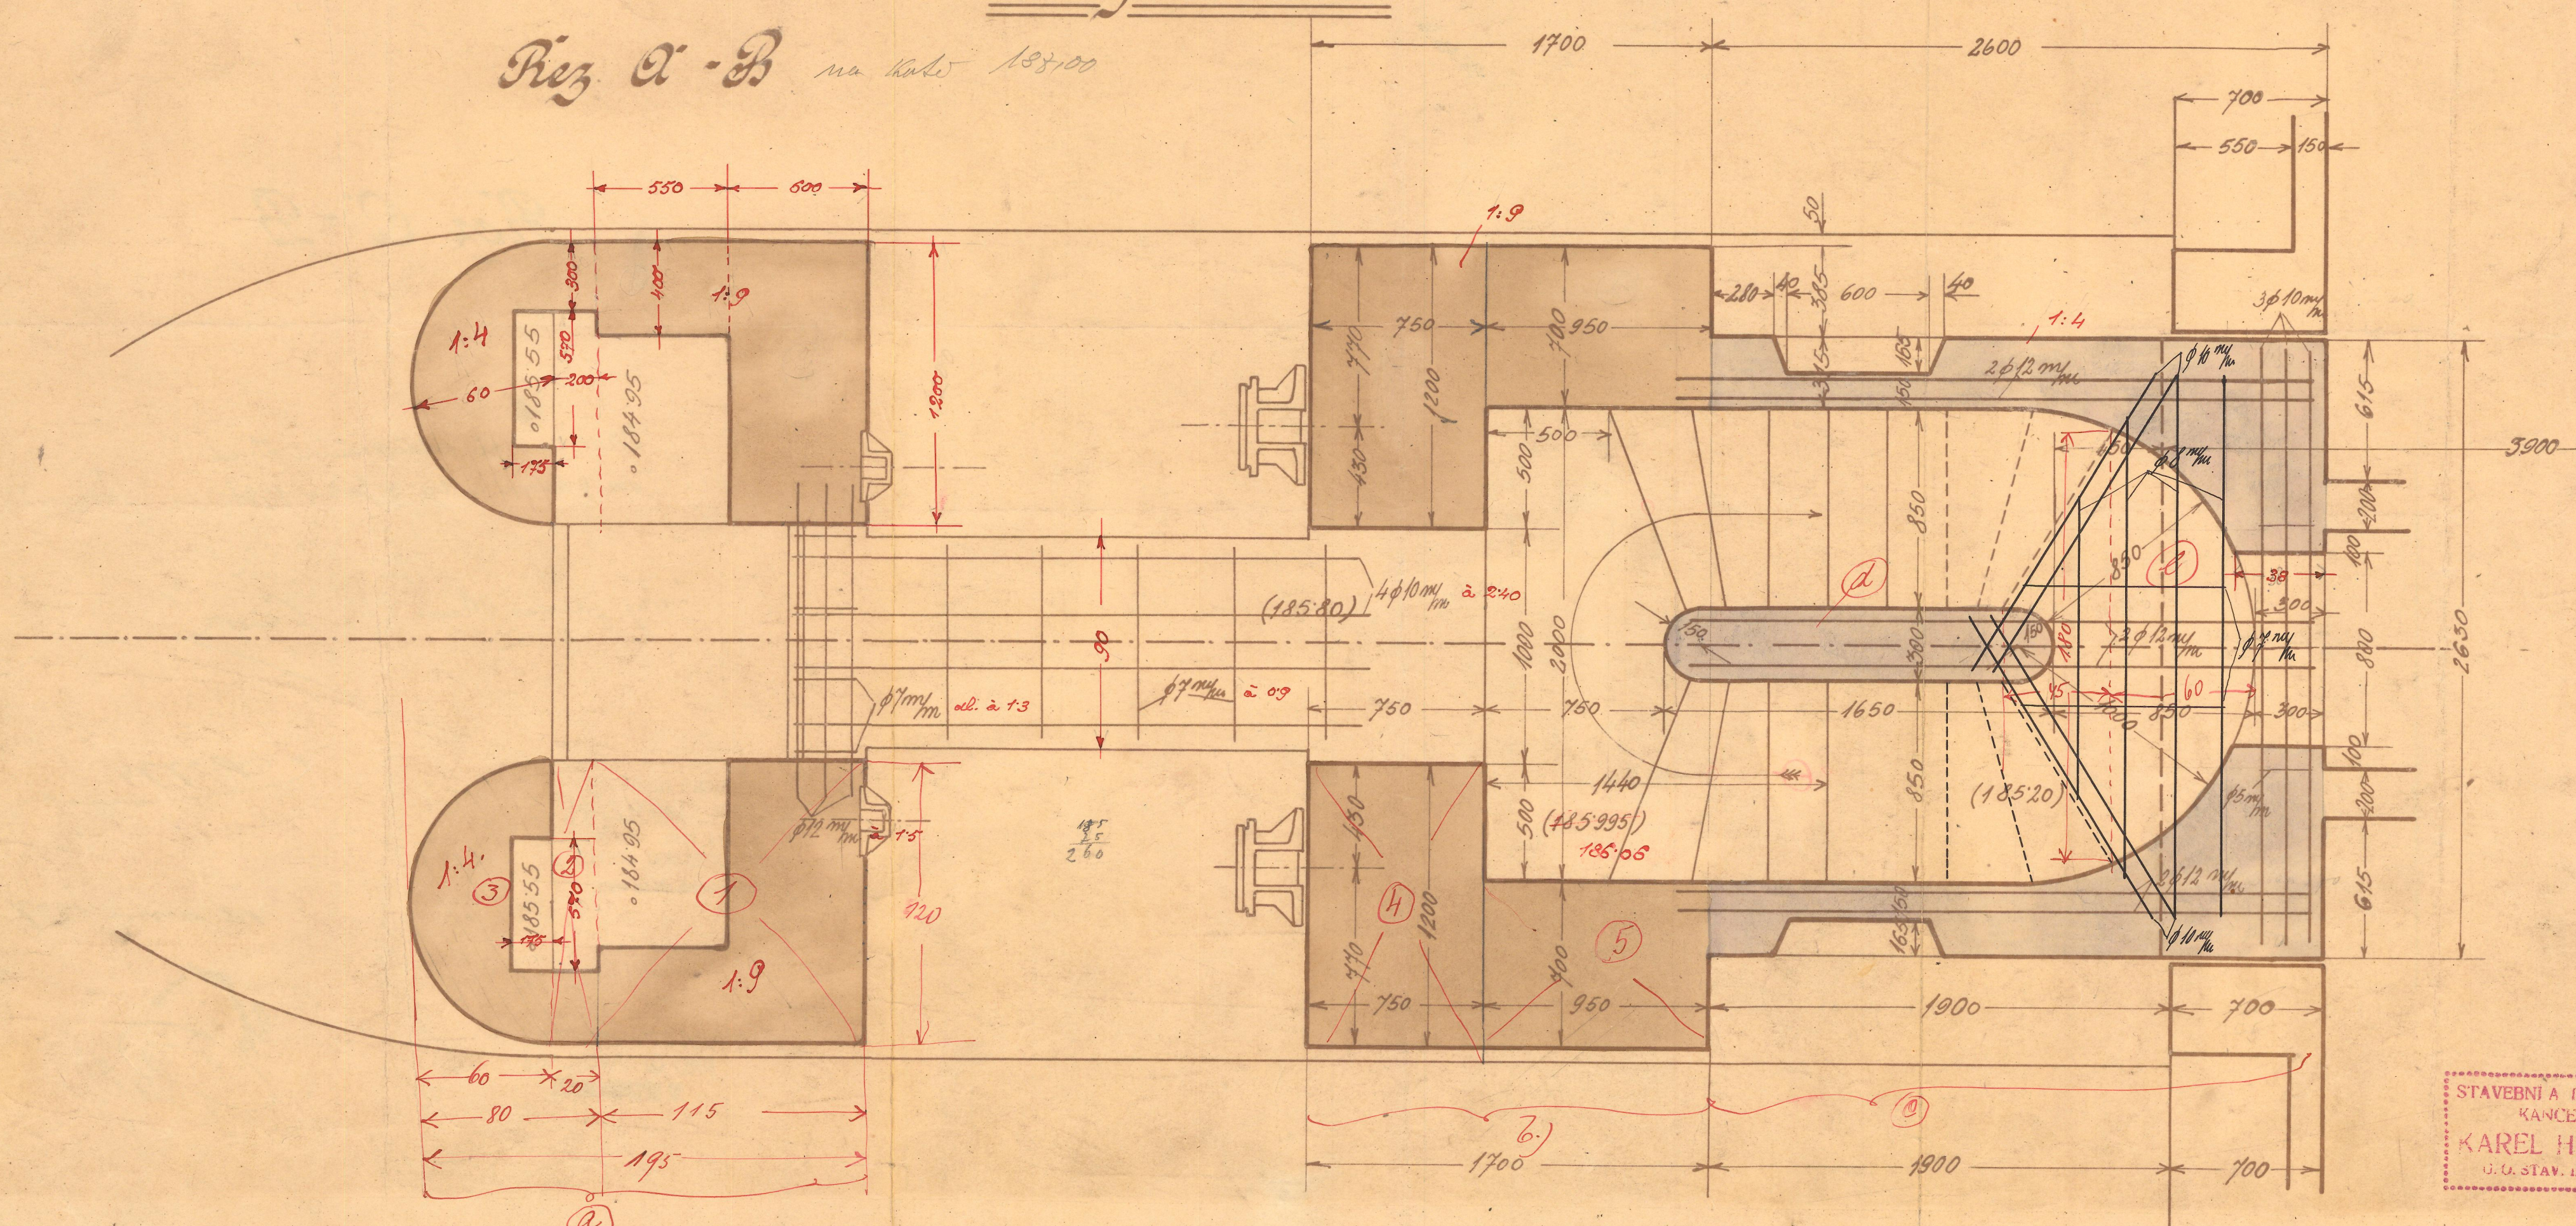

STAVEBNÍ A TECHNICKÁ
KANCELÁŘ
KAREL HERZÁN
U. U. STAV. INŽENÝR

Praxe v dubnu 1917.