
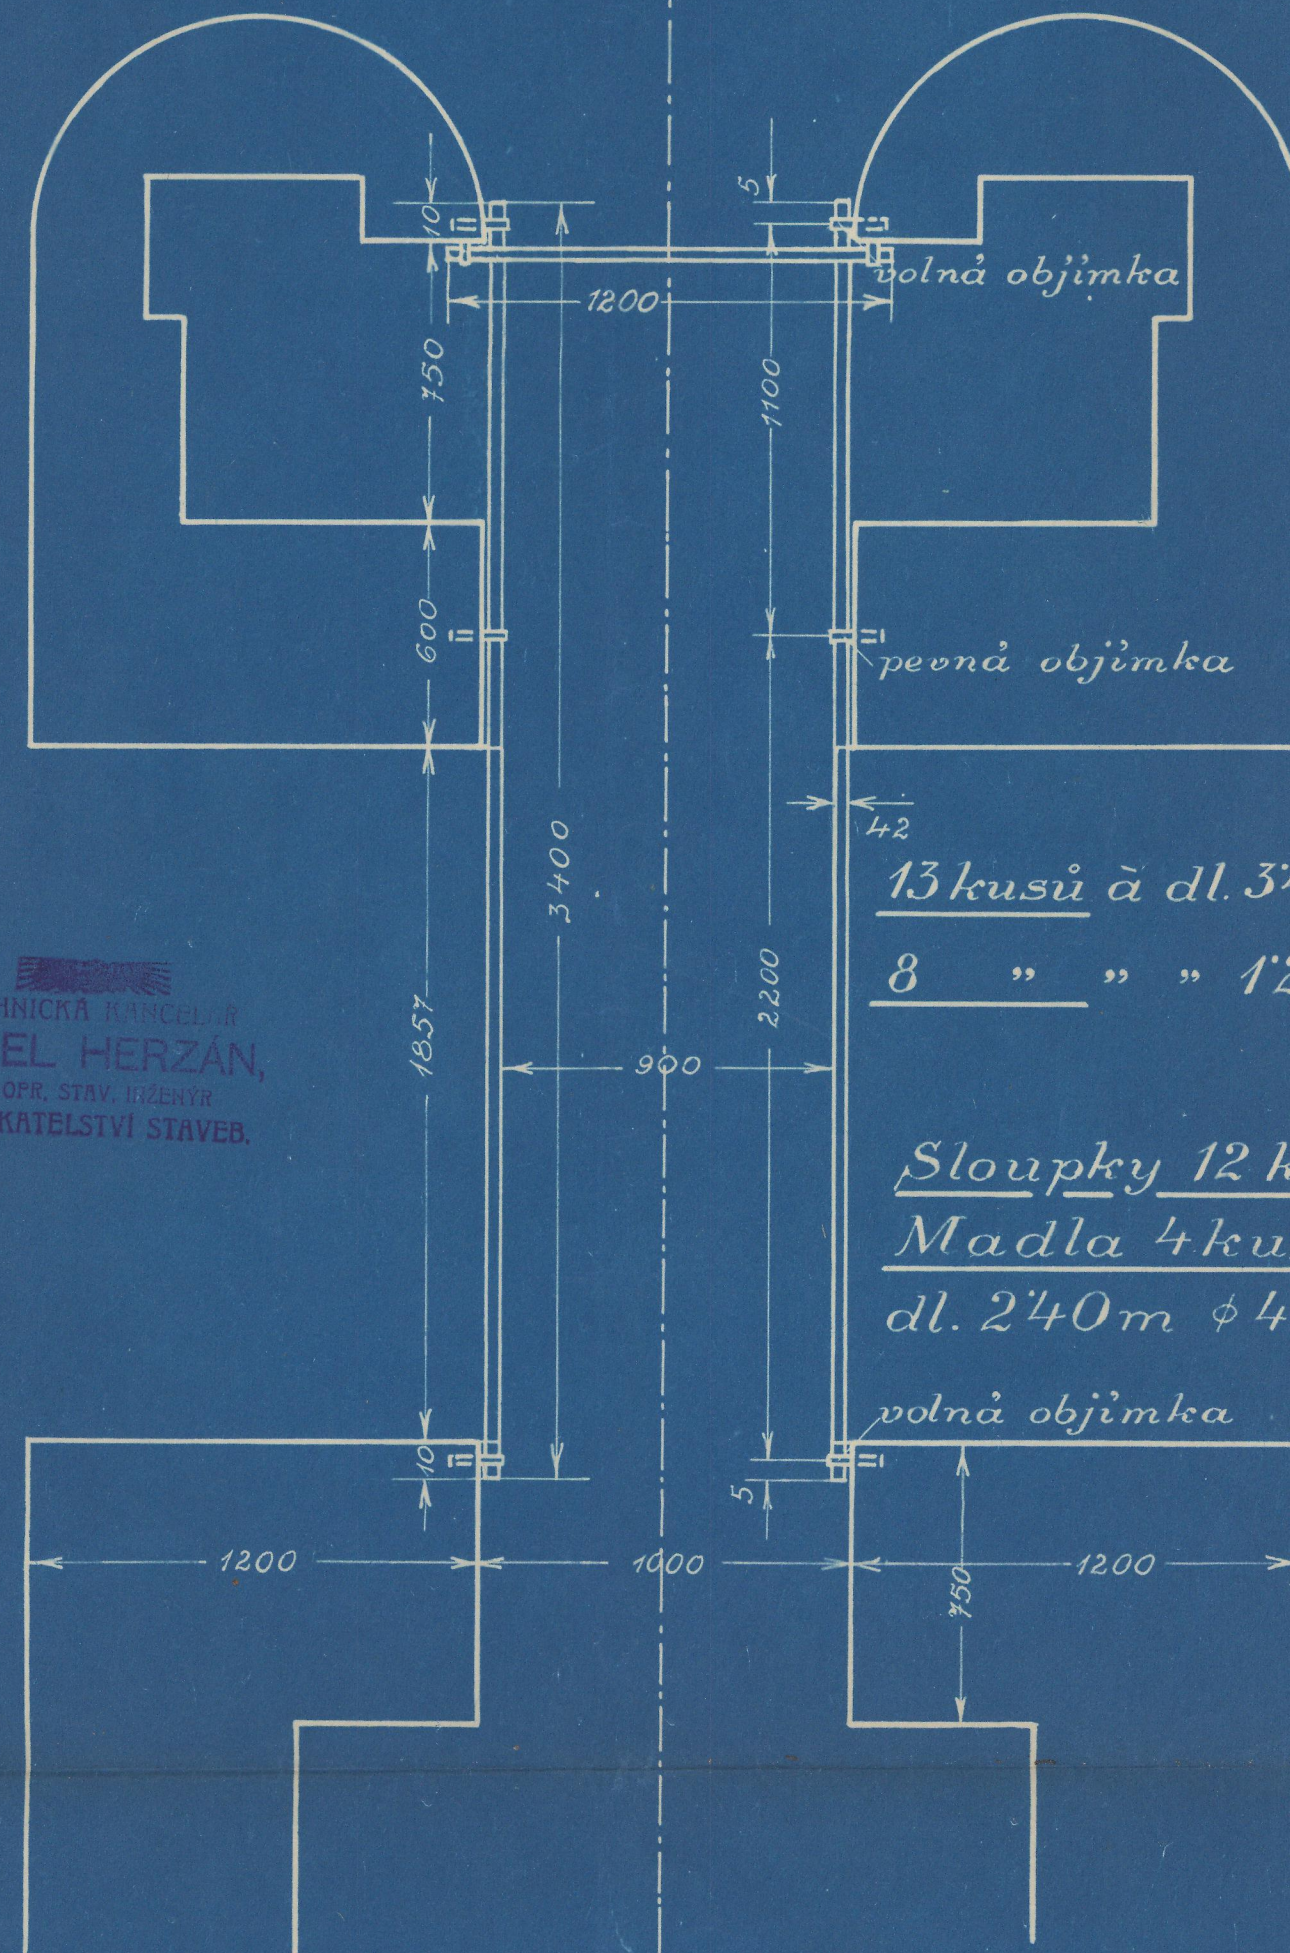


==Betonové nástavky a budky na pilířích jezu v Nymburce.==

č. 25.

==Žabradlí.==

==1:20==

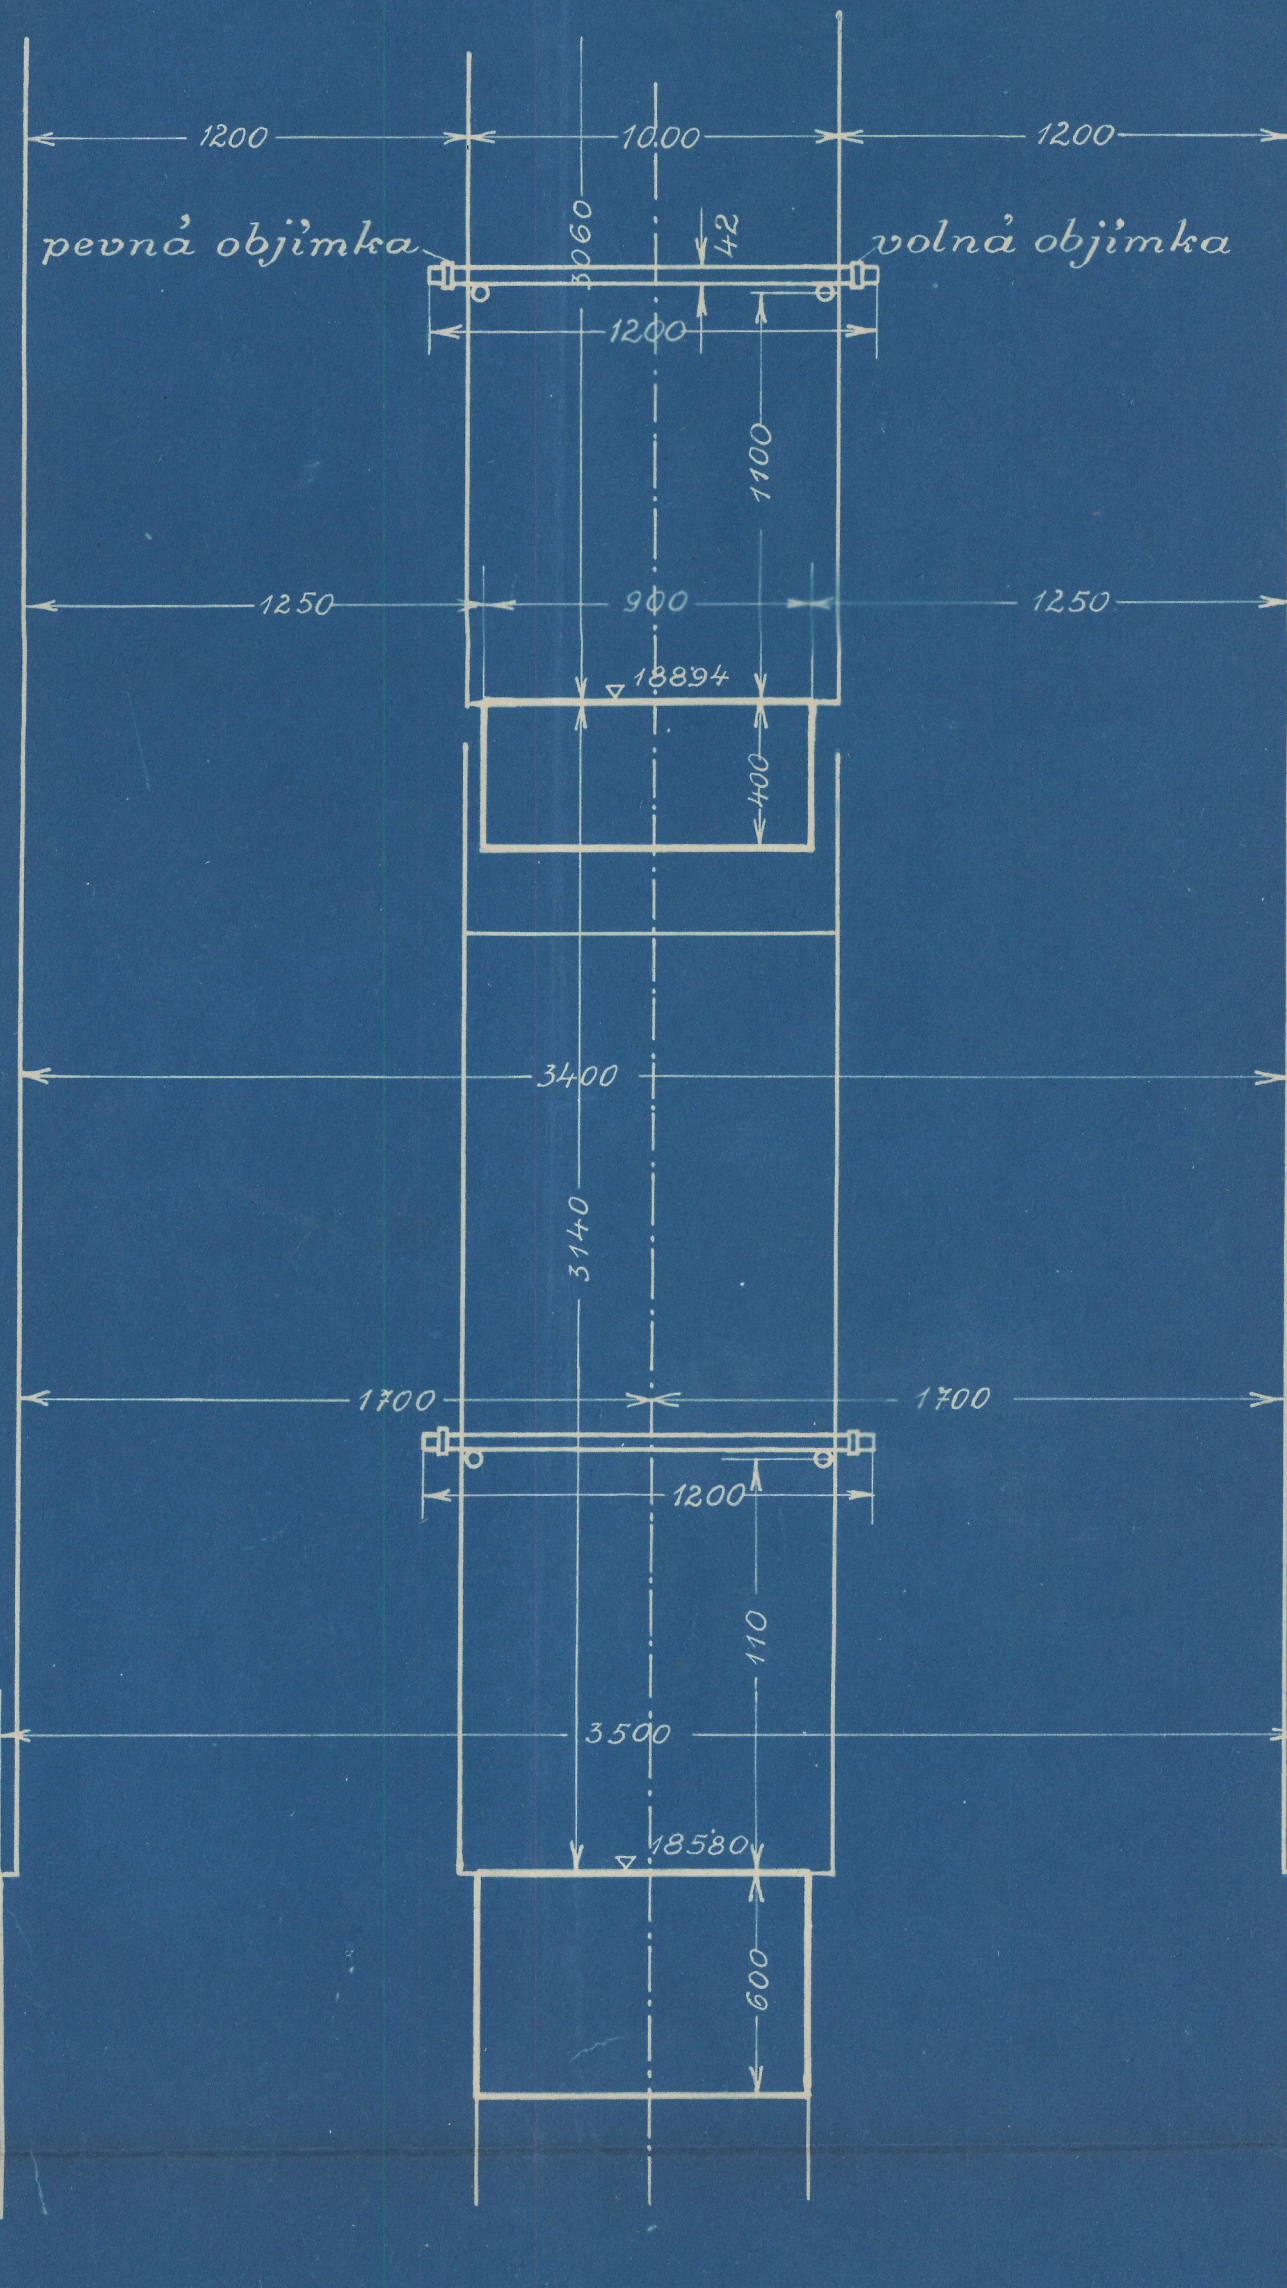


TECHNICKÁ KANCELAR
KAREL HERZÁN,
DR. OPR. STAV. INŽENÝR
PODNIKATELSTVÍ STAVEB.

13 kusů à dl. 340 m postr.

8 " " " 120 m před.

Sloupky 12 kusů à dl. 140 m ϕ 42 m/m

Madla 4 kusy à
dl. 240 m ϕ 42 m/m

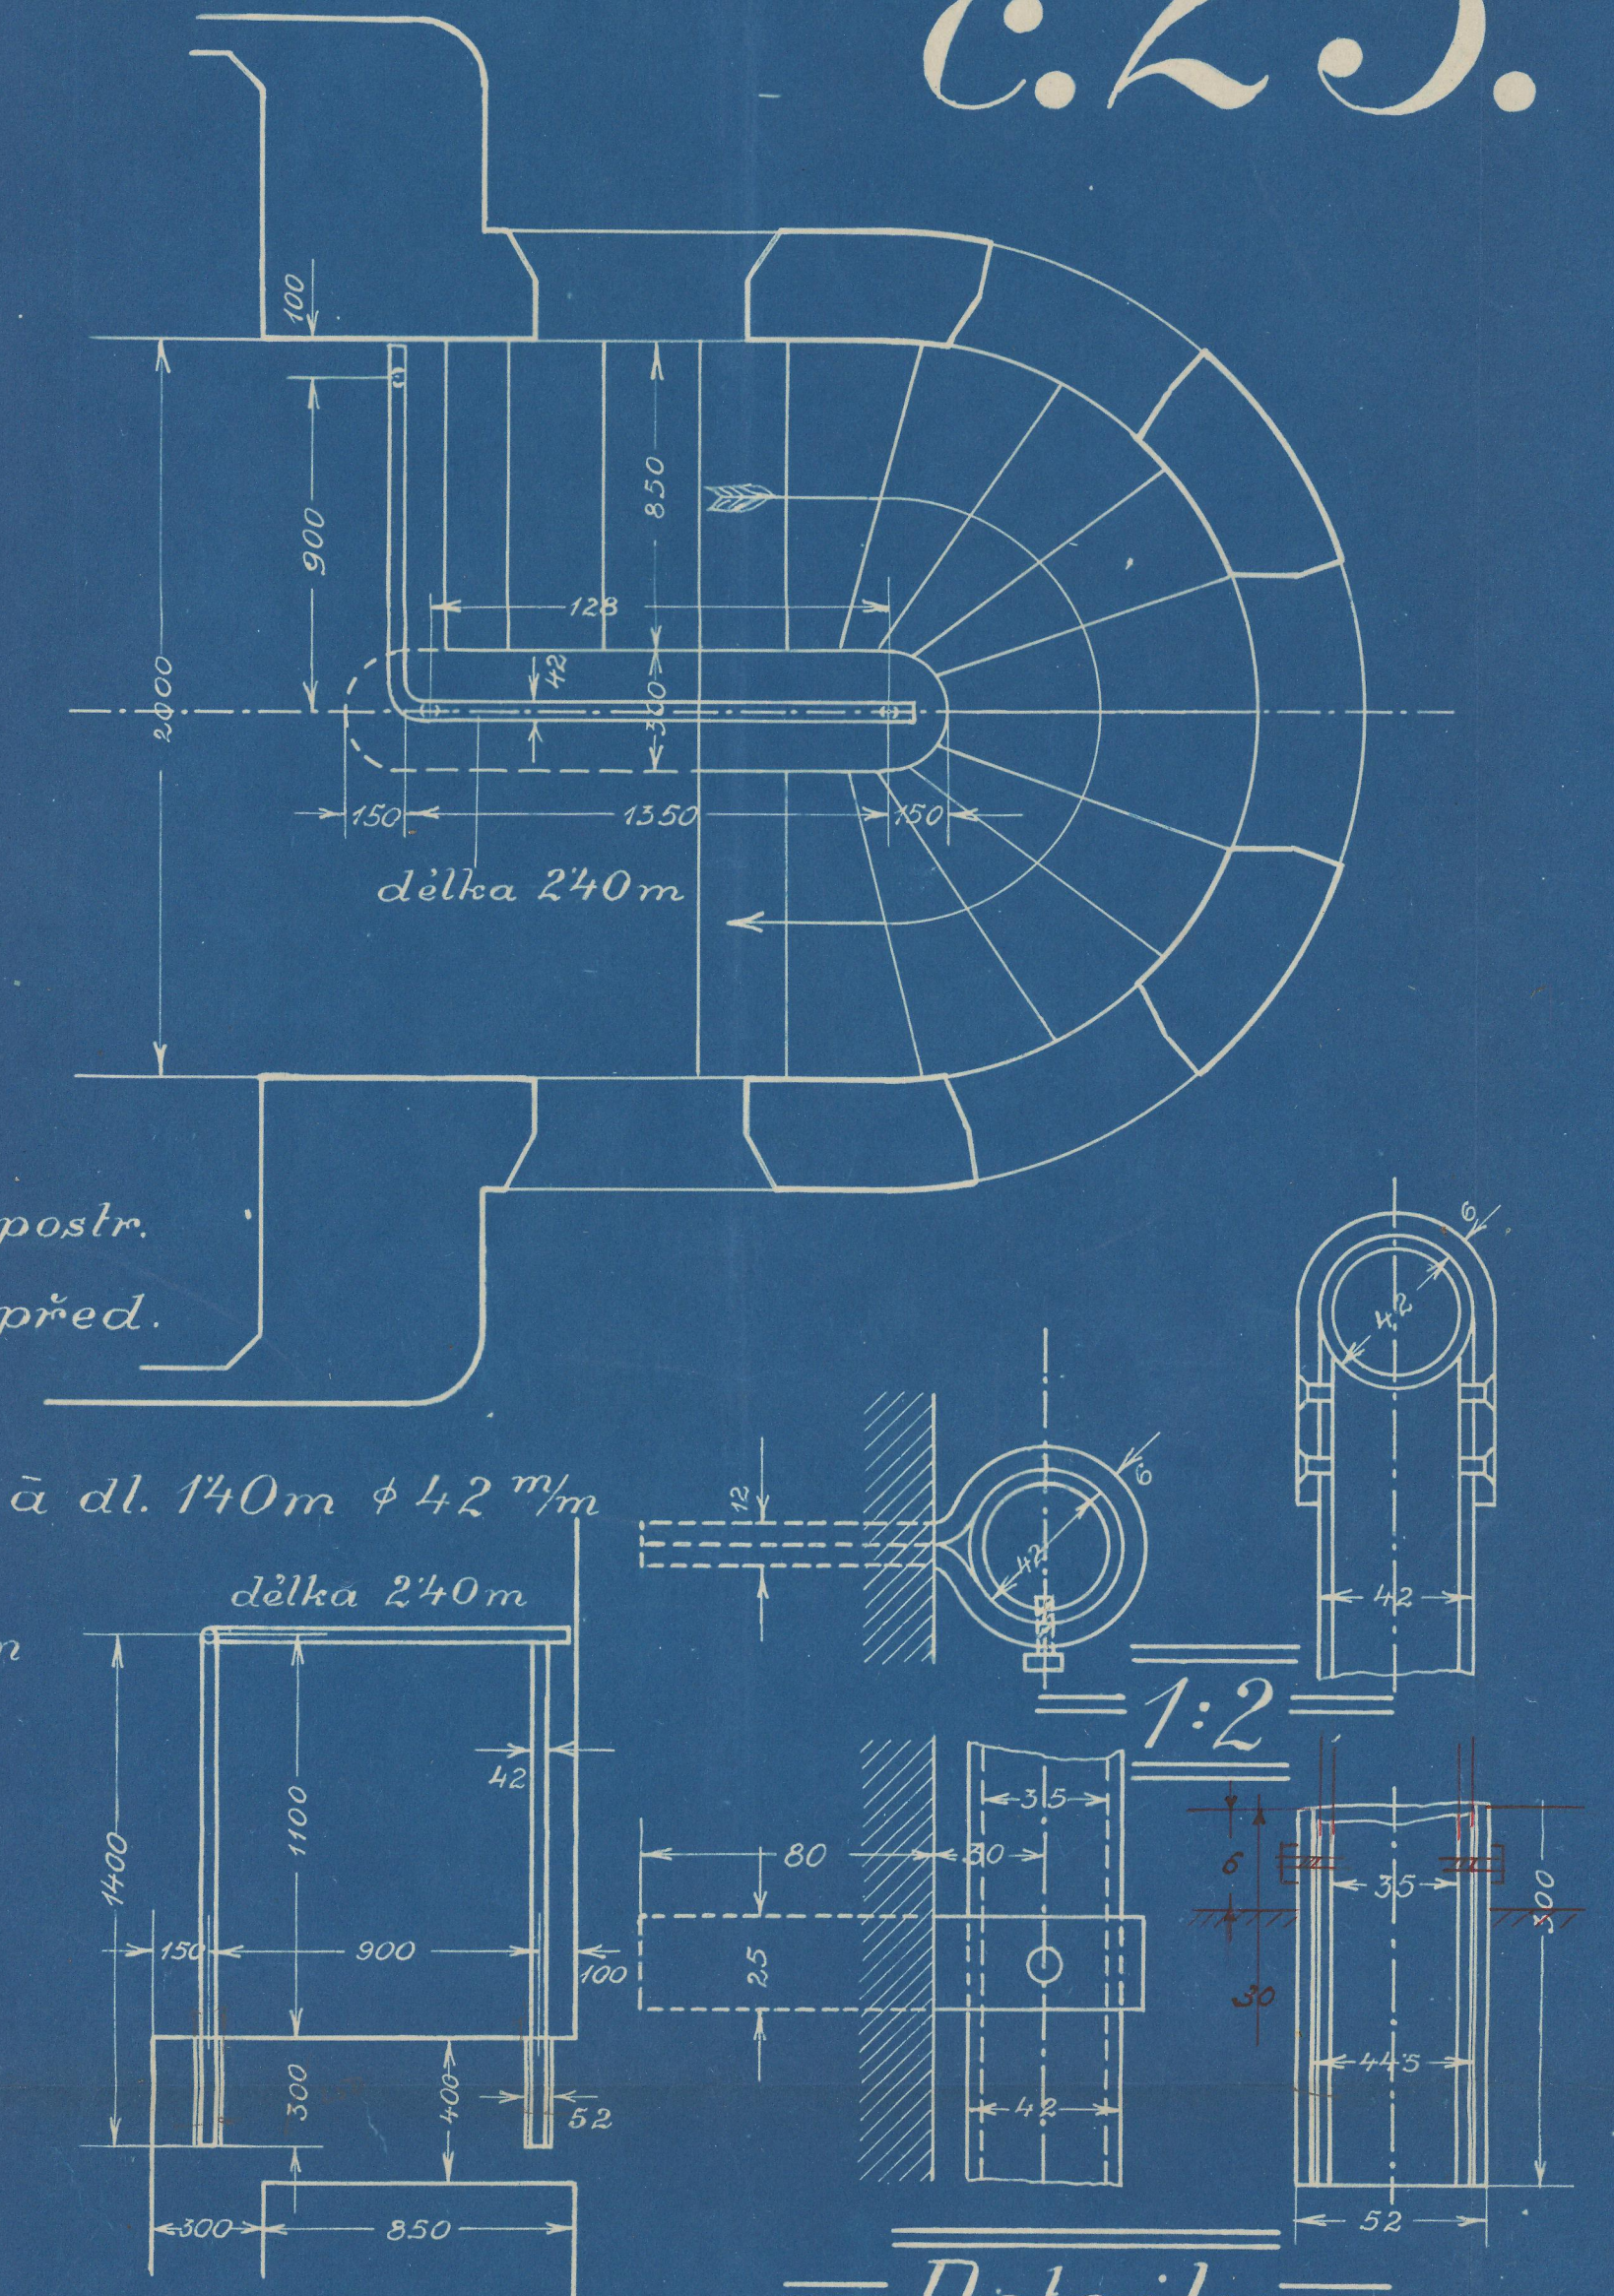

V Praze, v dubnu 1918.

Pouzdra 12 kusů à dl. 0.30 m ϕ 52 m/m

==Detaily==