C - C
M 1:10
LIST 2

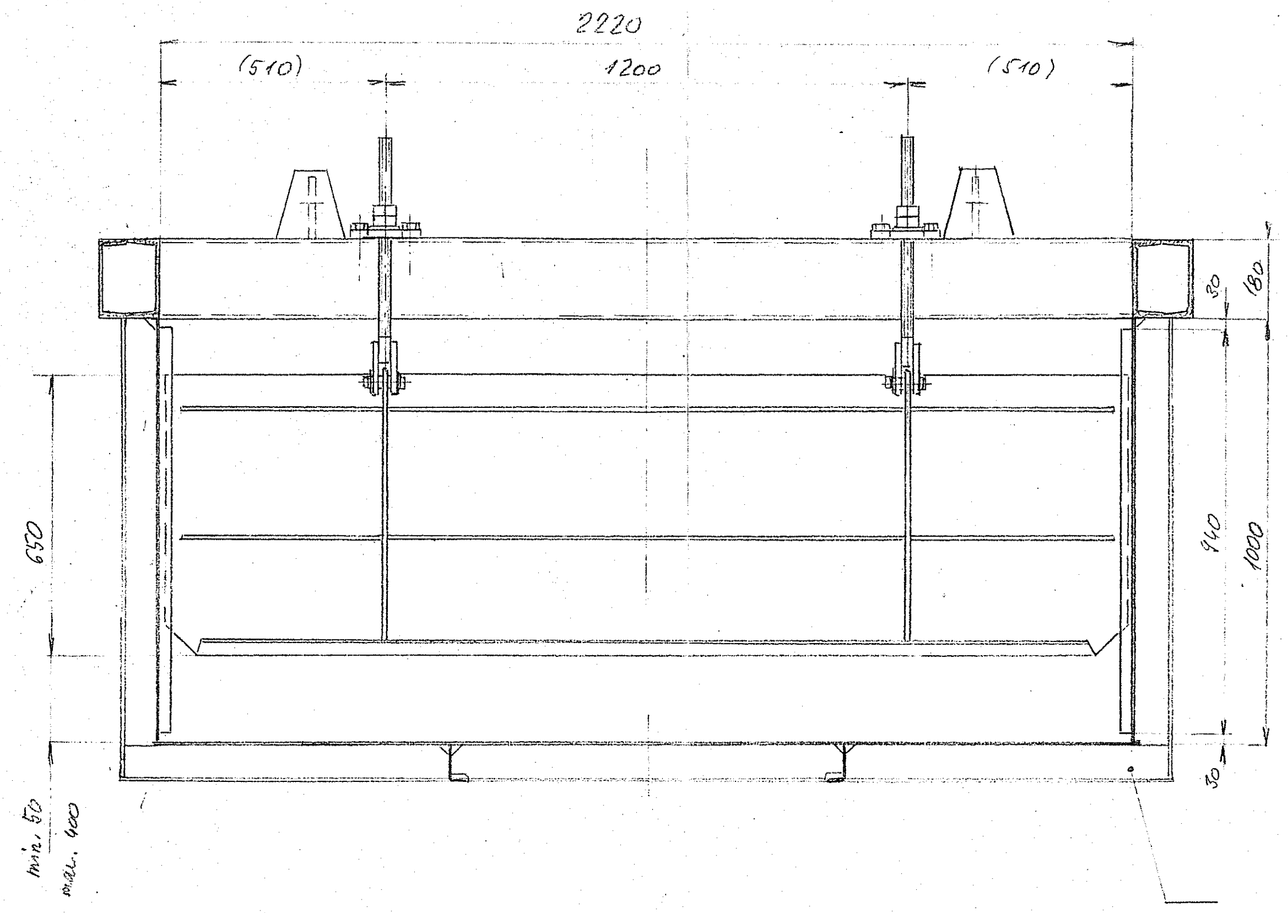

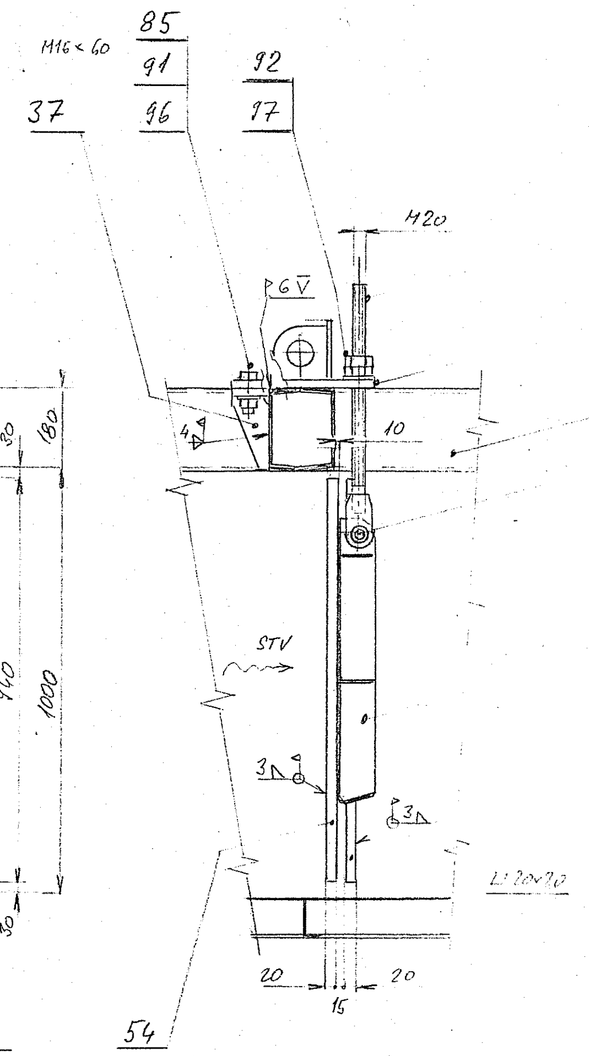

35
37
2
36
97
99
34

L
M 1:2
LIST 3-4

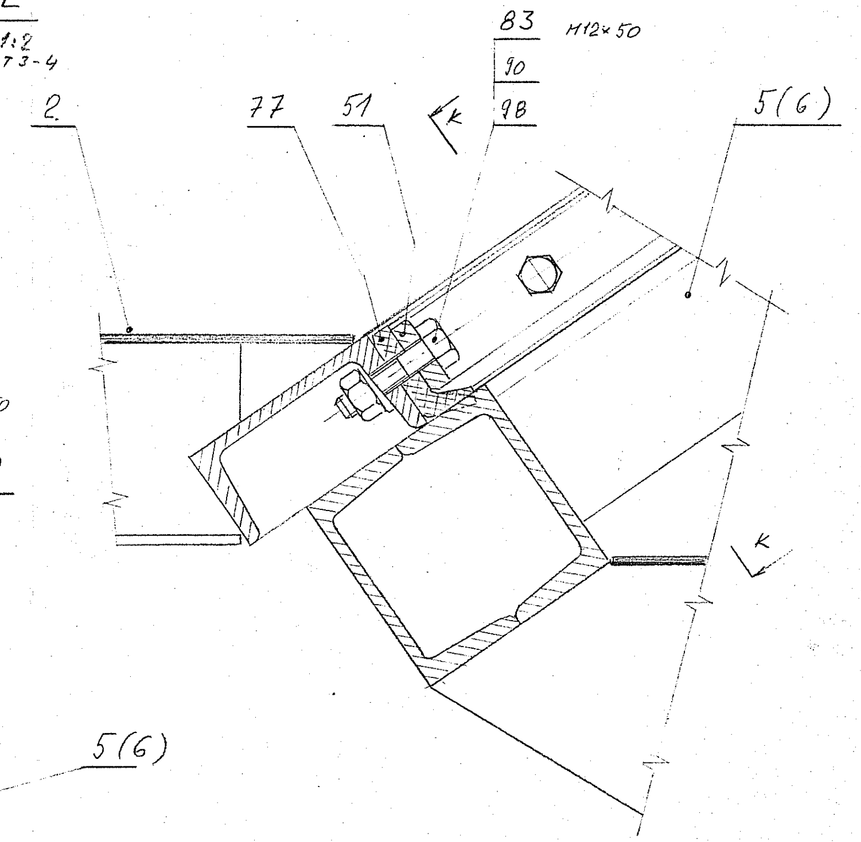

K-K
M 1:2
LIST 3,4

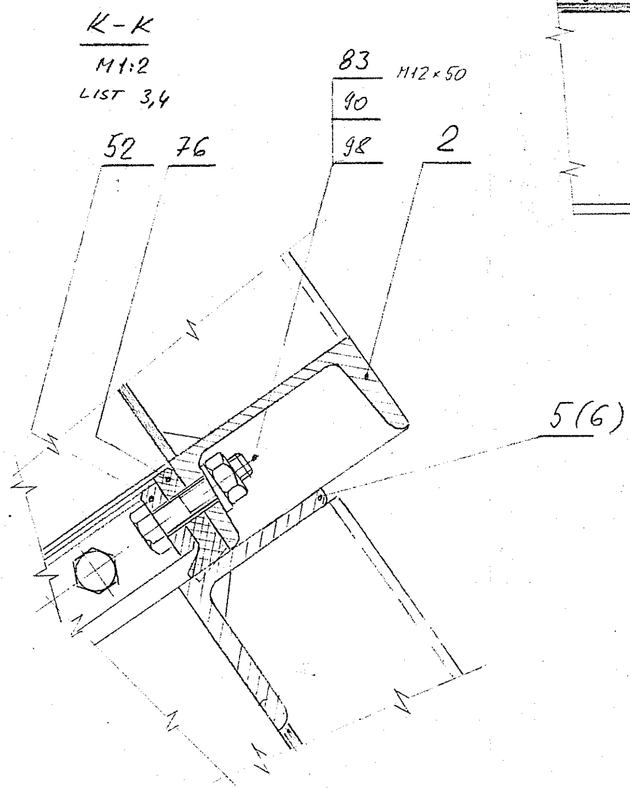

D - D
M 1:2
LIST 2

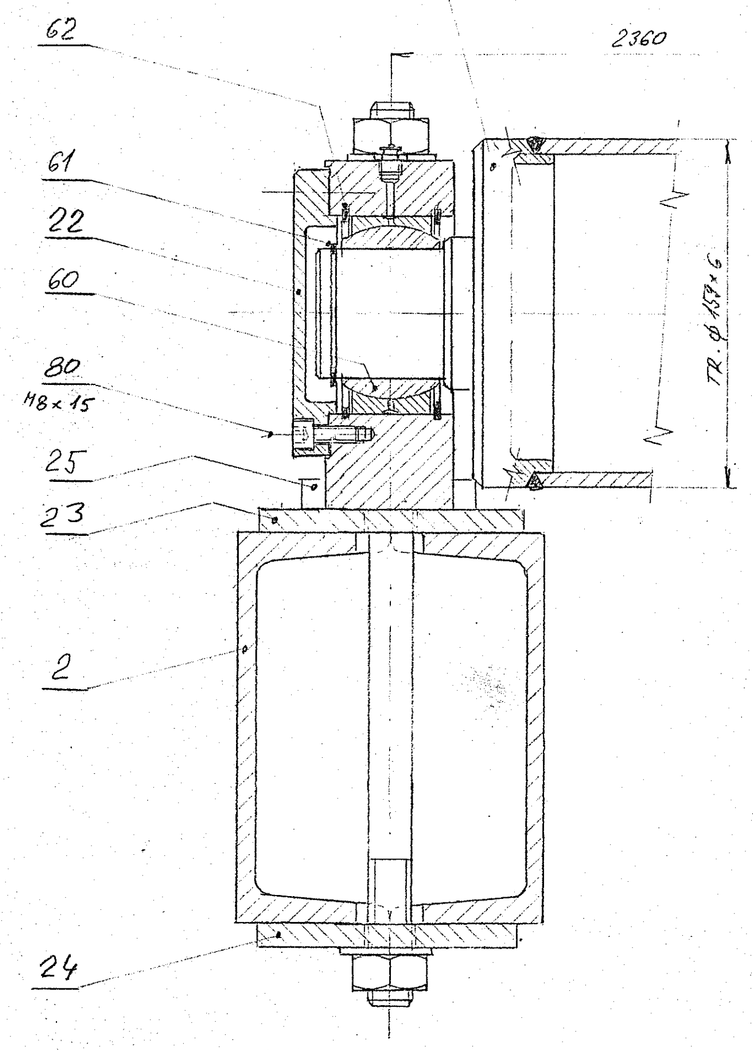

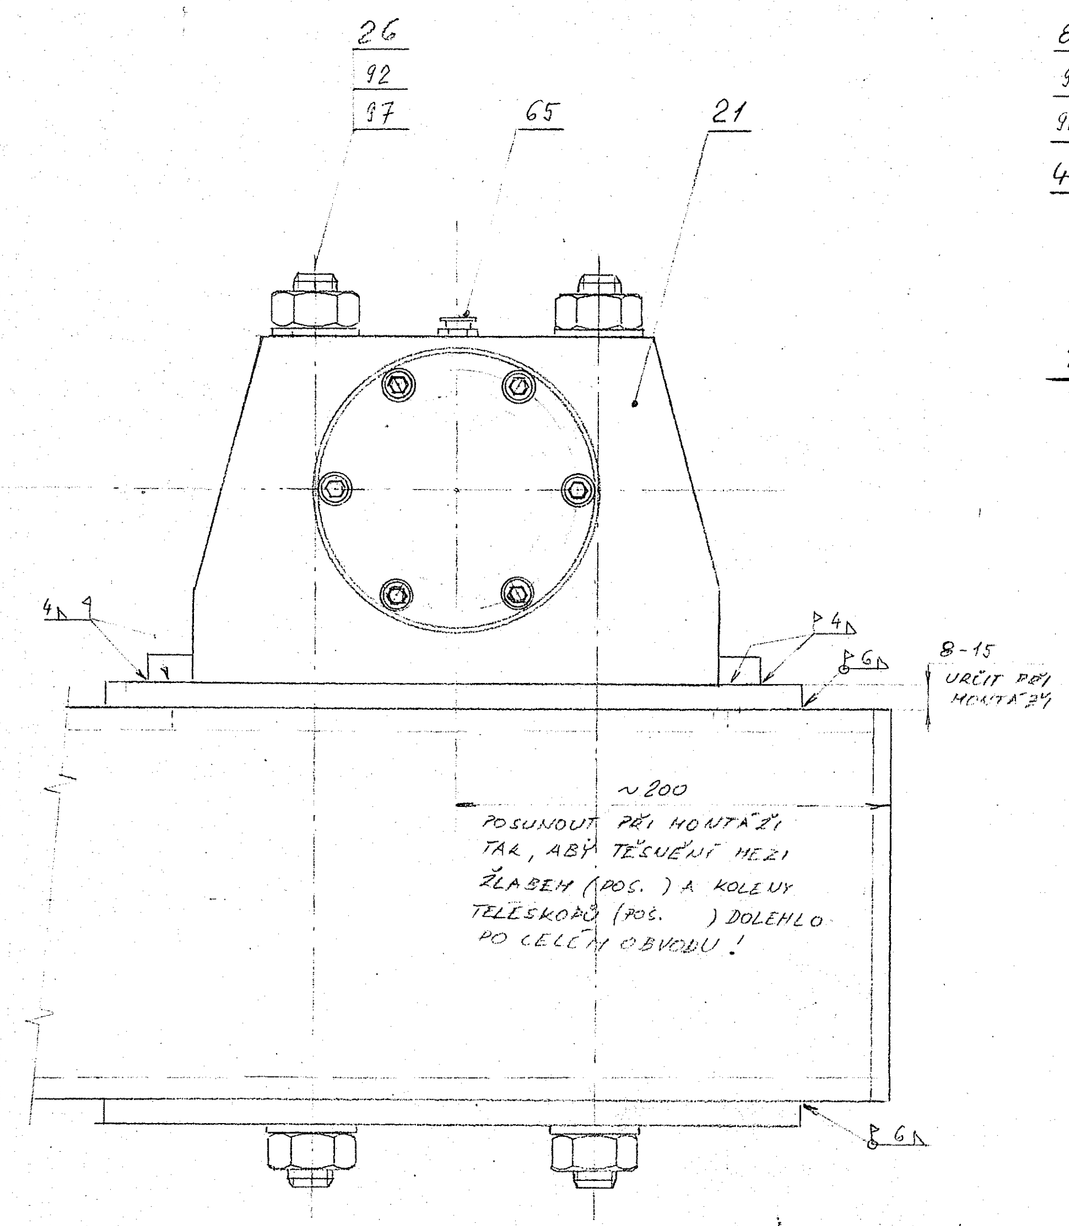

M 1:5
LIST 2

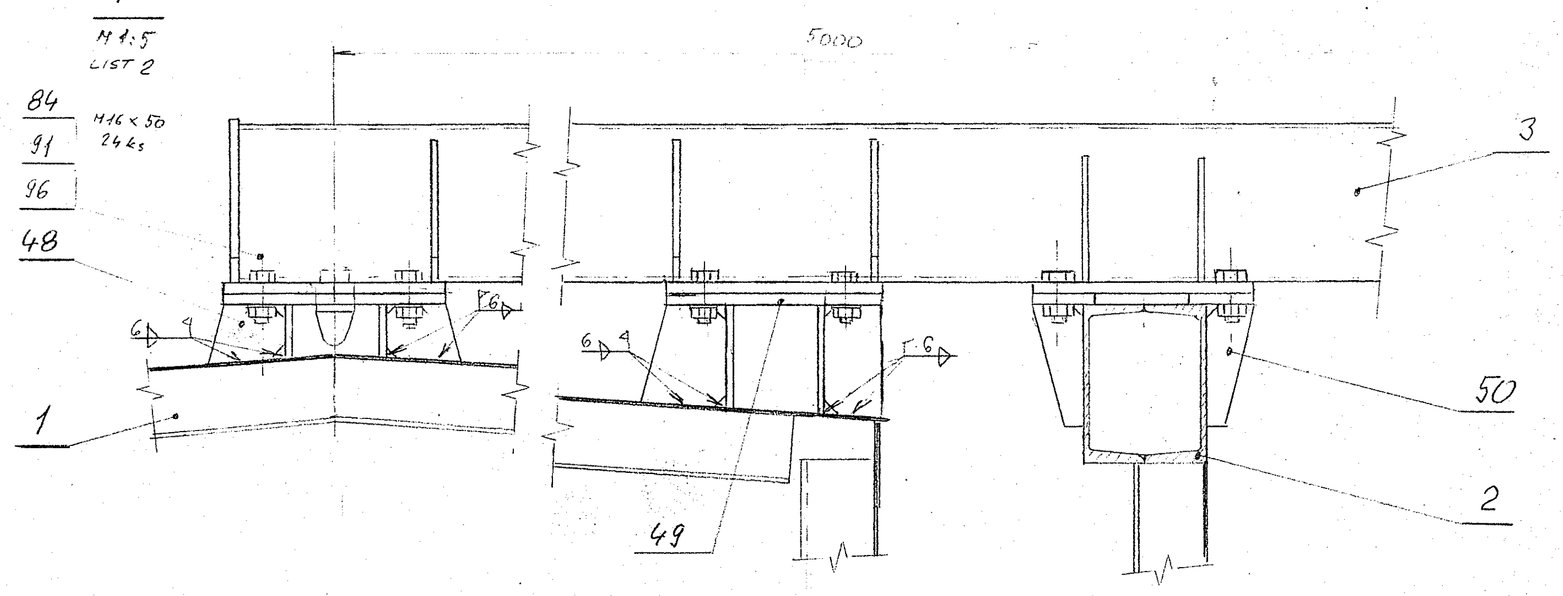

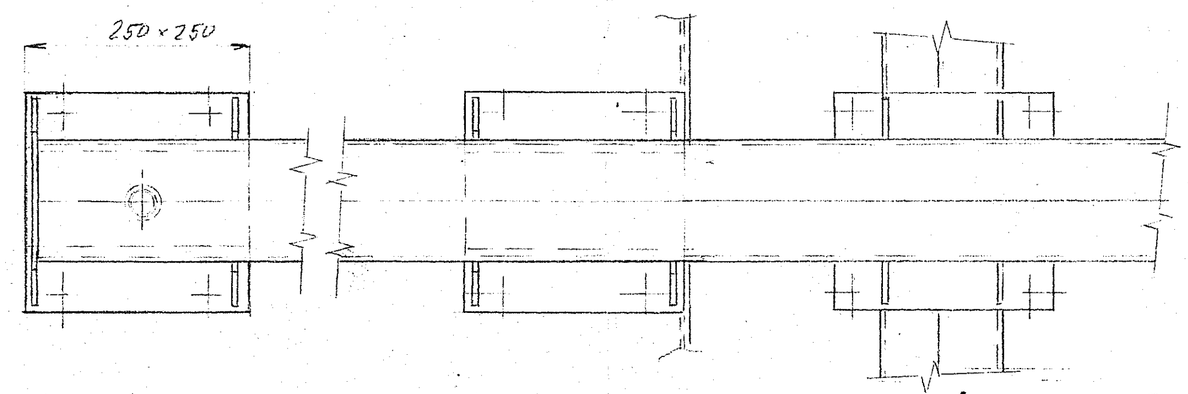

VÝKRES SKUTEČNÉHO PROVEDENÍ 1

Počet kusů	Název - rozměr	Polotovar	Mater. konečný	Mater. výchozí	Třída přesn.	Čistá hrubost	Hrubá hrubost	Číslo výkresu		Pos.
Poznámka				Celková čistá hmotnost kg						

Měřítko	Kreslil		Č. snímku	Změna	Datum	Podpis	Index změny
1:10	Přezkoušel						
1:5	Norm. ref.						
1:2	Výr. projedn.	Schválil	Č. transp				
		Dne					

DRAGON montážní sdružení a.s.o. NAD PÍSKOVNOU 1358 140 00 PRAHA 4	Typ AHL 01	Skupina	Starý výkres	Nový výkres
	Název AREATOR HL		1 NŘ 00	NOVÁ ŘÍŠE
	ŘEZY, DETAILY		Počet listů 9	List 6