PRACOVNÍ POLOHA

A-A

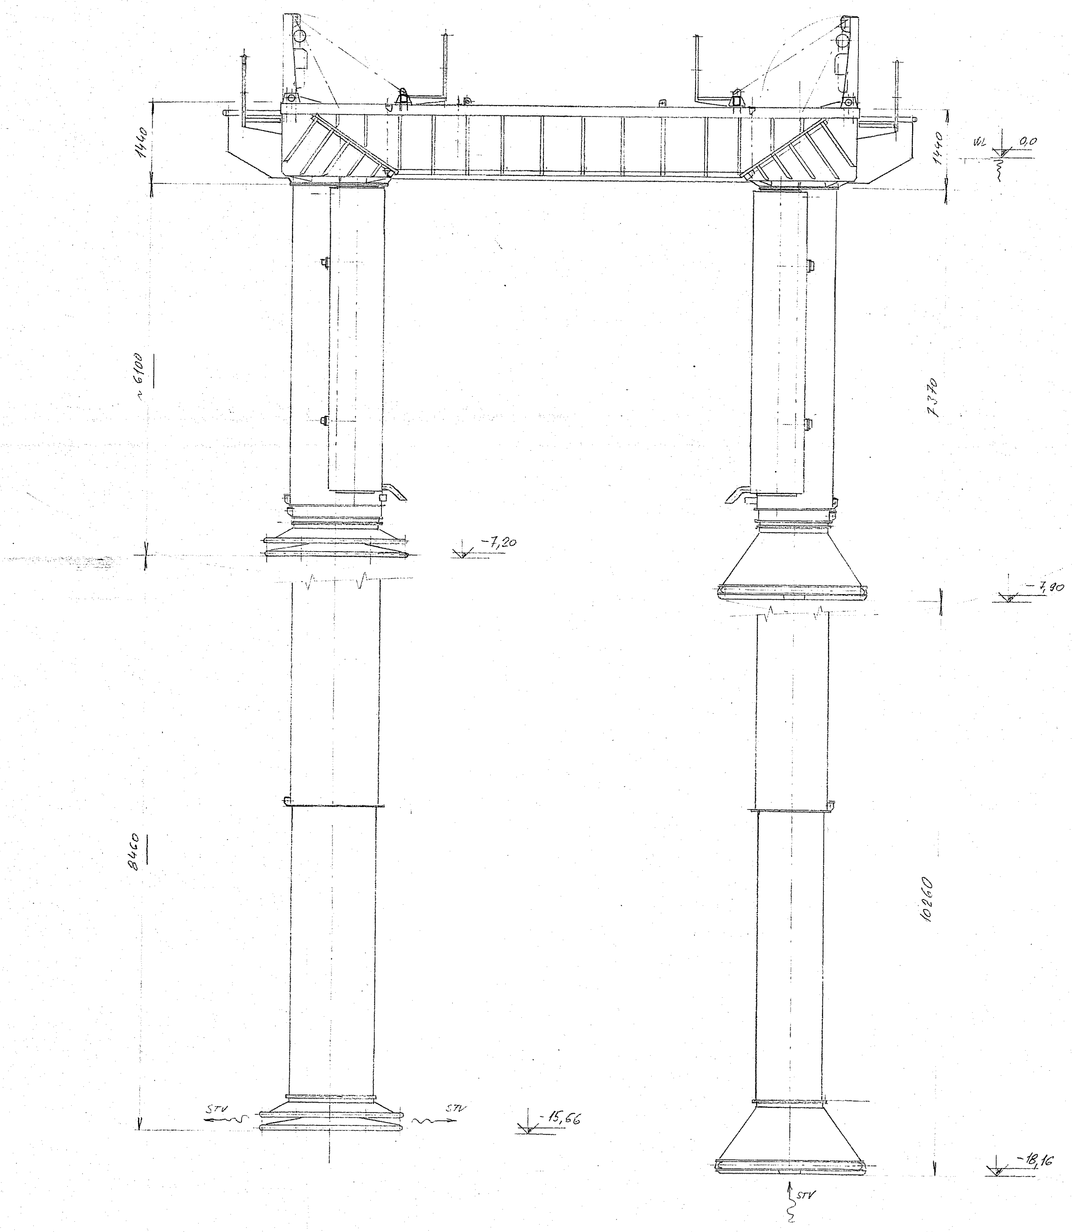

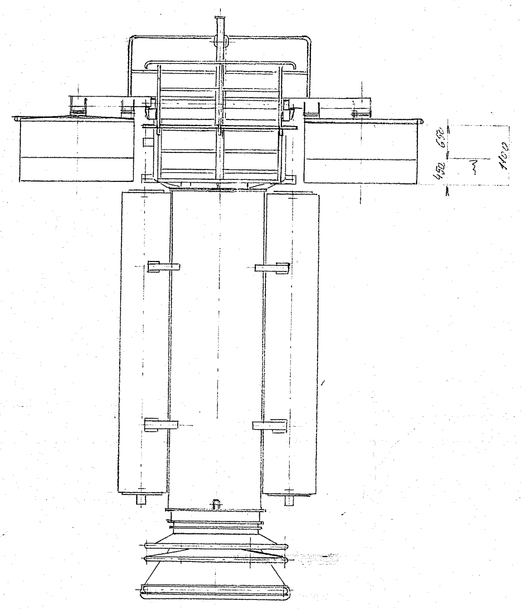

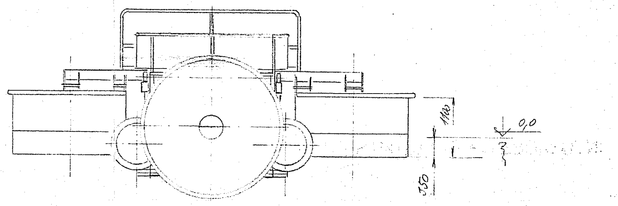

MANIPULAČNÍ POLOHA

B-B

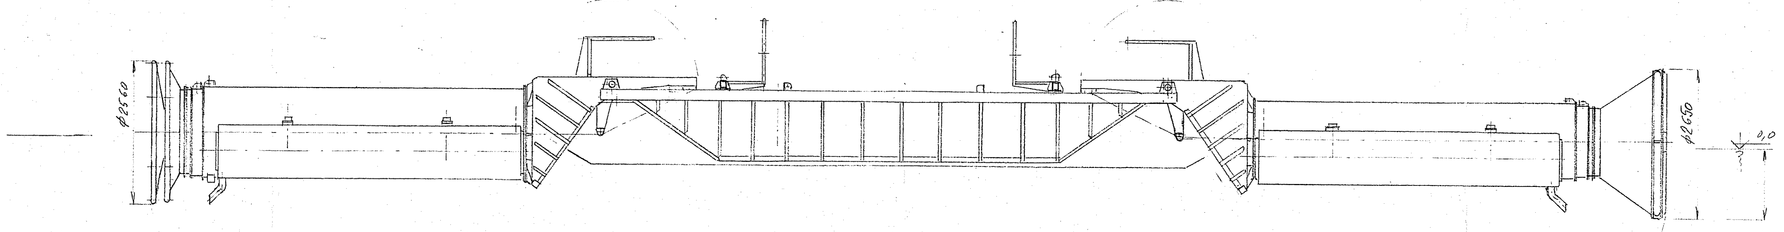

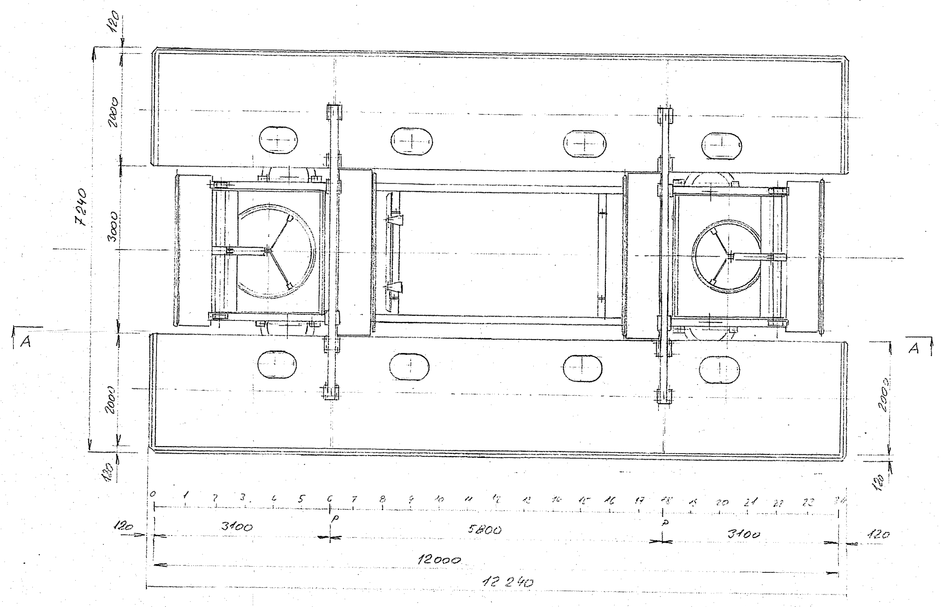

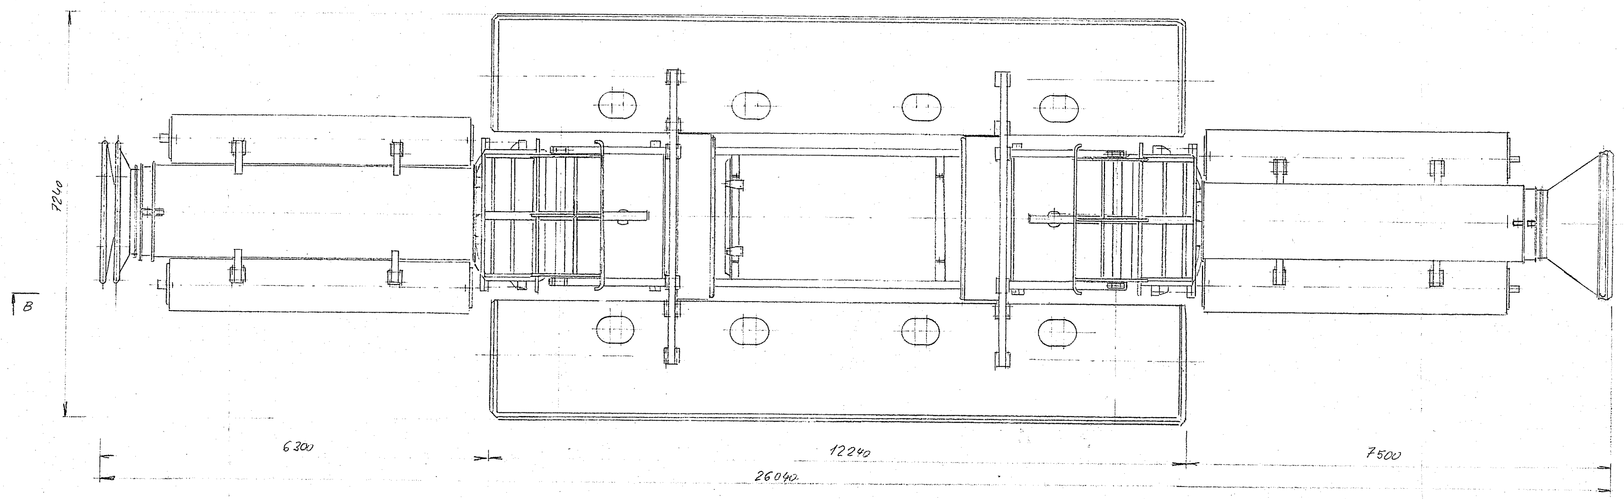

KLAD LISTŮ SESTAVY:

1. GENERÁLNÍ PLÁN 1:50
2. PŮDORYS M 1:10
3. VSTUPNÍ TELESKOP M 1:10
4. VÝSTUPNÍ TELESKOP M 1:10
5. DETAILY H, U, ŘEZY D-D, R-R
6. ŘEZY, DETAILY
7. PALUBNÍ VYBAVENÍ
8. SCHÉMA UVAZNÍ
9. ROZVOD TLAK. VZDUCHU

VZTLAKOVÁ TĚLESA

1. HL. PLOVÁKY:
   - DÉLKA - 12 240
   - DÉLKA NA HL. VODORYSCE - 12 000
   - ŠÍŘKA - 7000
   - VÝŠKA BOKU - 1100
   - PONOR - max 500 (bez provozu)
   - VÝTLAL - 2 x
2. PLOVÁKY TELESKOPŮ
   - DÉLKA - 5 300
   - ⌀ 955
   - VÝTLAK 4 x 3803 kg

MANIPULAČNÍ POLOHA

- DÉLKA - 26 040
- ŠÍŘKA - 7 240
- PONOR - 1240
- PONOR VZTL. TĚLESA - 350

PRACOVNÍ POLOHA:

- DÉLKA - 12 240
- ŠÍŘKA - 7 240
- PONOR - 650 (VZTLAK. TĚLESO)
- VSTUPNÍ TELESKOP ⌀ 1200
- ZAJOŘENÍ VSTUPNÍHO HRDLA - max 18,2 m, min. 7,9 m
- VÝSTUPNÍ TELESKOP ⌀ 1500
- ZANOŘENÍ VÝSTUPNÍ TRYSKY - max 15,70 min. 6,4 m

KUSOVNÍK

VÝKRES SKUTEČNÉHO PROVEDENÍ

Počet kusů	Název - rozměr	Polotovar	Mater. konečný	Mater. výchozí	Hrubá hmotnost	Čistá hmotnost	Číslo výkresu	Pos.
Poznámka				Celková čistá hmotnost kg				
Měřítko 1:50	kreslil 2. 4. 98	LIE		Č. smlouvy				
	Přezkoušel							
	Norm. rel.							
	Výr. projedn.	Schválil		Č. konstr.				
		Dne						

Změna | Datum | Podpis | Nové číslo | Nový index

DRAGON
mořská společnost a.s.
NÁD PŘEKOPEM 1258
140 00 PRAHA 4

Typ ARLOK Skupina | Stará výkresa | Nová výkresa

Název ARKÁTOR HL.
GENERÁLNÍ PLÁN

NOVÁ RÝSE
ONŘ-00
Počet listů 9 | List 1