MODEL VESTAVBY

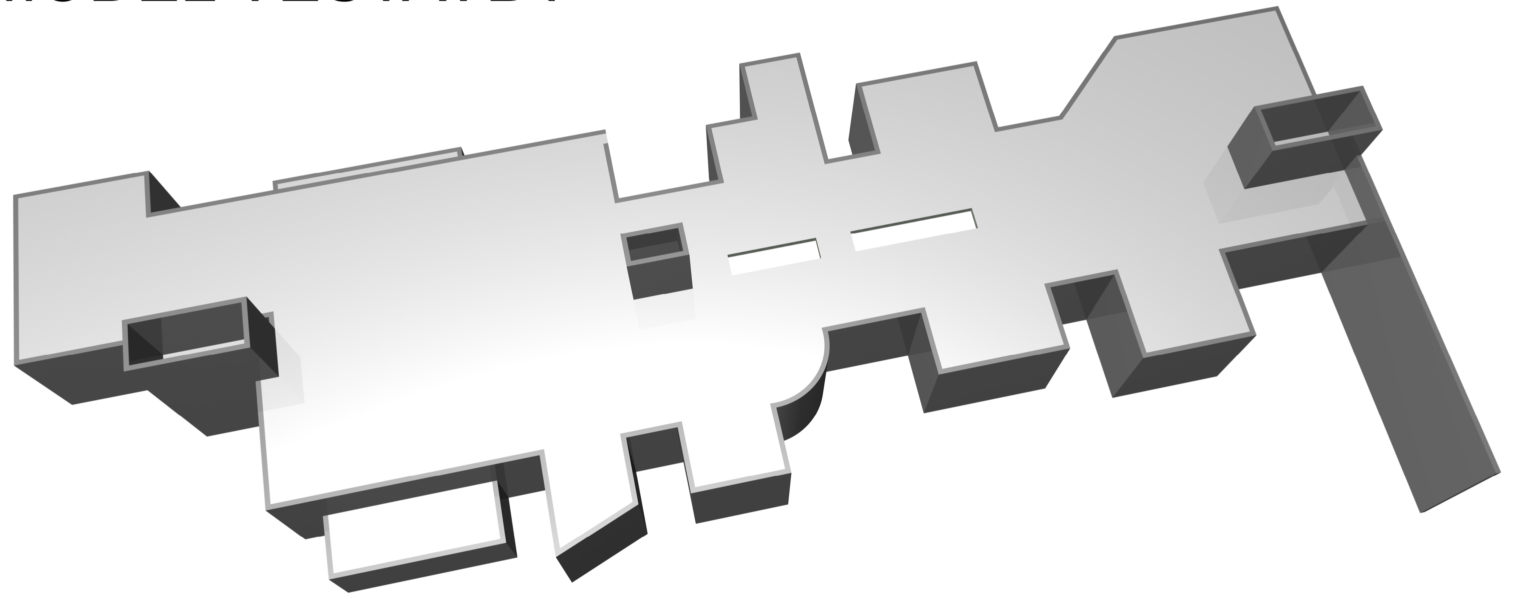

INTERIÉROVÉ MALBY- SPOJOVACÍ KRČEK
- POROBETON+ TKANINA S LEPIDLEM+ ŠTUK+ BÍLÁ MALBA
- MULTIPOR+ TKANINA S LEPIDLEM+ ŠTUK+ BÍLÁ MALBA
- STROP SDK(PO)+ BÍLÁ MALBA
EXTERIÉROVÉ NÁTĚRY- PROSTOR S VZT JEDNOTKAMI
- POROBETON+ TKANINA S LEPIDLEM+ ŠTUK+ BÍLÝ NÁTĚR
EXTERIÉROVÉ POHLEDOVÉ PLOCHY SCHODIŠTĚ(VÝCHODNÍ+ ZÁPADNÍ POHLED NA CELOU VÝŠKU ÚNIKOVÝCH SCHODIŠŤ+ BOKY NAD ÚROVNÍ STŘECH STÁVAJÍCÍCH HAL
- POROBETON+ TKANINA S LEPIDLEM+ ŠTUK+ TMAVOŠEDÝ NÁTĚR

LEGENDA MÍSTNOSTÍ

OZN.	POPIS	PLOCHA	POVRCHOVÁ ÚPRAVA PODLAH	POVRCHOVÁ ÚPRAVA STĚN
2.06	STUDÍJNÍ DEPOZITÁŘ GALERIE	562,36	VIZ. SKLADBA S4A	HYDROFOBIZOVANÝ NÁTĚR
2.07	SCHODIŠTĚ	17,21	BEZPRAŠNÝ NÁTĚR	BEZPRAŠNÝ NÁTĚR+ BÍLÁ MALBA
2.08	EXTERIÉR S VZT JEDNOTKOU- OTEVŘENÉ TECHNOLOGICKÉ ZAŘÍZENÍ	95,52	VIZ. SKLADBA S4C	VIZ. SKLADBA S15+S18b
2.09	VÝTAH	4,50		BEZPRAŠNÝ NÁTĚR
2.10	HLAVNÍ SCHODIŠTĚ + SPOJOVACÍ KRČEK	89,24	VIZ. SKLADBA S4B	VIZ. SKLADBA S14a+ S14b
2.11	EXTERIÉR S VZT JEDNOTKOU- OTEVŘENÉ TECHNOLOGICKÉ ZAŘÍZENÍ	46,19	VIZ. SKLADBA S4C	VIZ. SKLADBA S15+ S18b
2.12	SCHODIŠTĚ	17,21	BEZPRAŠNÝ NÁTĚR	BEZPRAŠNÝ NÁTĚR
2.13	STUDÍJNÍ DEPOZITÁŘ GALERIE	466,88	VIZ. SKLADBA S4A	HYDROFOBIZOVANÝ NÁTĚR

POZNÁMKA

OZNAČENÍ	POPIS
1	OCELOVÉ SLOUPY, TYPOVÉ DETAILY PROSTUPŮ DLE VÝROBCE FOLIE
2	SVODY PŘECHOD KLEMPÍŘSKÝCH PRVKŮ DO ZTI, TYPOVÉ DETAILY PROSTUPŮ DLE VÝROBCE STŘEŠNÍ FOLIE
3	PLECHOVÁ LEMOVÁ MANŽETA PŘESAH 50mm, TL. PLECHU 1mm. Z14
4	PRŮCHOD- NOVÉ ZDIVO BUDE OD STÁVAJÍCÍ HALY DILATOVÁNO 10mm TI, STROPNÍ KONSTRUKCE JE ŘEŠENA POMOCÍ TRAPÉZOVÉHO PLECHU TR 40tL.0,88mm+ 40mm NABETONÁVKA+ SYSTÉMOVÝ PŘEKLAD. PODLAHOVÁ KONSTRUKCE JE ŘEŠENÁ POMOCÍ IPE PROFILŮ+ TRAPÉZOVÝ PLECH TR 40tL.0,88mm+ 40mm NABETONÁVKA. V MÍSTĚ DVEŘÍ MEZI SCHODIŠTĚM A GALERII BUDE OSAZEN PŘECHODOVÝ PLECH. ZÁMEČNICKÉ PRRVKY VIZ. Z18. PLOCHA PRŮCHODU 1m2
5	PENETRACE+ BÍLÁ MALBA
6	INTERIÉROVÁ ŠTUKOVÁ OMÍTKA S TKANINOU+ BÍLÁ MALBA (U VNITŘNÍ IZOLACE SDK+ BÍLÁ MALBA)
7	EXTERIÉROVÁ OMÍTKA VČETNĚ TKANINY A FINÁLNÍHO NÁTĚRU S18
8	ČÁSTI SLOUPŮ VYSTUPUJÍCÍCH NAD +7,12 BUDOU V ZASTROPENÍ A PODLAHOVÉ KONSTRUKCI ODDILATOVÁNY MINER. IZOLACÍ TL. 3cm A SLOUPY BUDOU OPATŘENY PLECHOVOU LEMOVOU MANŽETOU Z19 CELKEM 16SLOUPŮ. DTTO POPIS S VÝKAZEM D.1.1.09

LEGENDA GRAFICKÉHO ZNAČENÍ

- STÁVAJÍCÍ OCELOVÉ KONSTRUKCE A CIHELNÉ ZDIVO
- NOVĚ NAVRŽENÁ VYZDÍVKA Z POROBETONOVÝCH TVÁRNIC PEVNOST 5MPa TL.300mm+ ZATÍRANÁ OMÍTKA+ BÍLÁ MALBA V 2.10. OSTATNÍ POVRCHY POUZE HYDROFOBIZOVANÉ NÁTĚRY, KROMĚ EXTERIÉROVÉ OMÍTKY VČETNĚ TKANINY A FINÁLNÍHO TMAVOŠEDÉHO NÁTĚRU VIZ. POZNÁMKA 7.
- NOVÁ VYZDÍVKA Z LÍCOVÝCH CIHEL TL. 150MM KOTVENÁ K PŘENESENÉ OCELOVÉ KONSTRUKCI(ZÁPADNÍ FASÁDA)
- NOVÁ OCELOVÁ KONSTRUKCE STĚNY VIZ. STATICKÁ ČÁST+ PŘENESENÉ OCELOVÉ OPLÁŠTĚNÍ ZE ZÁPADNÍ STRANY. VIZ. D.1.1-11 NAVRŽENÝ STAV- POHLEDY
- TEPELNÁ VNITŘNÍ IZOLACE + SDK PO45min
- OBRYS NADZEMNÍ ČÁSTI
- SANITÁRNÍ PŘÍČKY
- NOVĚ NAVRŽENÉ SLOUPY NÁSTAVBY- EXTERIÉR PO ODOLNOST SLOUPŮ A RÁMOVÉ KONSTRUKCE VIZ D.1.3. A ČÁST D.1.2.A. INTERIER PO ODOLNOST SLOUPŮ+ RÁMOVÉ KONSTRUKCE VIZ D.1.3. (45min.- PO IZOLACE NAPŘ. ATESTOVANÝ PO SYSTÉM ORDEXAL+ SYSTÉMOVÁ STĚRKOVÁ OMÍTKA). ČERNÁ MALBA EXTERIÉR , BÍLÁ MALBA INTERIÉR.
- POŽADAVKY NA DVEŘE Z HLEDISKA PO- VIZ. ČÁST D.1.3 POŽÁRNÍ OCHRANA+ VÝPIS DVEŘÍ
- ROZSAH KERAMICKÝCH OBKLADŮ VÝŠKA 1,2m. KUCHYŇ PRUH 0,8M. NAD UMYVADLY ZRCADLO VÝŠKY 1m

projekt	DEPOZITÁRNĚ - EXPOZIČNÍ OBJEKT NZM V OSTRAVĚ	číslo zakázky PRJO160006
stupeň projektu	Dokumentace skutečného provedení stavby	
stavebník	NÁRODNÍ ZEMĚDĚLSKÉ MUZEUM, s.p.o., Kostelní 1300/44, 170 00 Praha 7	
místo stavby	Ostrava - Vítkovice, ulice Vítkovická - DOV	
zpracovatel projektu	VÍTKOVICE a.s. 046.00 příprava a realizace projektů Ruská 2887/101 706 02 Ostrava-Vítkovice	autorizace
HIP	Ing. Milan Šraml	
architekt	Ing. Arch. Josef Pleskot - AP atelier	
část projektu	ARCHITEKTONICKO-STAVEBNÍ ŘEŠENÍ	datum 02/2020
název výkresu	NAVRŽENÝ STAV- PŮDORYS 2.NP, GALERIE	měřítko 1:100
vypracoval	Bc. Jindřich Petroš; schválil Ing. Milan Šraml; číslo výkresu D1.1-03	revize 0

revize	popis úprav	datum
1		
2		