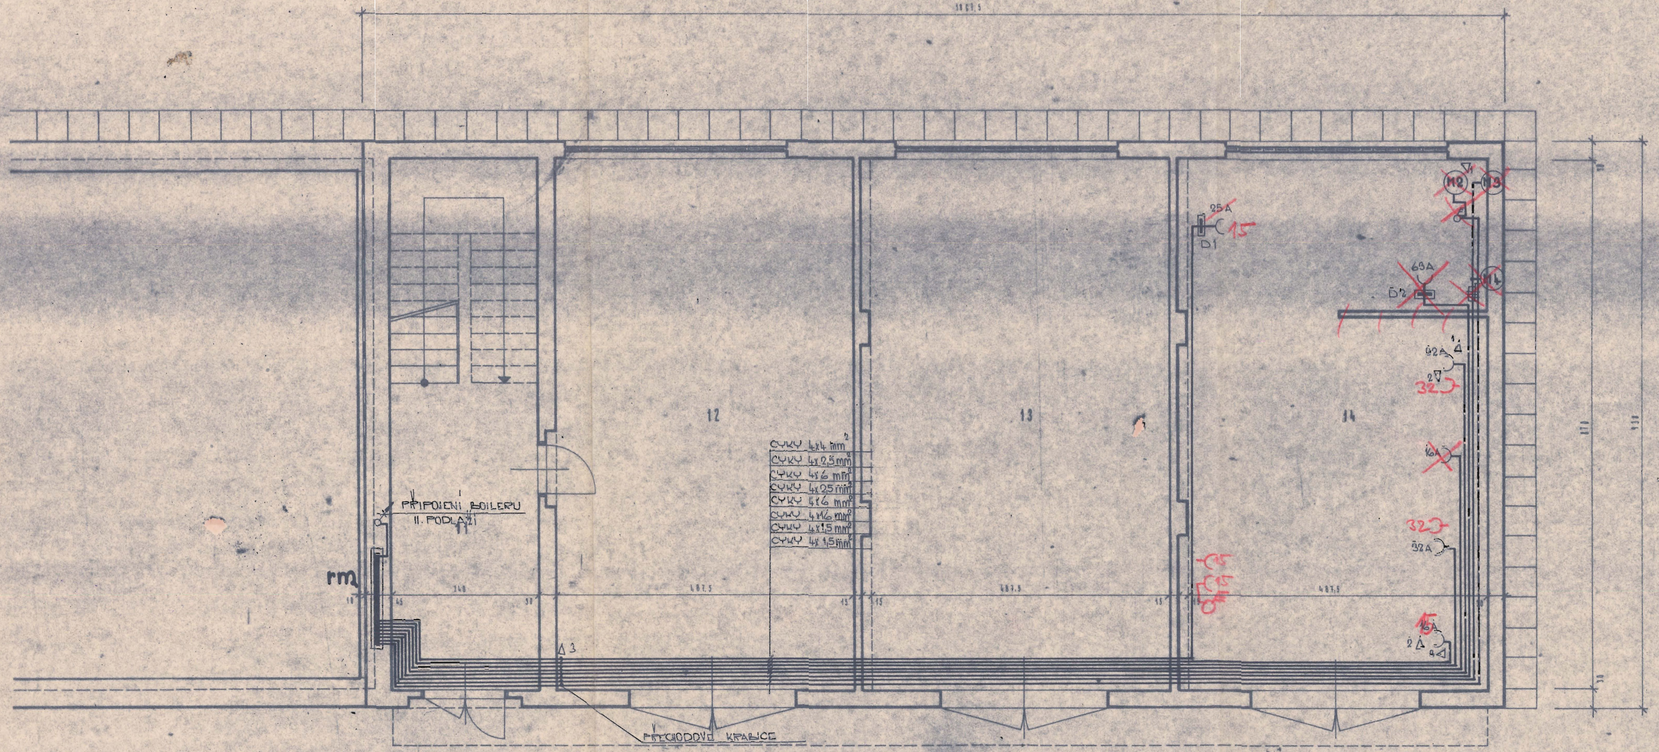

LEGENDA:

ČÍSLO	POČET MATERIÁLU	VELIKOST		
11	[illegible]	[illegible]		
12	[illegible]	[illegible]		
13	[illegible]	[illegible]		
14	[illegible]	[illegible]		

PROVÁDĚNÁ SOUSTAVA 3+PEN ~50 Hz 220/380 V
OCHRANA PROTI NEBEZPEČNÉMU DOTYKOVÉMU
NAPĚTÍ NULOVÁNÍM PODLE ČSN 341010.

INSTALACE JE PROVEDENA KABELY CYKY, KTERÉ JSOU V ČÁSTI
ULOŽENY NA KABELOVÉM ROŠTU

M2 – VÝVĚV 9,58 kW
M3, M4 = VENTILÁTORY Ø 0,55 kW A Ø 18 kW
D1, D2 = ZÁSUVKOVÉ SKŘÍNĚ

D1 = KABELOVÝ ROŠT š. 150 mm
D2 = KABELOVÝ ROŠT š. 300 mm
D3 = KABELOVÝ ROŠT š. 450 mm

Opravuje se kabelová
trasa dle
skutečného provedení
Hradec Králové
závod JABLONEC nad Nisou

ZÁSTUPCE PROJEKTANTA	VYPRACOVAL	KRESLIL	PŘÍSLUŠNÝ ODBORNÝ
V. NOVÁK	I. KUBÍČKOVÁ	VELCOVÁ	ing. HOLLAND
HLAVNÍ VYVĚDAČ ÚSEKU	Ing. [illegible]	ING. [illegible]	
INVESTOR PROVOZ LABS. ONV SEMILY			

PROVOZNÍ STŘEDISKO POVODÍ LABE
PROVOZNÍ BUDOVA (OBJ. Č. 1)

PROVOZNÍ POVODÍ SILNIČNÍHO
PŮDORYS

FORMÁT	A3
MĚŘÍTKO	1:100
ZAK. ČÍSLO	05-0551-0
ČÍS. KOPIE	
ARCH. ČÍSLO	
ČÍSLO VÝKRESU	C.1.B2.1.3.