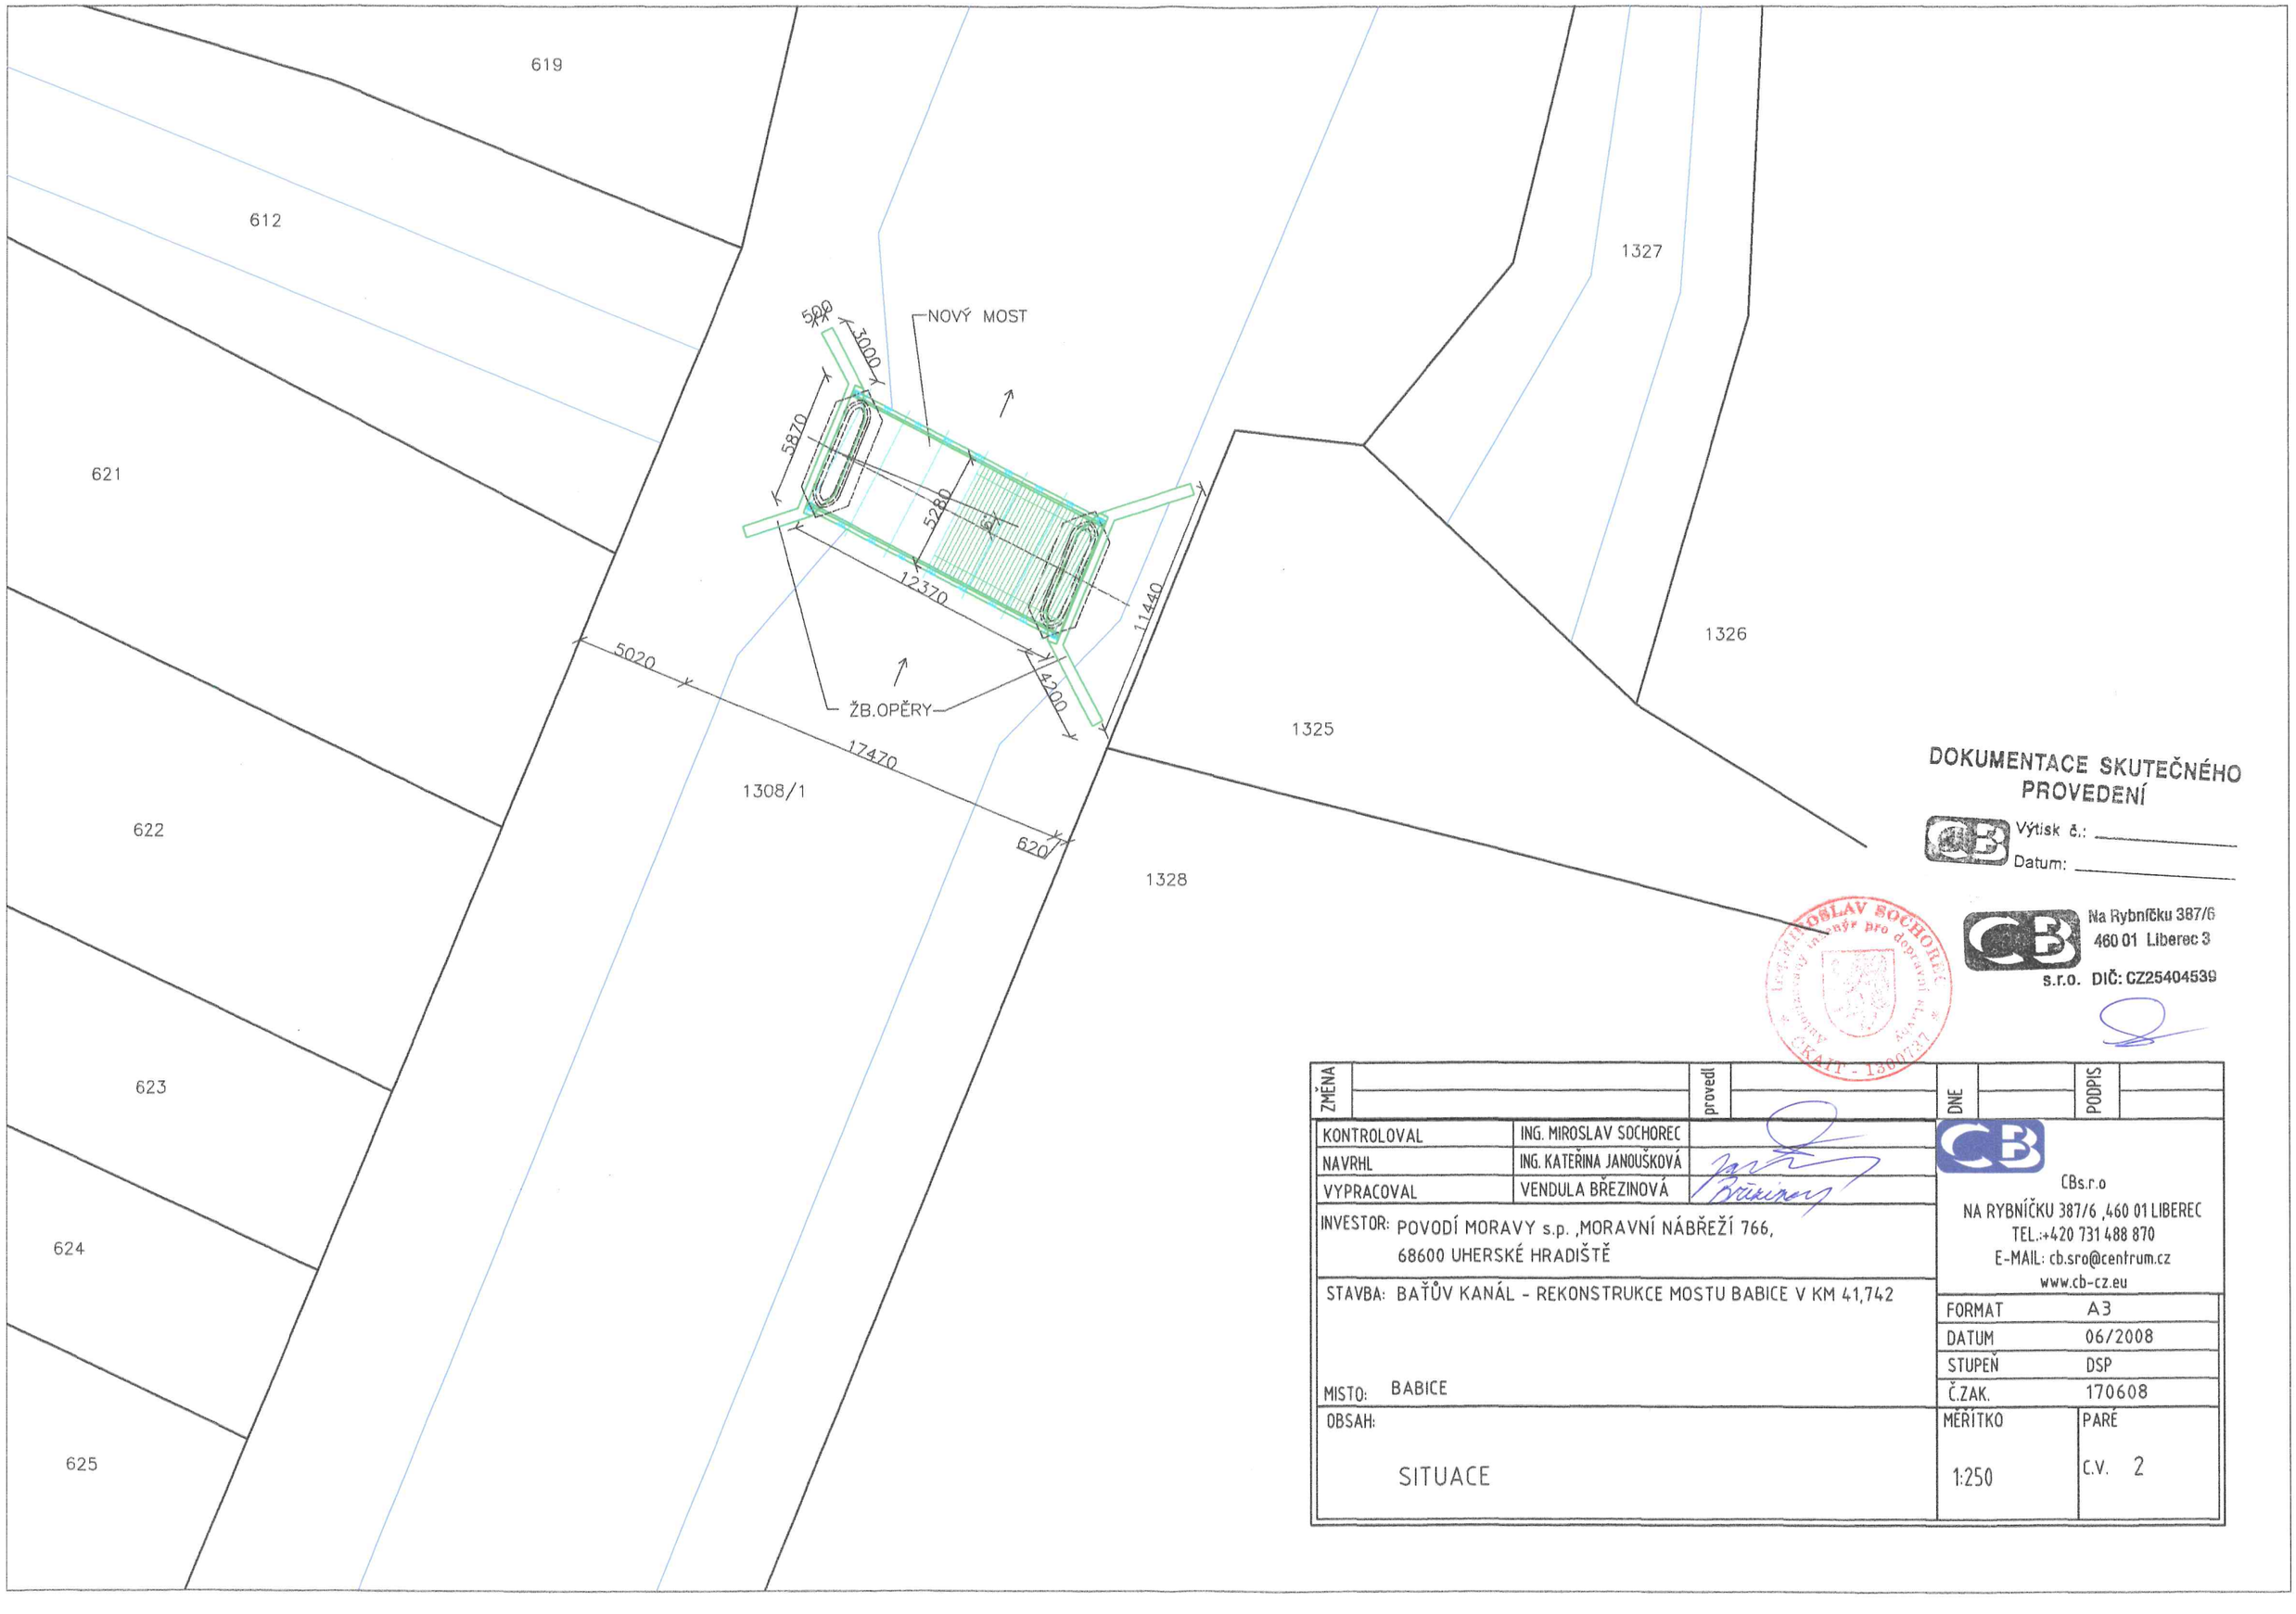

DOKUMENTACE SKUTEČNÉHO PROVEDENÍ

Výtisk č.: _____

Datum: _____

Na Rybníčku 387/6
460 01 Liberec 3
s.r.o. DIČ: CZ25404539

ING. MIROSLAV SOCHOREC autorizovaný inženýr pro dopravní stavby ČKAIT - 1500137

ZMĚNA		provedl		DNE		PODPIS	

KONTROLOVAL	ING. MIROSLAV SOCHOREC	
NAVRHL	ING. KATEŘINA JANOUŠKOVÁ	
VYPRACOVAL	VENDULA BŘEZINOVÁ	

INVESTOR: POVODÍ MORAVY s.p. ,MORAVNÍ NÁBŘEŽÍ 766, 68600 UHERSKÉ HRADIŠTĚ

STAVBA: BAŤŮV KANÁL - REKONSTRUKCE MOSTU BABICE V KM 41,742

MISTO: BABICE

OBSAH: SITUACE

CBs.r.o
NA RYBNÍČKU 387/6 ,460 01 LIBEREC
TEL.:+420 731 488 870
E-MAIL: cb.sro@centrum.cz
www.cb-cz.eu

FORMAT	A3
DATUM	06/2008
STUPEŇ	DSP
Č.ZAK.	170608
MĚŘÍTKO	1:250
PARÉ C.V.	2