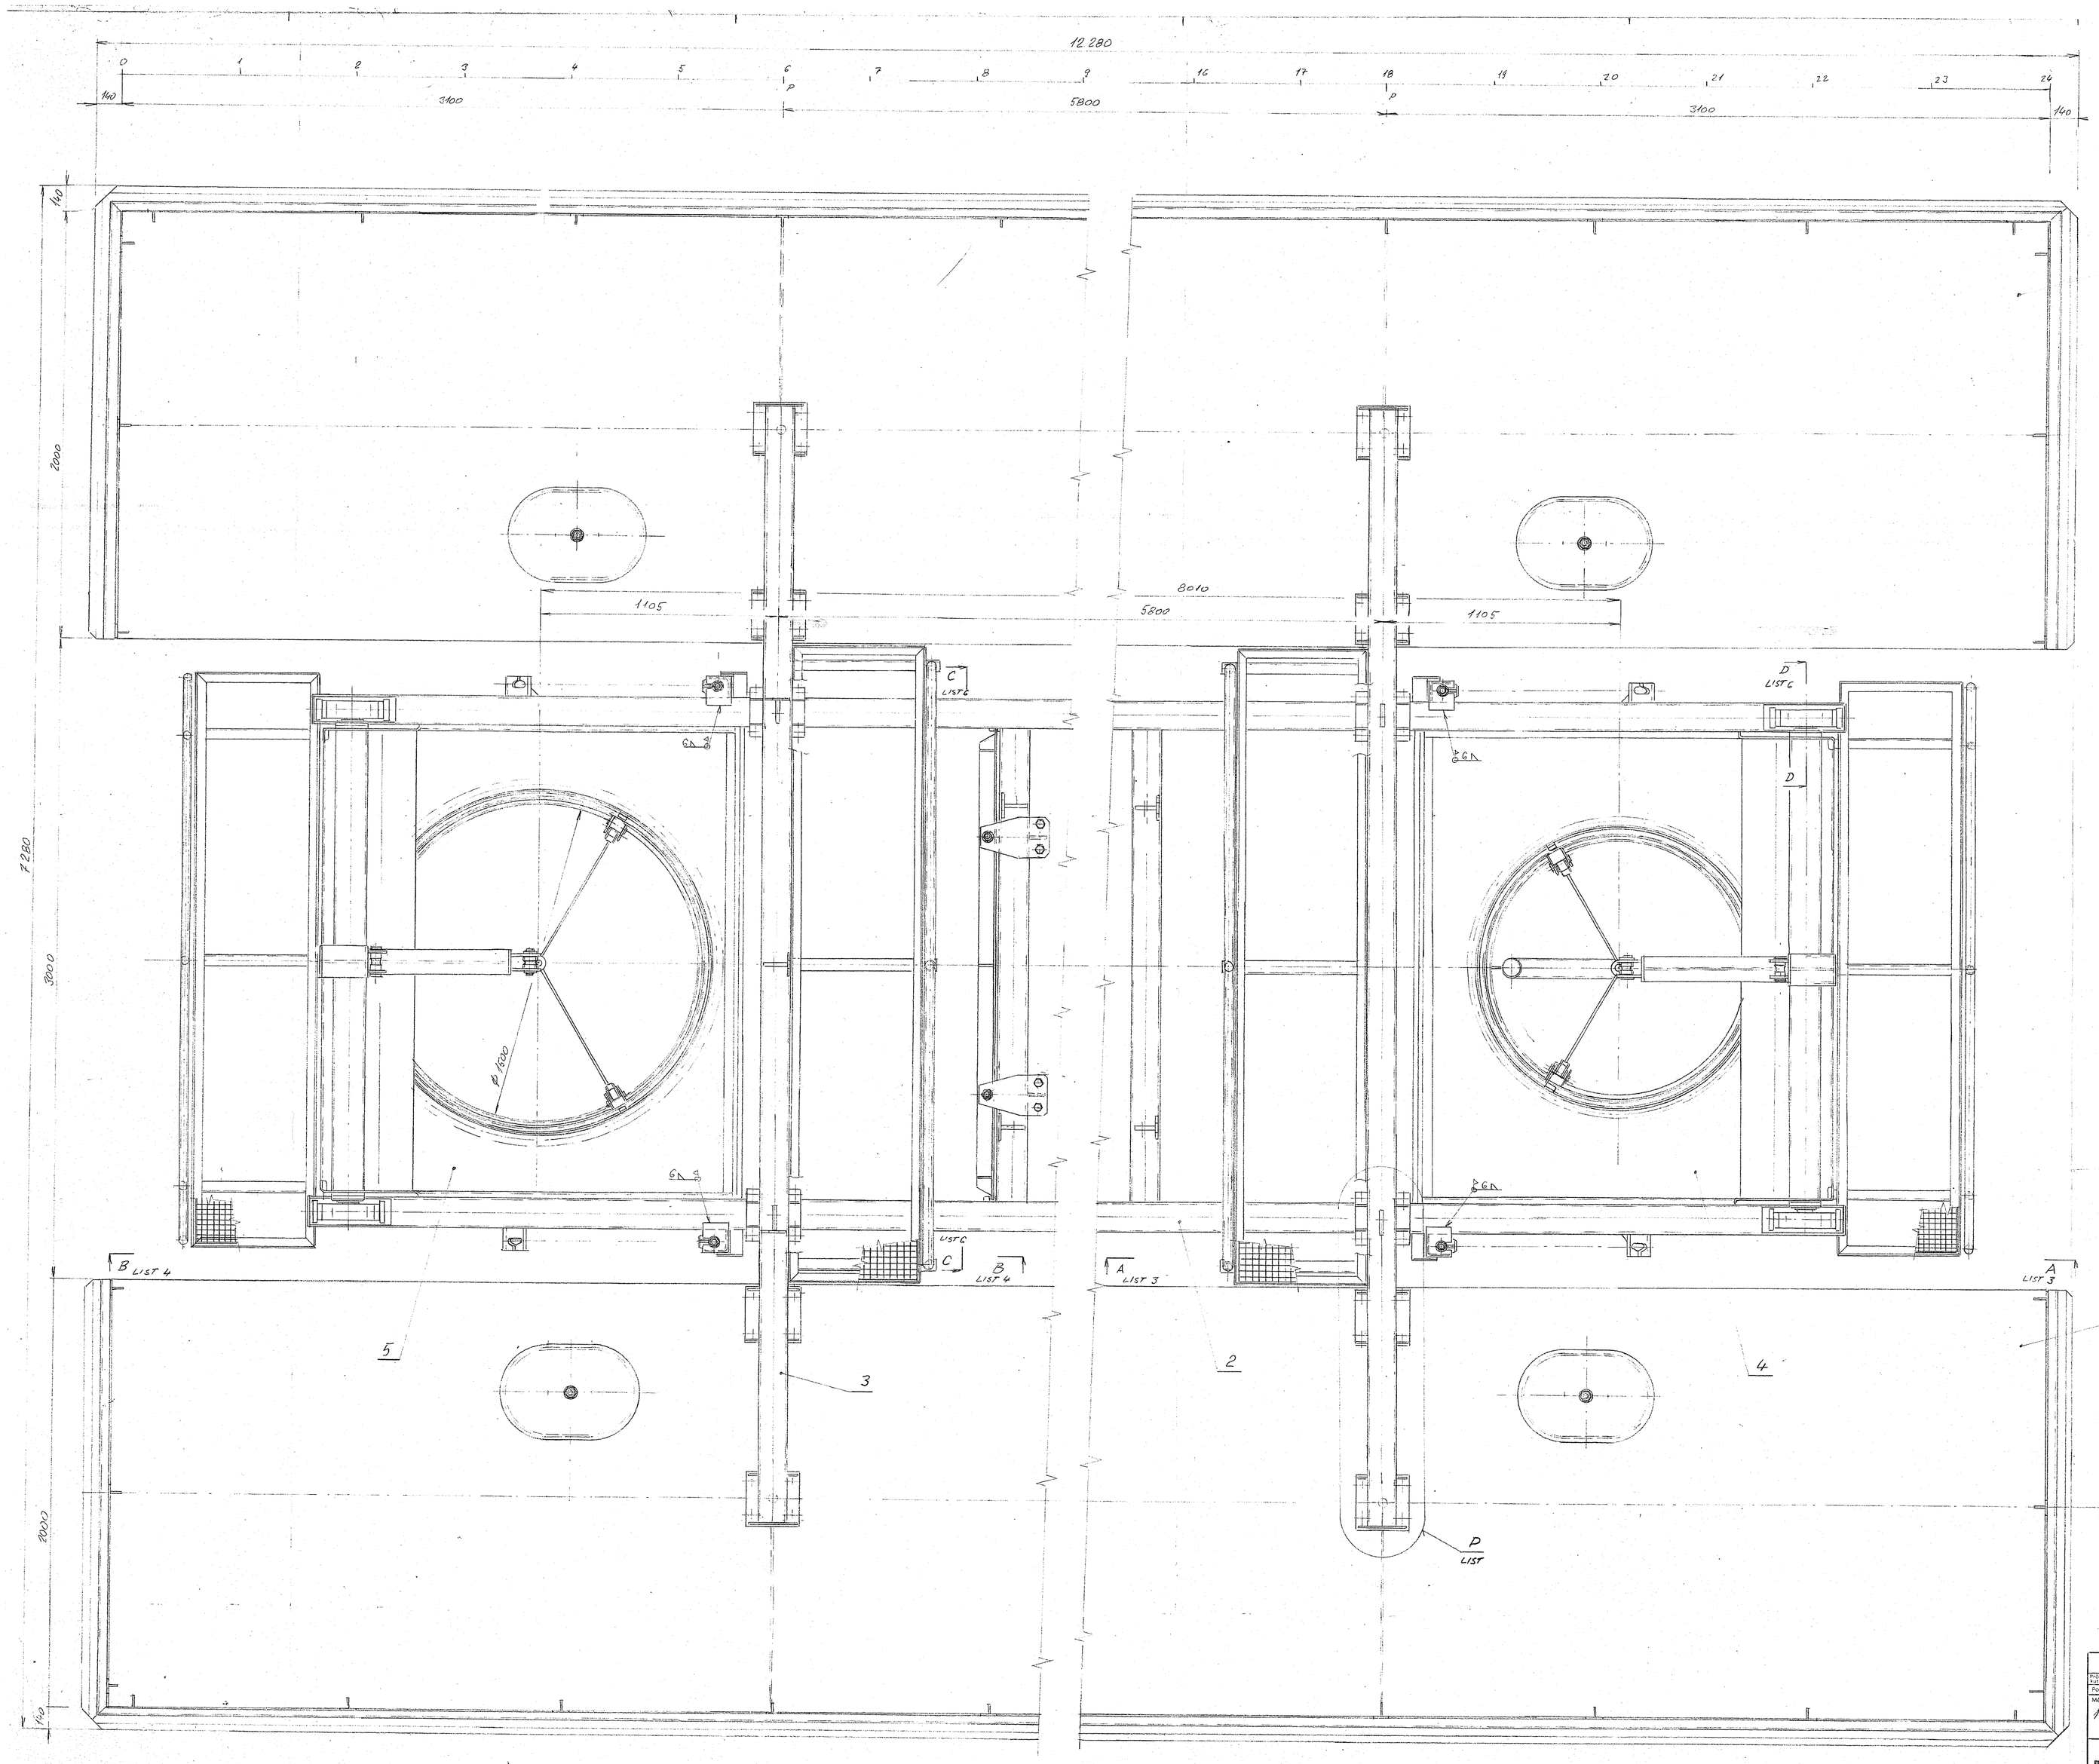

KLAD LISTŮ SESTAVY:

1. GENERÁLNÍ PLÁN 1:50
2. PŮDORYS 1:10
3. VSTUPNÍ TELESKOP - ŘEZ A-A 1:10
4. VÝSTUPNÍ TELESKOP - 1:10
5. DETAILY M, N, ŘEZY P-P, R-R
6. ŘEZY, DETAILY
7. PALUBNÍ VYBAVENÍ
8. SCHÉMA VYVÁŽENÍ
9. ROZVOD TLAK. VZDUCHU

1

VÝKRES SKUTEČNÉHO PROVEDENÍ

Počet kusů	Název - rozměr	Poloměrník	Motor konečný	Motor výchozí	Tvrdá tvrdá	Číslo hmotnost	Hlubo hmotnost	Číslo výkresu	Pos

Poznámka

Měřítko 1:10 | Kreslil 15.3.38 | Plezkoušel | Norm. rel. | Výr. projedn. | Schválil | Dne | Č. sketch | Č. hanup

Celková čistá hmotnost kg

Změna | Datum | Podpis | Index změny

DRAGON montážní sdružení s.r.o. NAD PISKOVNOU 1358 140 00 PRAHA 4

Typ | Skupina | Stupeň výkres | Nový výkres

Název AREÁTOR HL PŮDORYS

ONŘ 00 NOVÁ ŘÍŠE

Počet listů 9 | List 2