


Betonové nástavby a budby na pilících jezů v Nymburce

Měřítko 1:20


Řez C-D

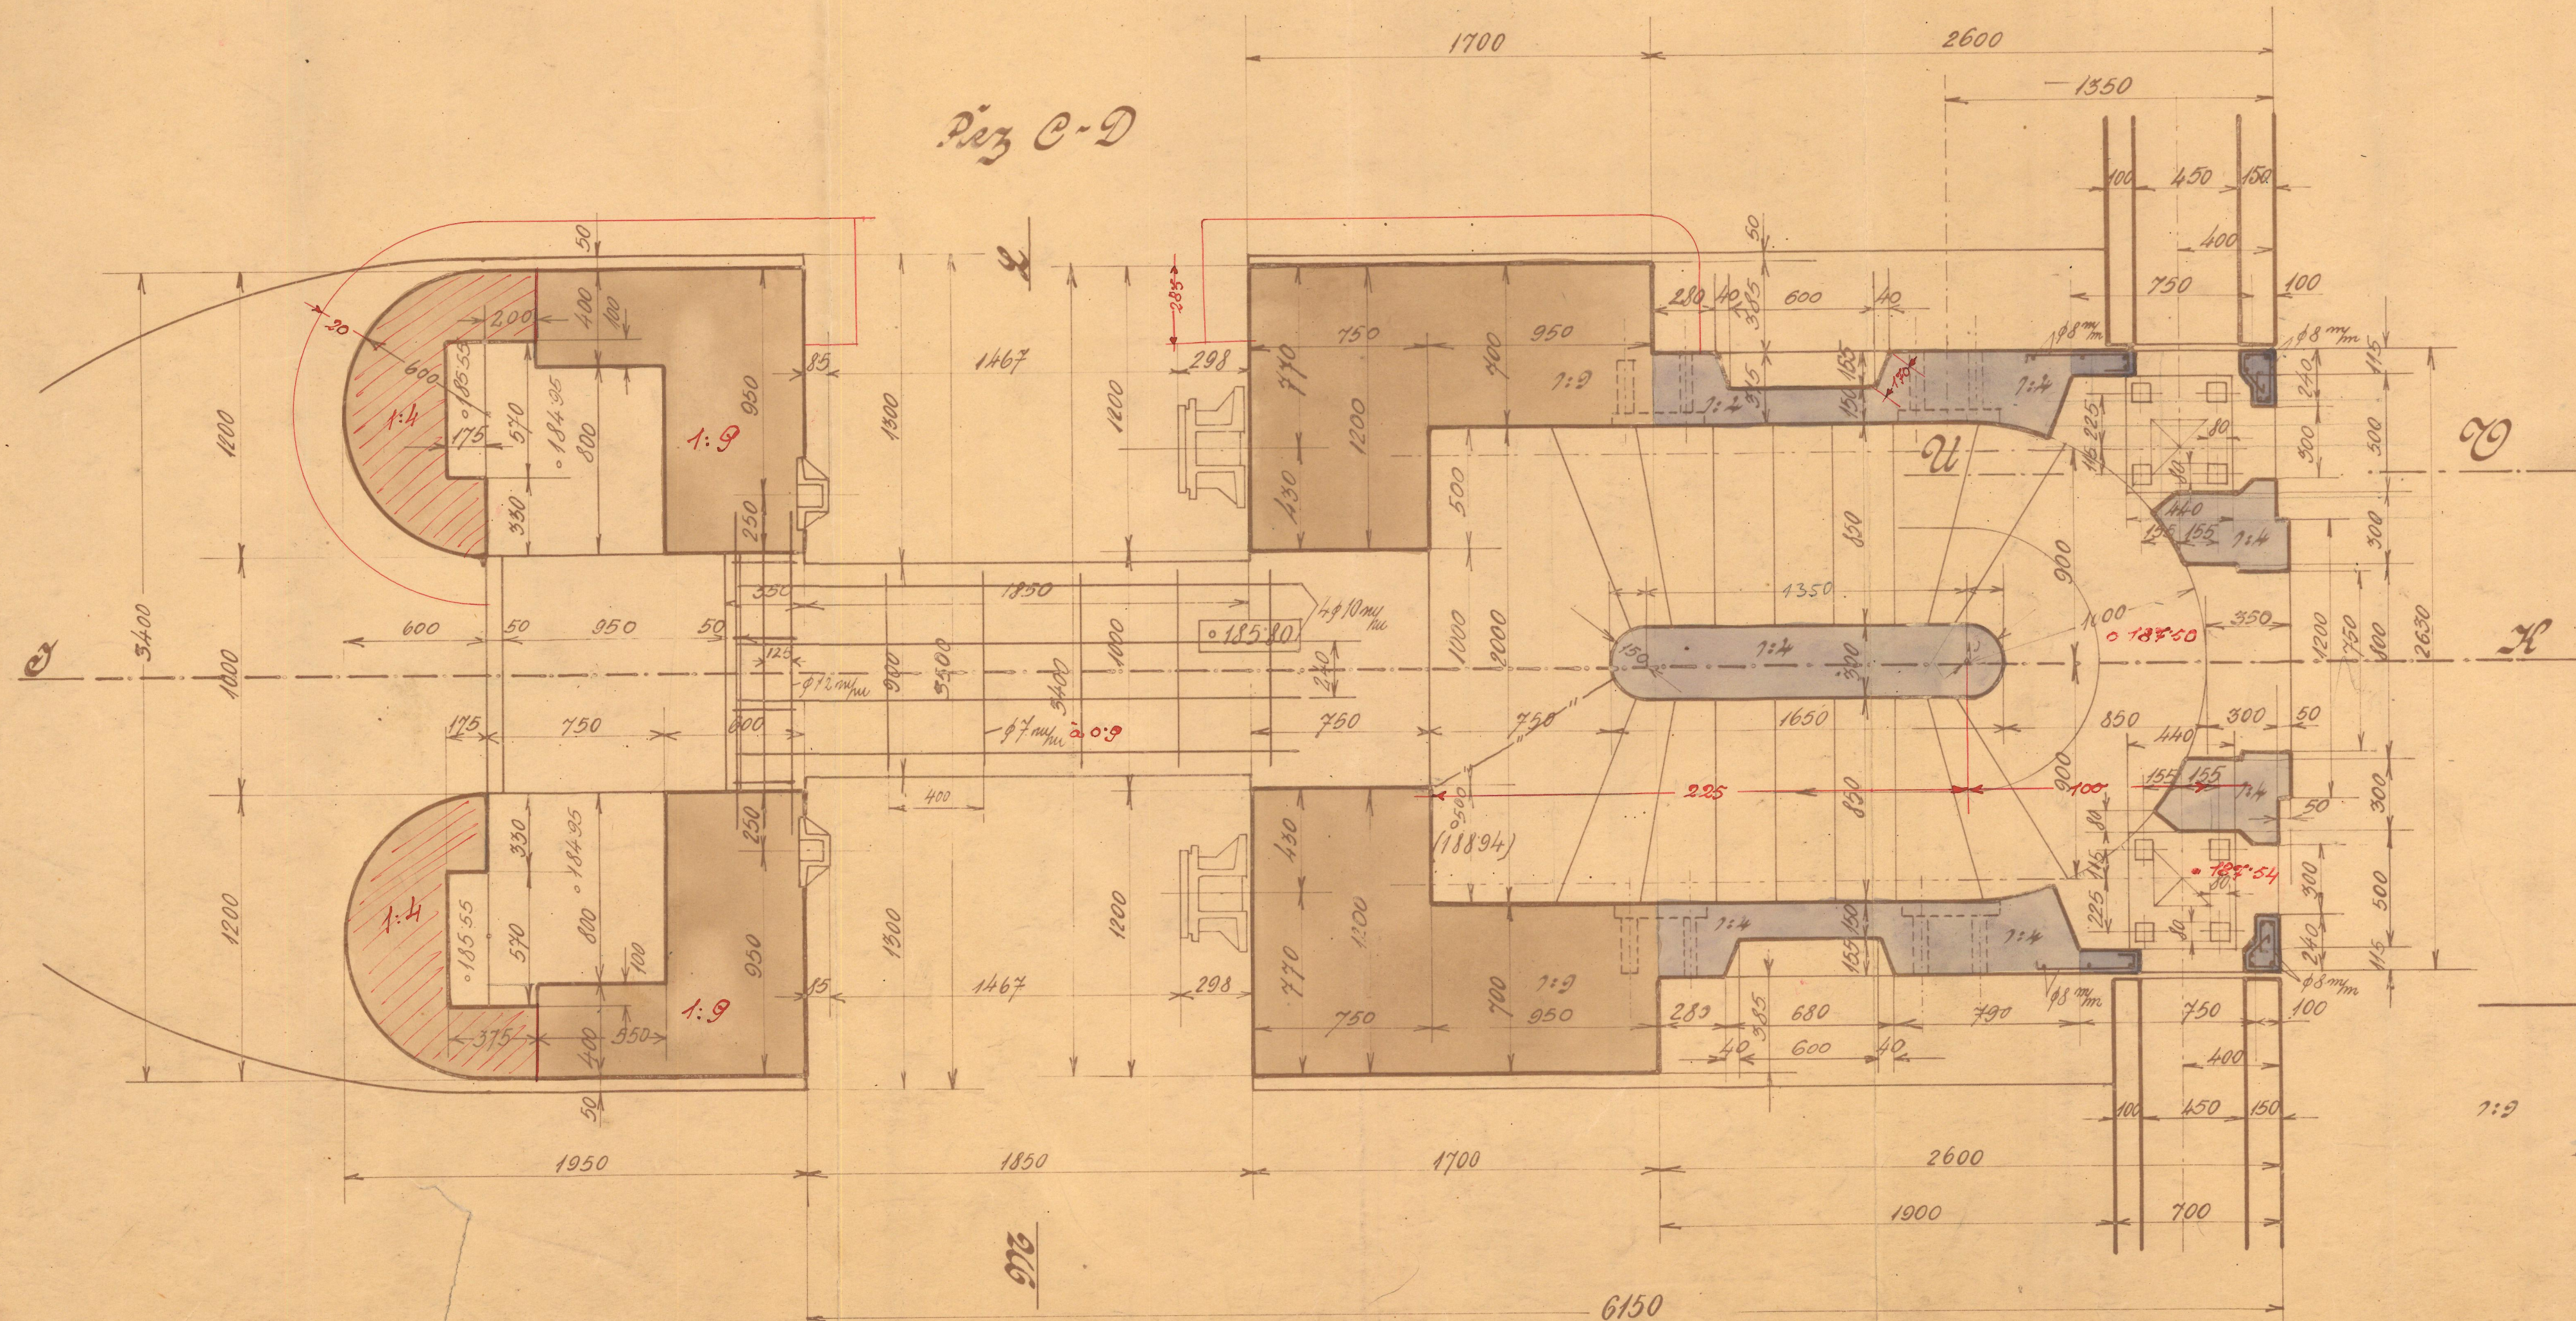

Řez U-V

Detail v jeznu

Měřítko 1:10

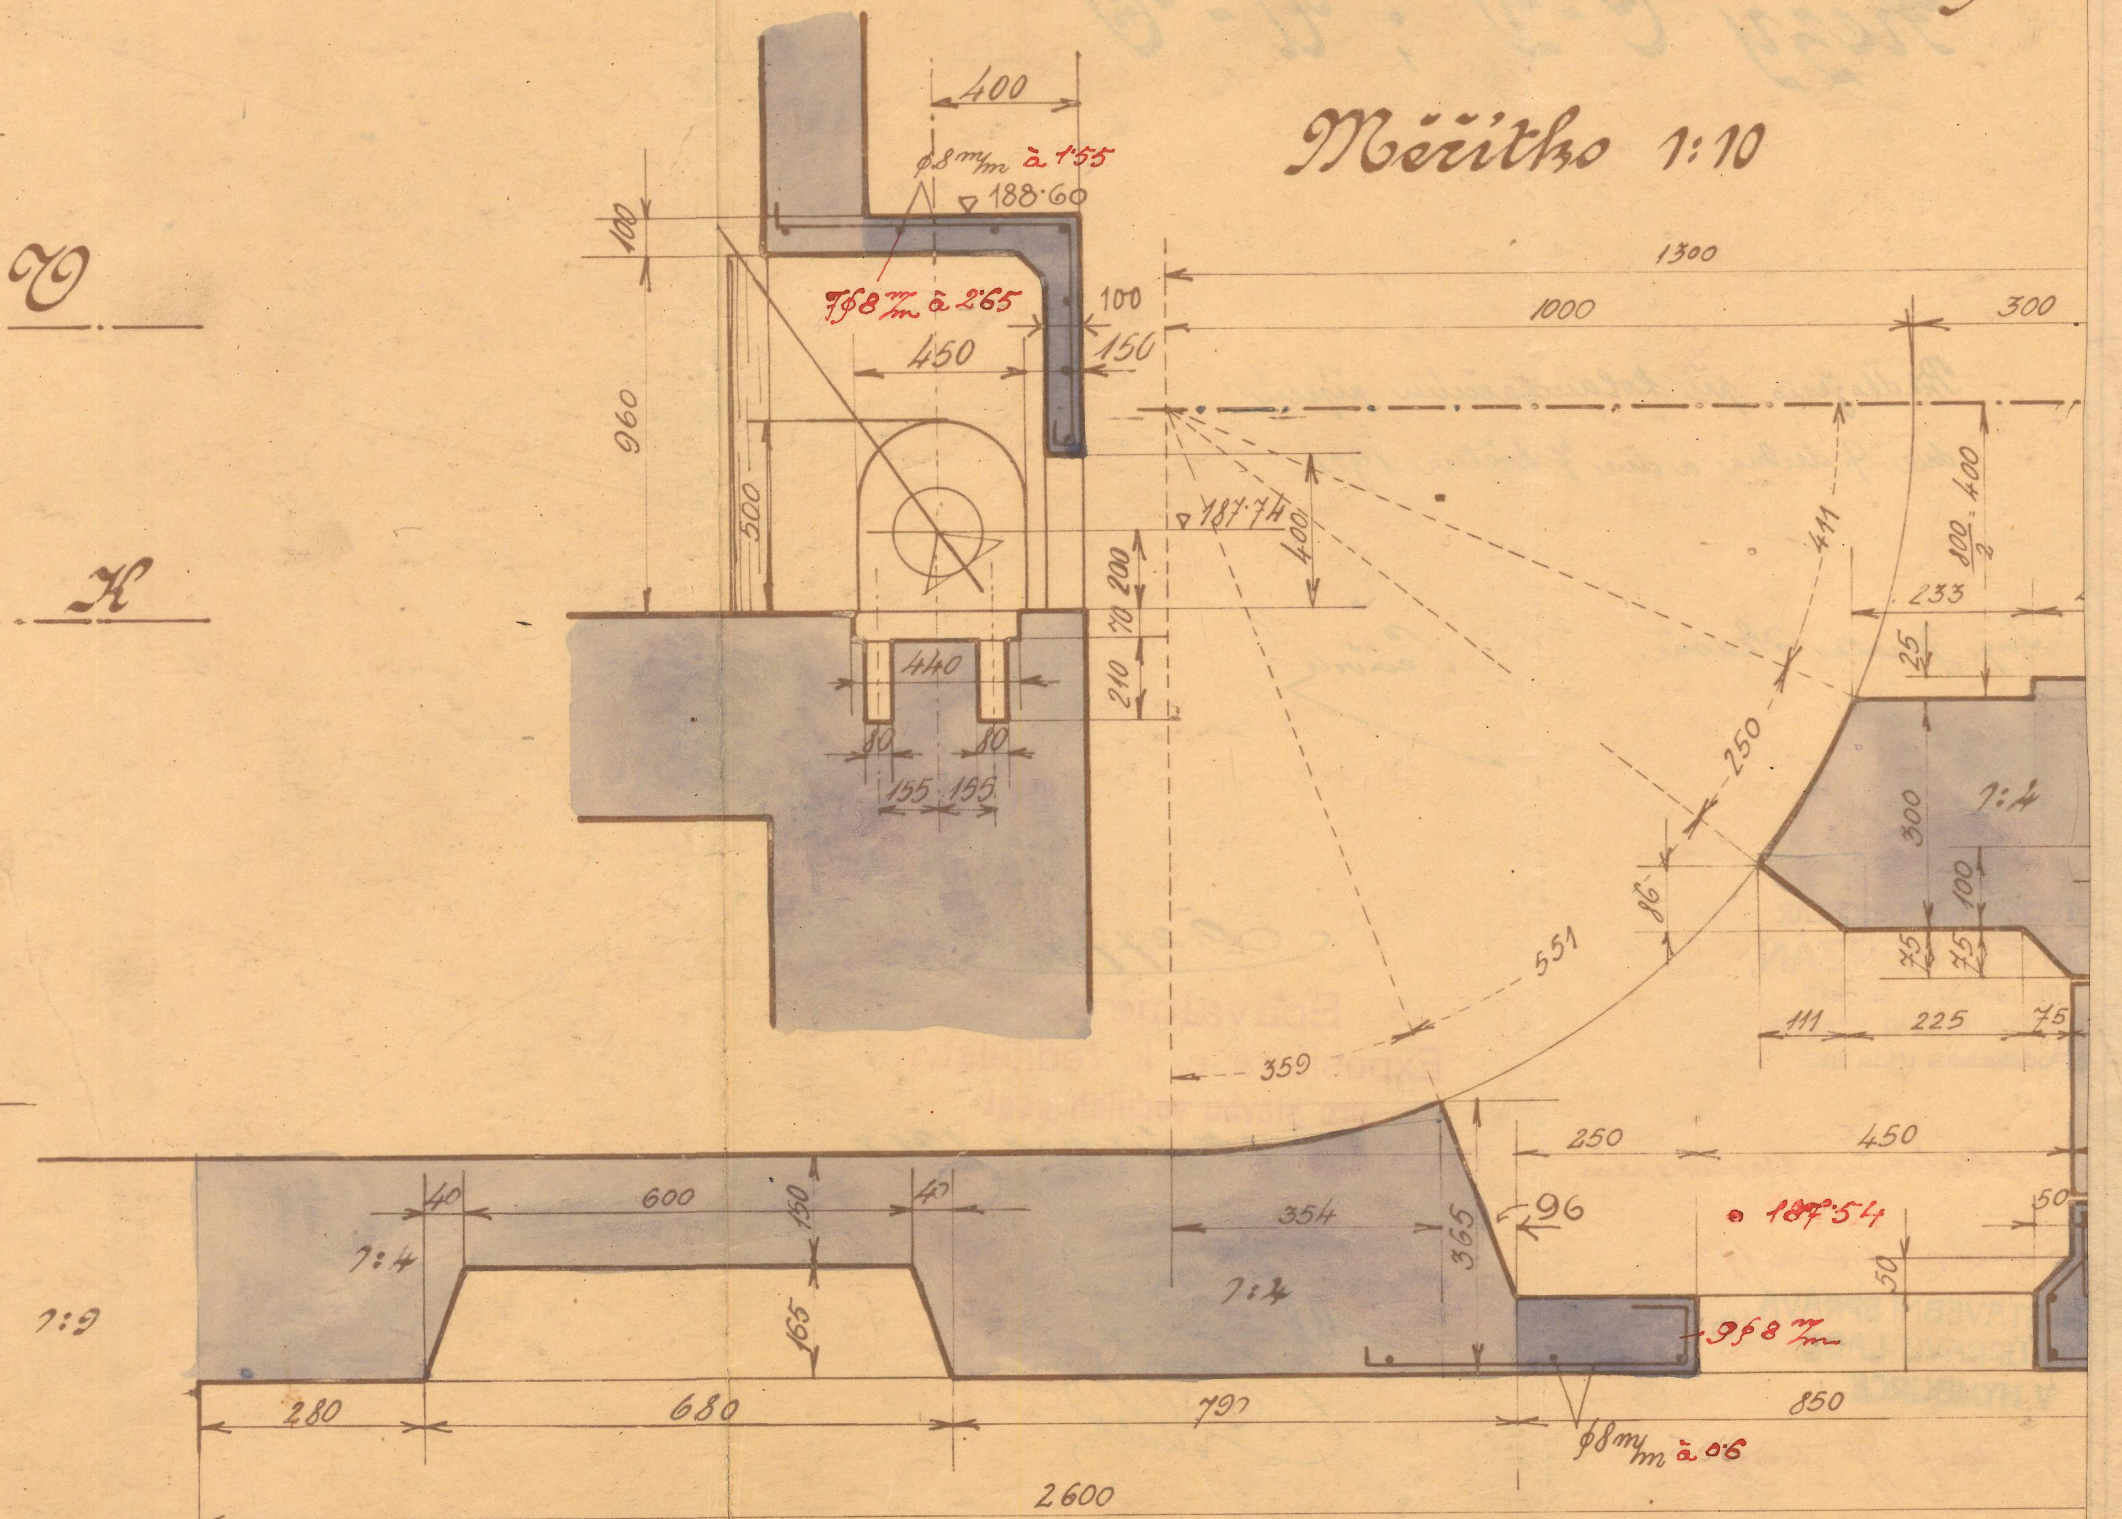

V Praze v dubnu 1917