STAVBA JEZOVÉ LÁVKY V NYMBURCE.

ŘEZ D-D.

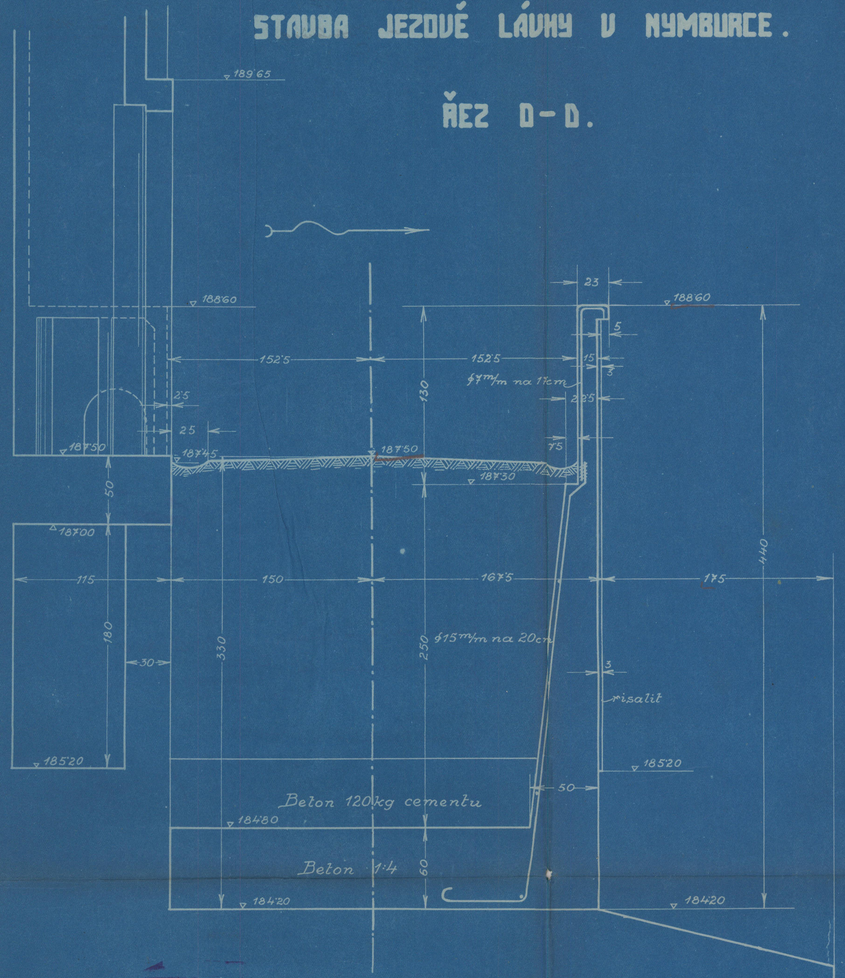

KAREL HERZÁN
OK. OPR. STAV. INŽENÝR
PODNIKATELSTVÍ STAVEB

ÚPRAVA PRAVOSTRANNÉHO POBŘEŽÍ LÁVKY U PILÍŘE Č. IV.

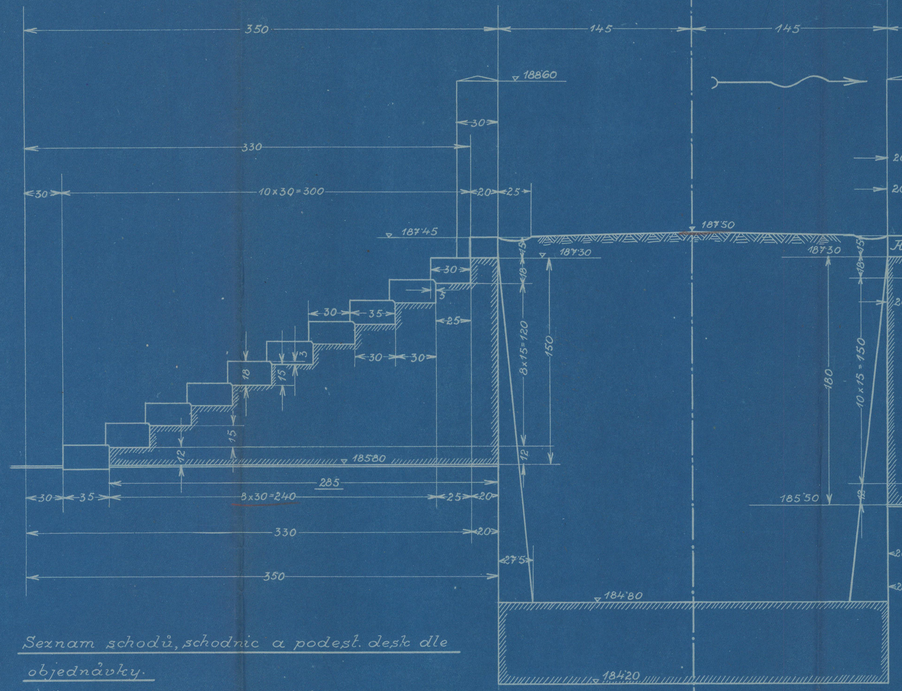

ŘEZ F-F.

Seznam schodů, schodnic a podest. desek dle objednávky.

1) Schody z koty 18745 na 18550.

A ... 15×20×75 ... 1 kus
B ... 18×30×75 ... 1 "
18×35×75 ... 10 "
C ... 335×35×77 ... 1 tvarový kus
13 kusů

2) Schody z koty 18745 na 18580.

A ... 15×20×75 ... 1 kus
B ... 18×30×75 ... 1 "
18×35×75 ... 9 "
11 kusů

3) Schodnice.

20×36×226 ... 1 kus
20×36×2236 ... 1 "
2 kusy

4) Schodnice.

20×36×1925 ... 1 kus
20×36×1901 ... 1 "
2 kusy

5) Podestové desky.

13×30×20 ... 1 kus
1126×71×20 ... 1 "
81×71×20 ... 1 "
110×575×20 ... 1 "
1378×1059×20 ... 1 "
961×75×20 ... 1 "
6 kusů

Čís. 40.

MĚŘÍTKO 1:20

V PRAZE V LISTOPADU 1918.