Betonové nástavby a budky na pilířích jezu v Nymburce

Měř. 1:20

Řez E-F

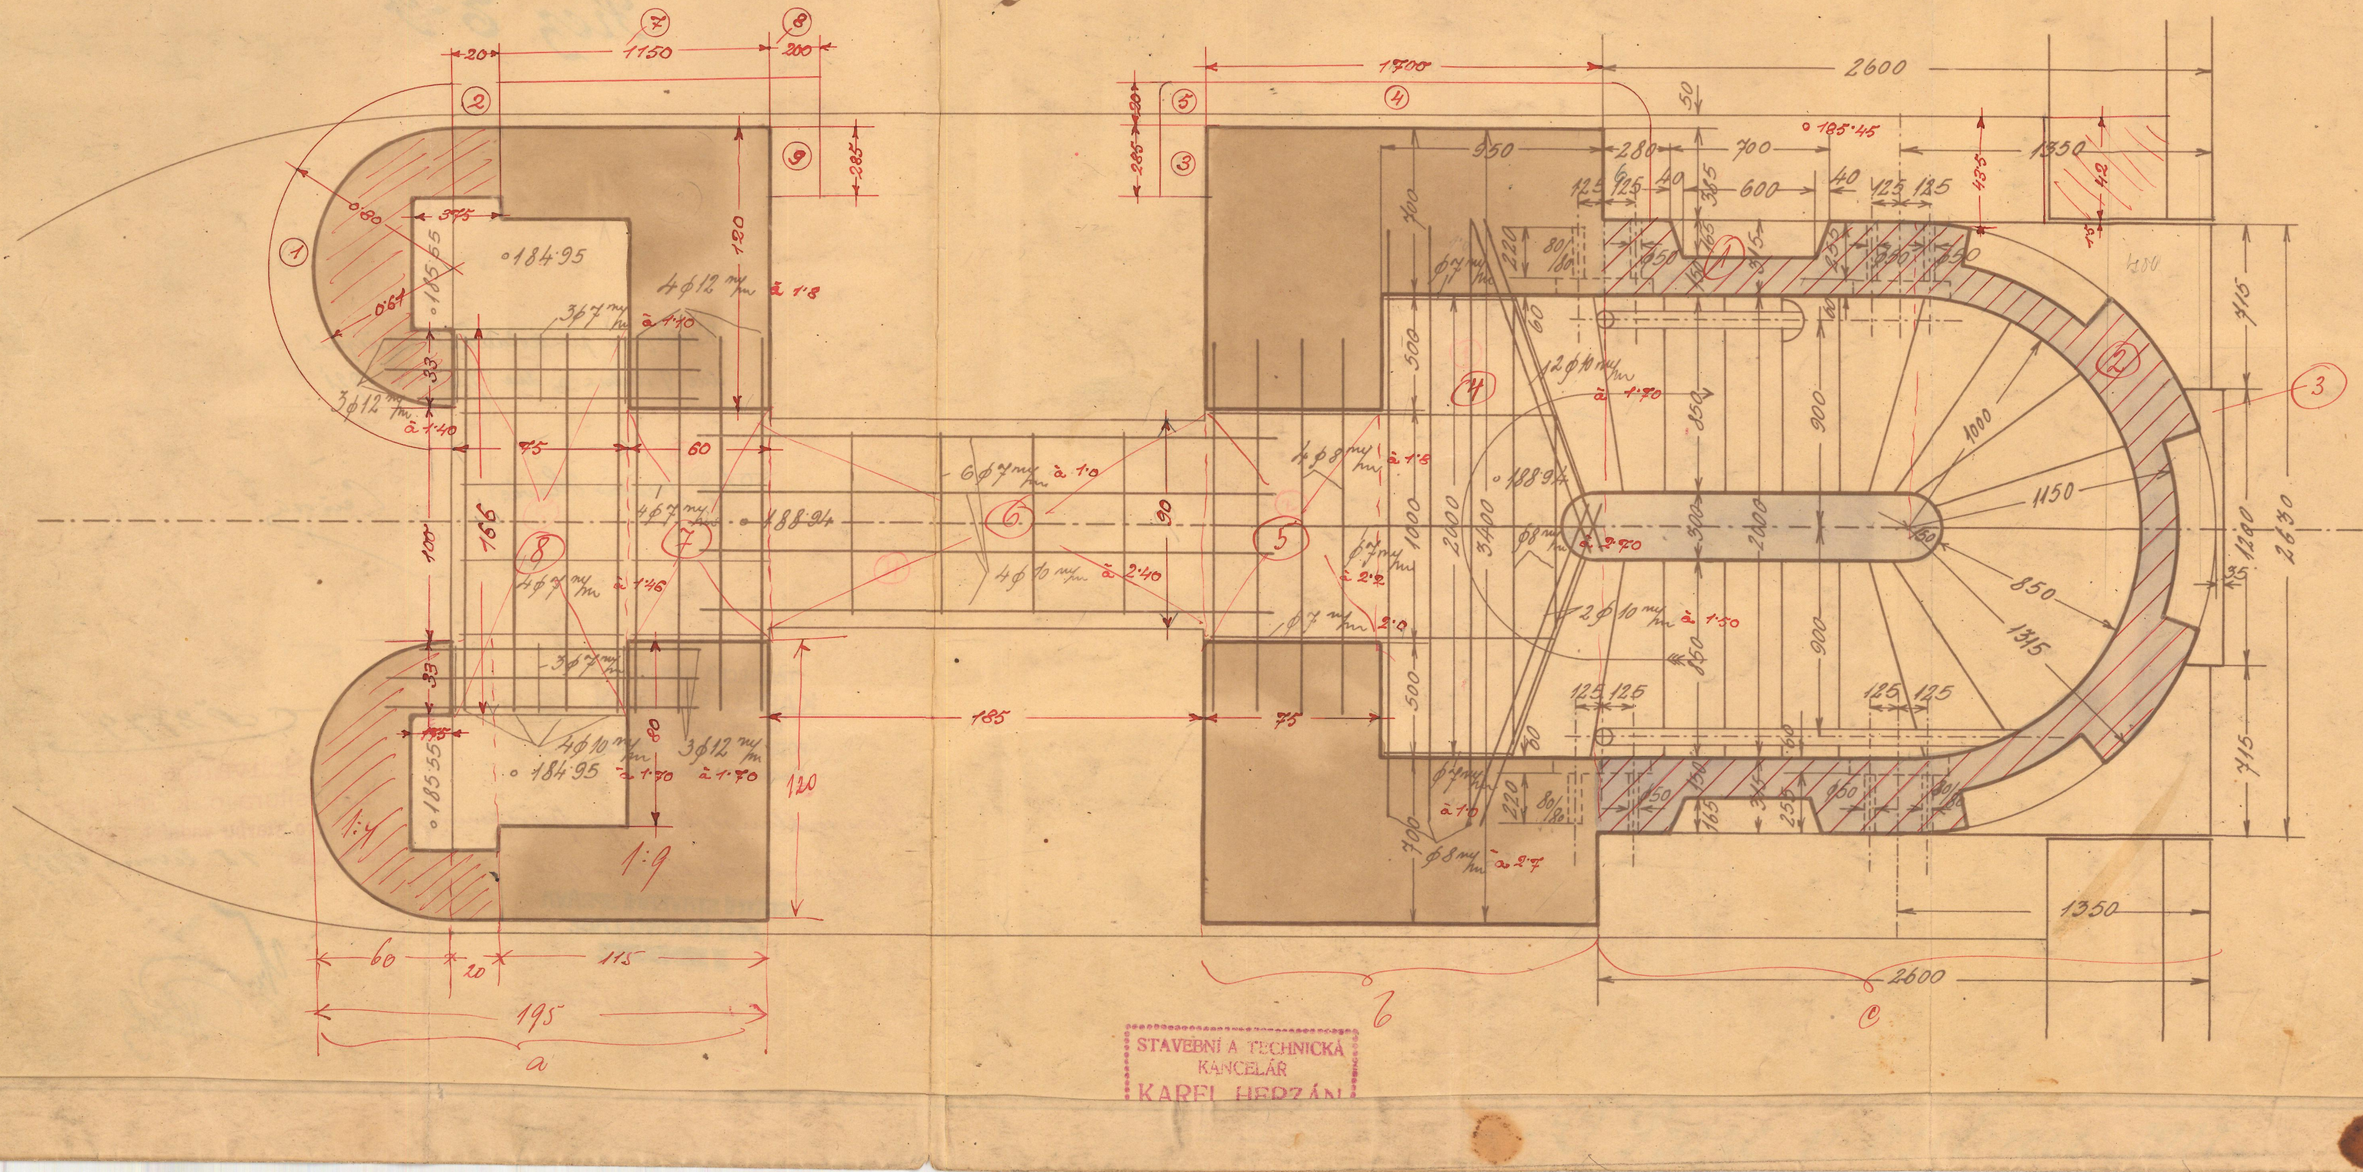

STAVEBNÍ A TECHNICKÁ KANCELÁŘ
KAREL HERZÁN